
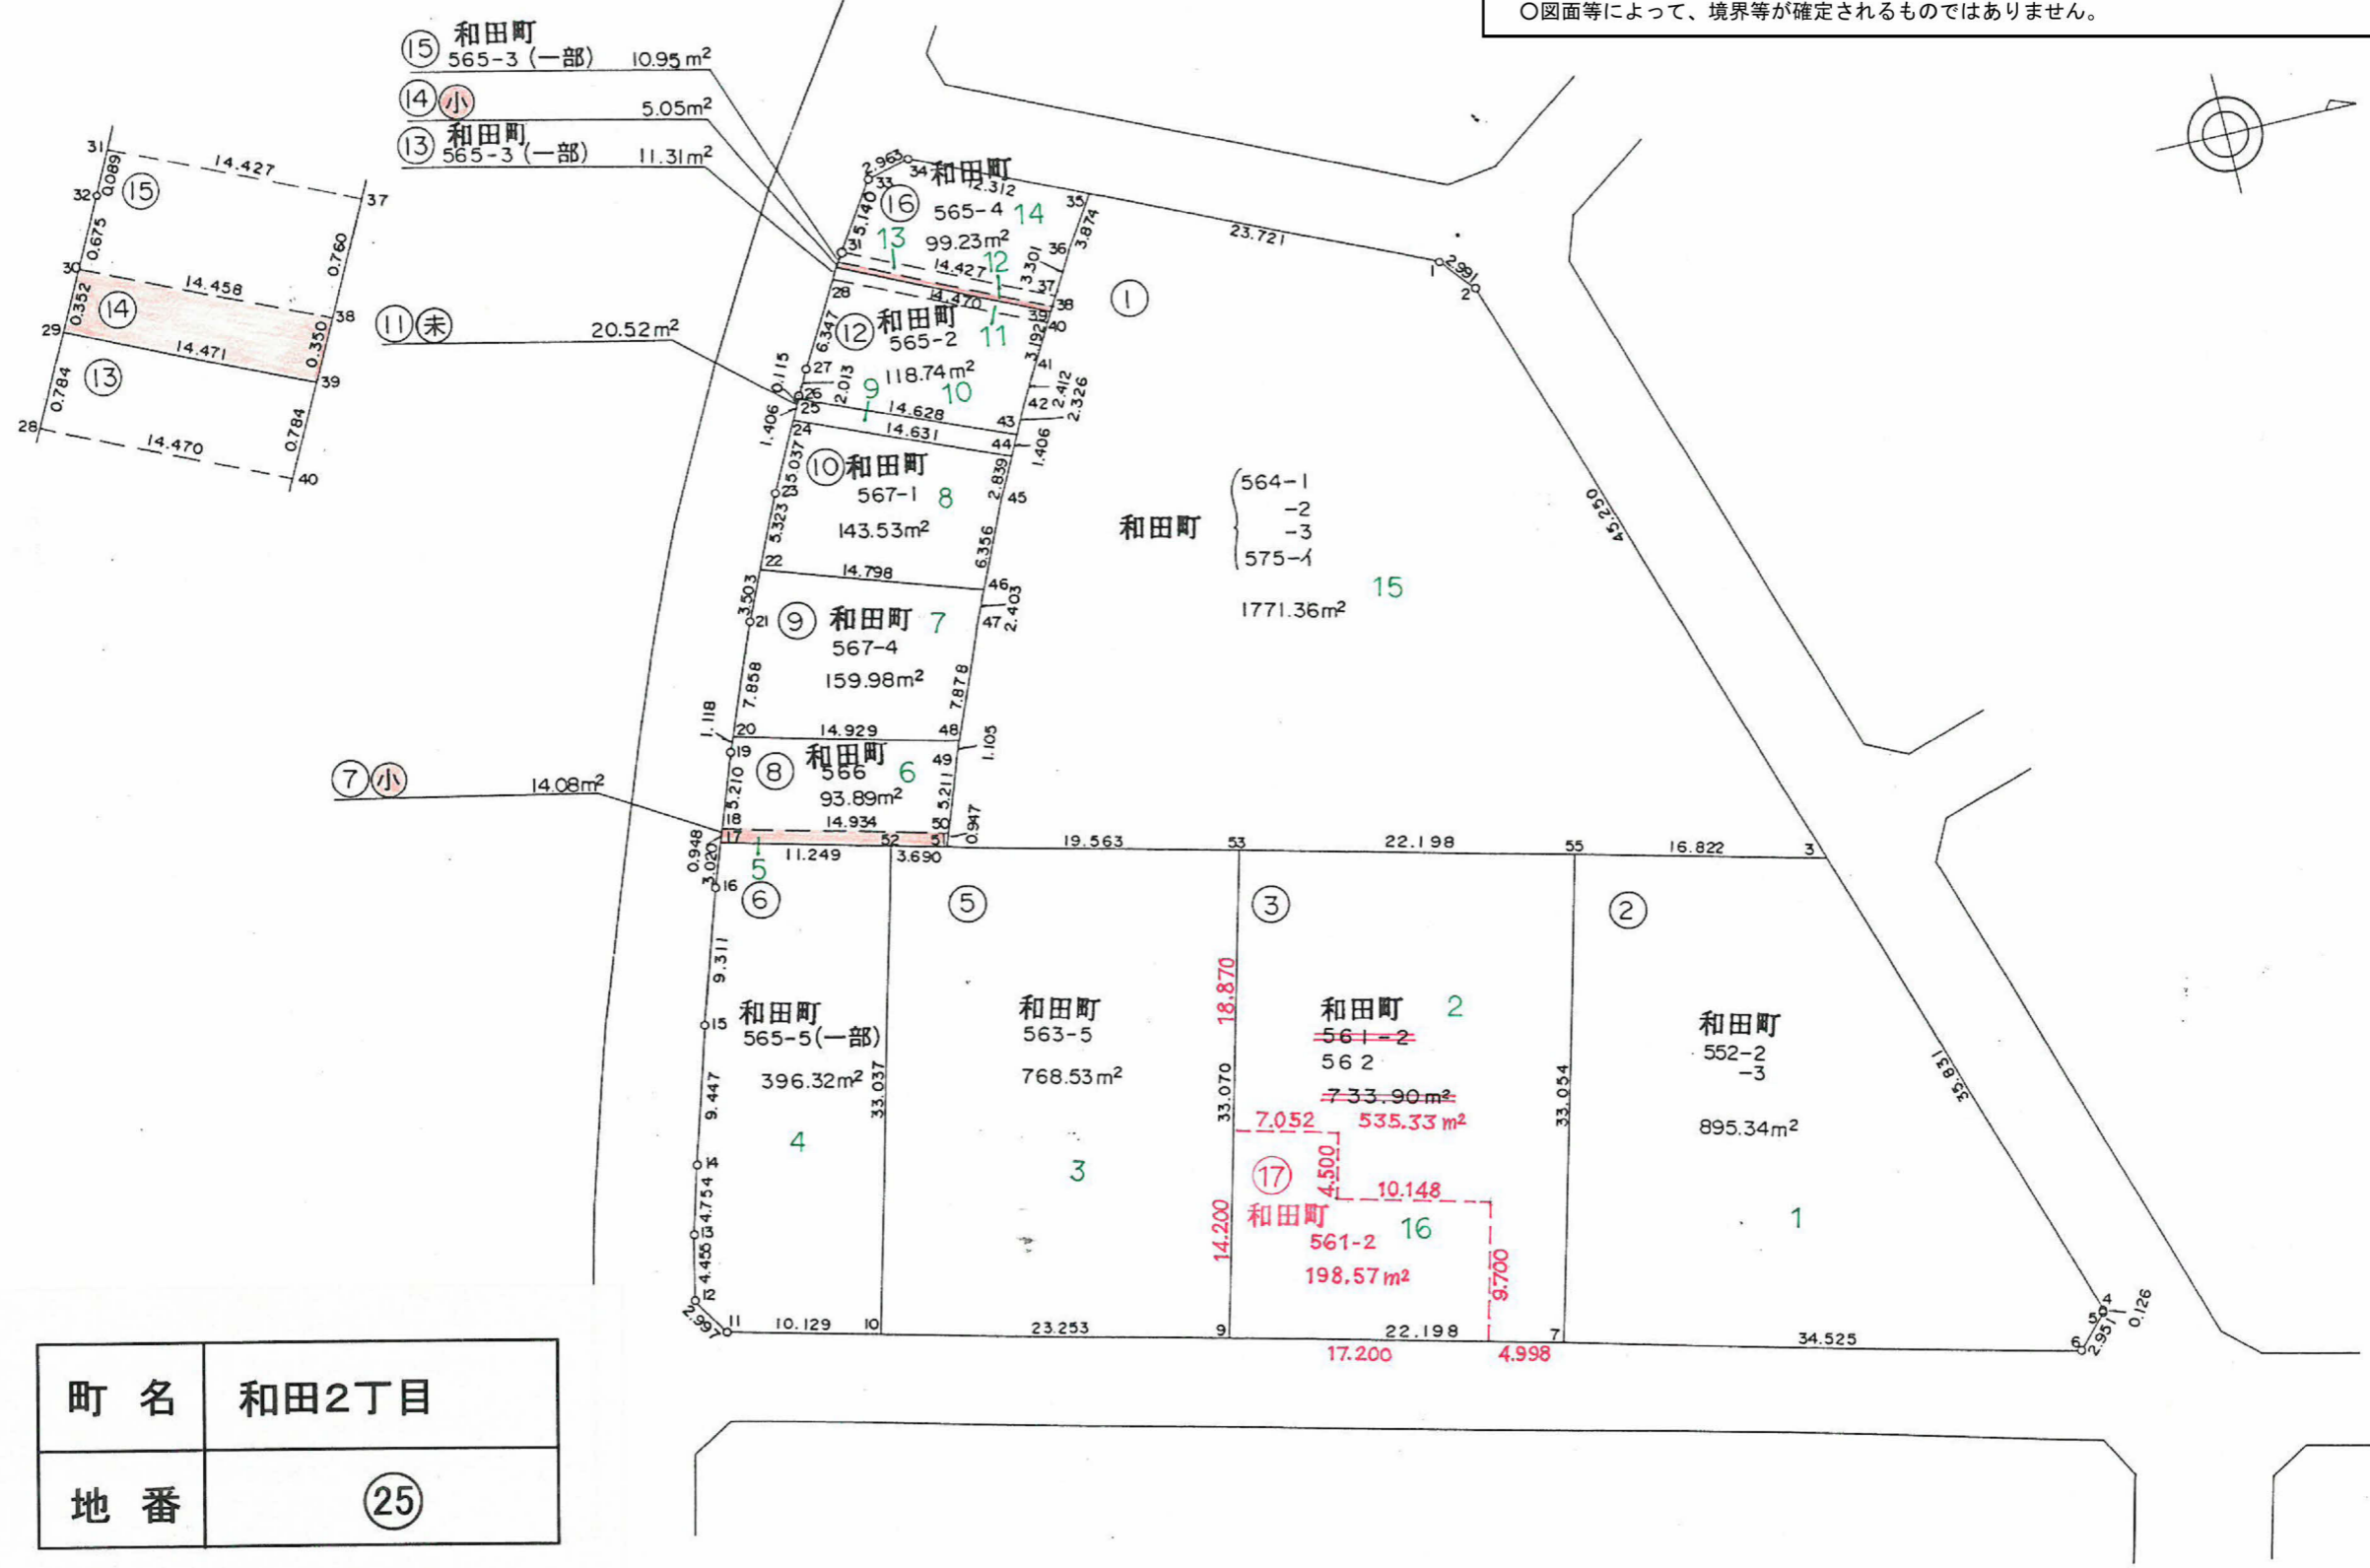


1:500

出来形確認原図

188BL 5,242.79㎡

この図面等は、土地区画整理事業に関する参考資料として提供しています。
 ○図面等は換地処分時のものであり、現在の状況とは異なる場合があります。
 ○図面等によって、境界等が確定されるものではありません。

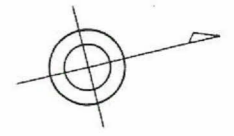

- ⑮ 和田町 565-3 (一部) 10.95m²
- ⑭ 小 5.05m²
- ⑬ 和田町 565-3 (一部) 11.31m²

- 564-1
- 2
- 3
- 575-1
- 1771.36m² 15

町名	和田2丁目
