
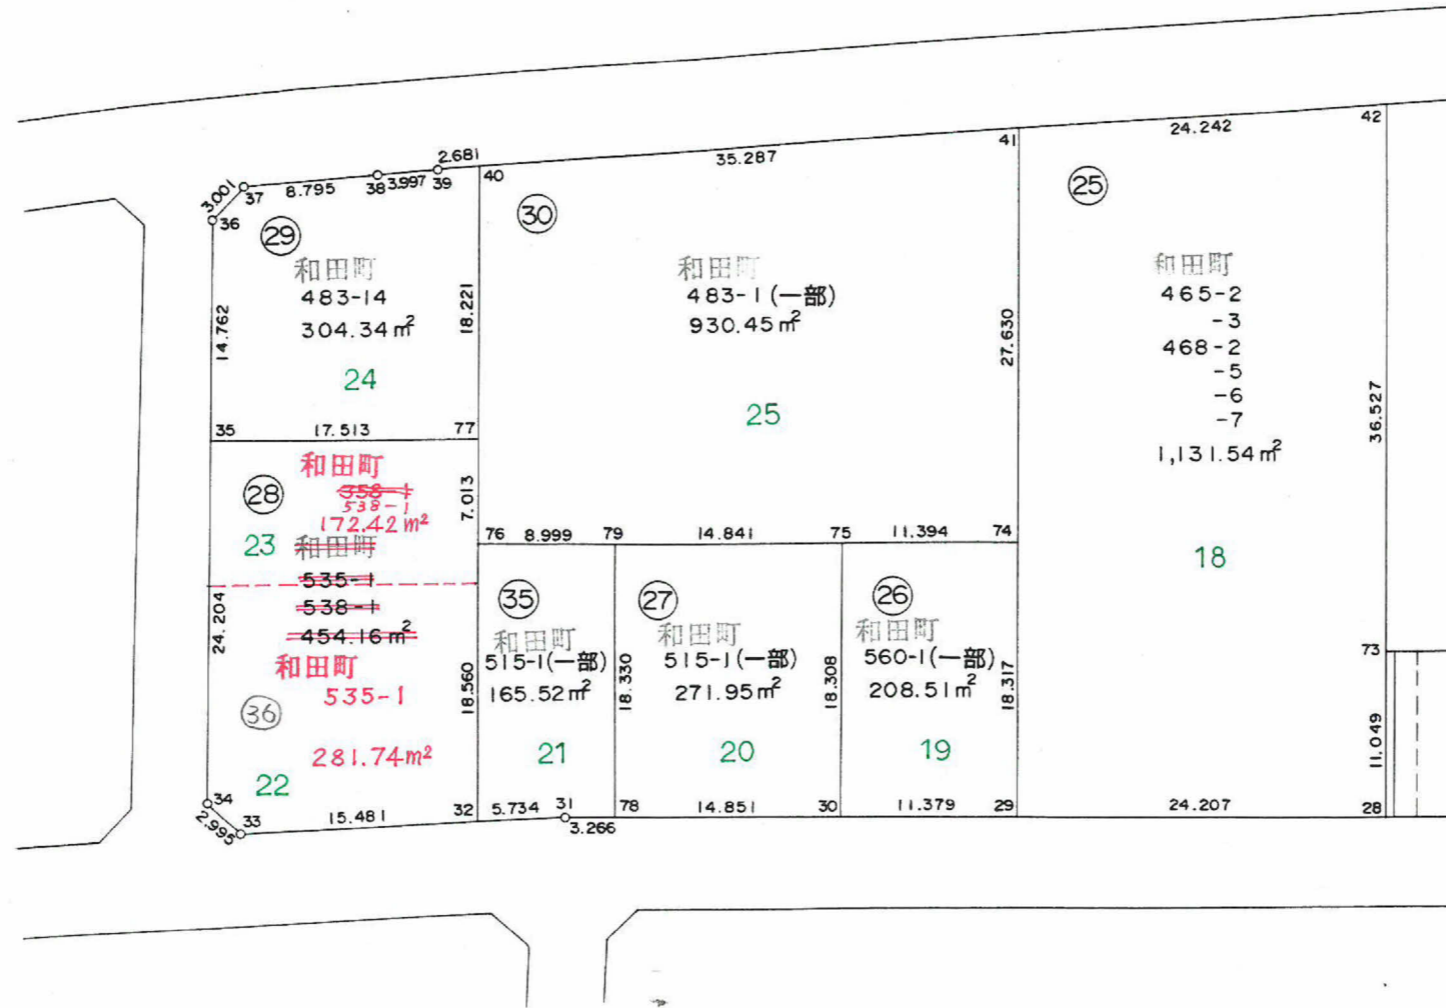


1 : 500

出来形確認原図

186(2-1)BL 7,113.54㎡

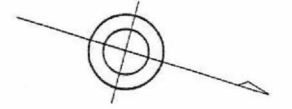

この図面等は、土地区画整理事業に関する参考資料として提供しています。
 ○図面等は換地処分時のものであり、現在の状況とは異なる場合があります。
 ○図面等によって、境界等が確定されるものではありません。

町名	和田2丁目
地番	34

1 : 500



出来形確認原図

186(2-2)BL 7,113.54㎡




町名	和田2丁目
地番	34

この図面等は、土地区画整理事業に関する参考資料として提供しています。
 ○図面等は換地処分時のものであり、現在の状況とは異なる場合があります。
 ○図面等によって、境界等が確定されるものではありません。

和田町
 34 478-1 (一部) 2.07㎡

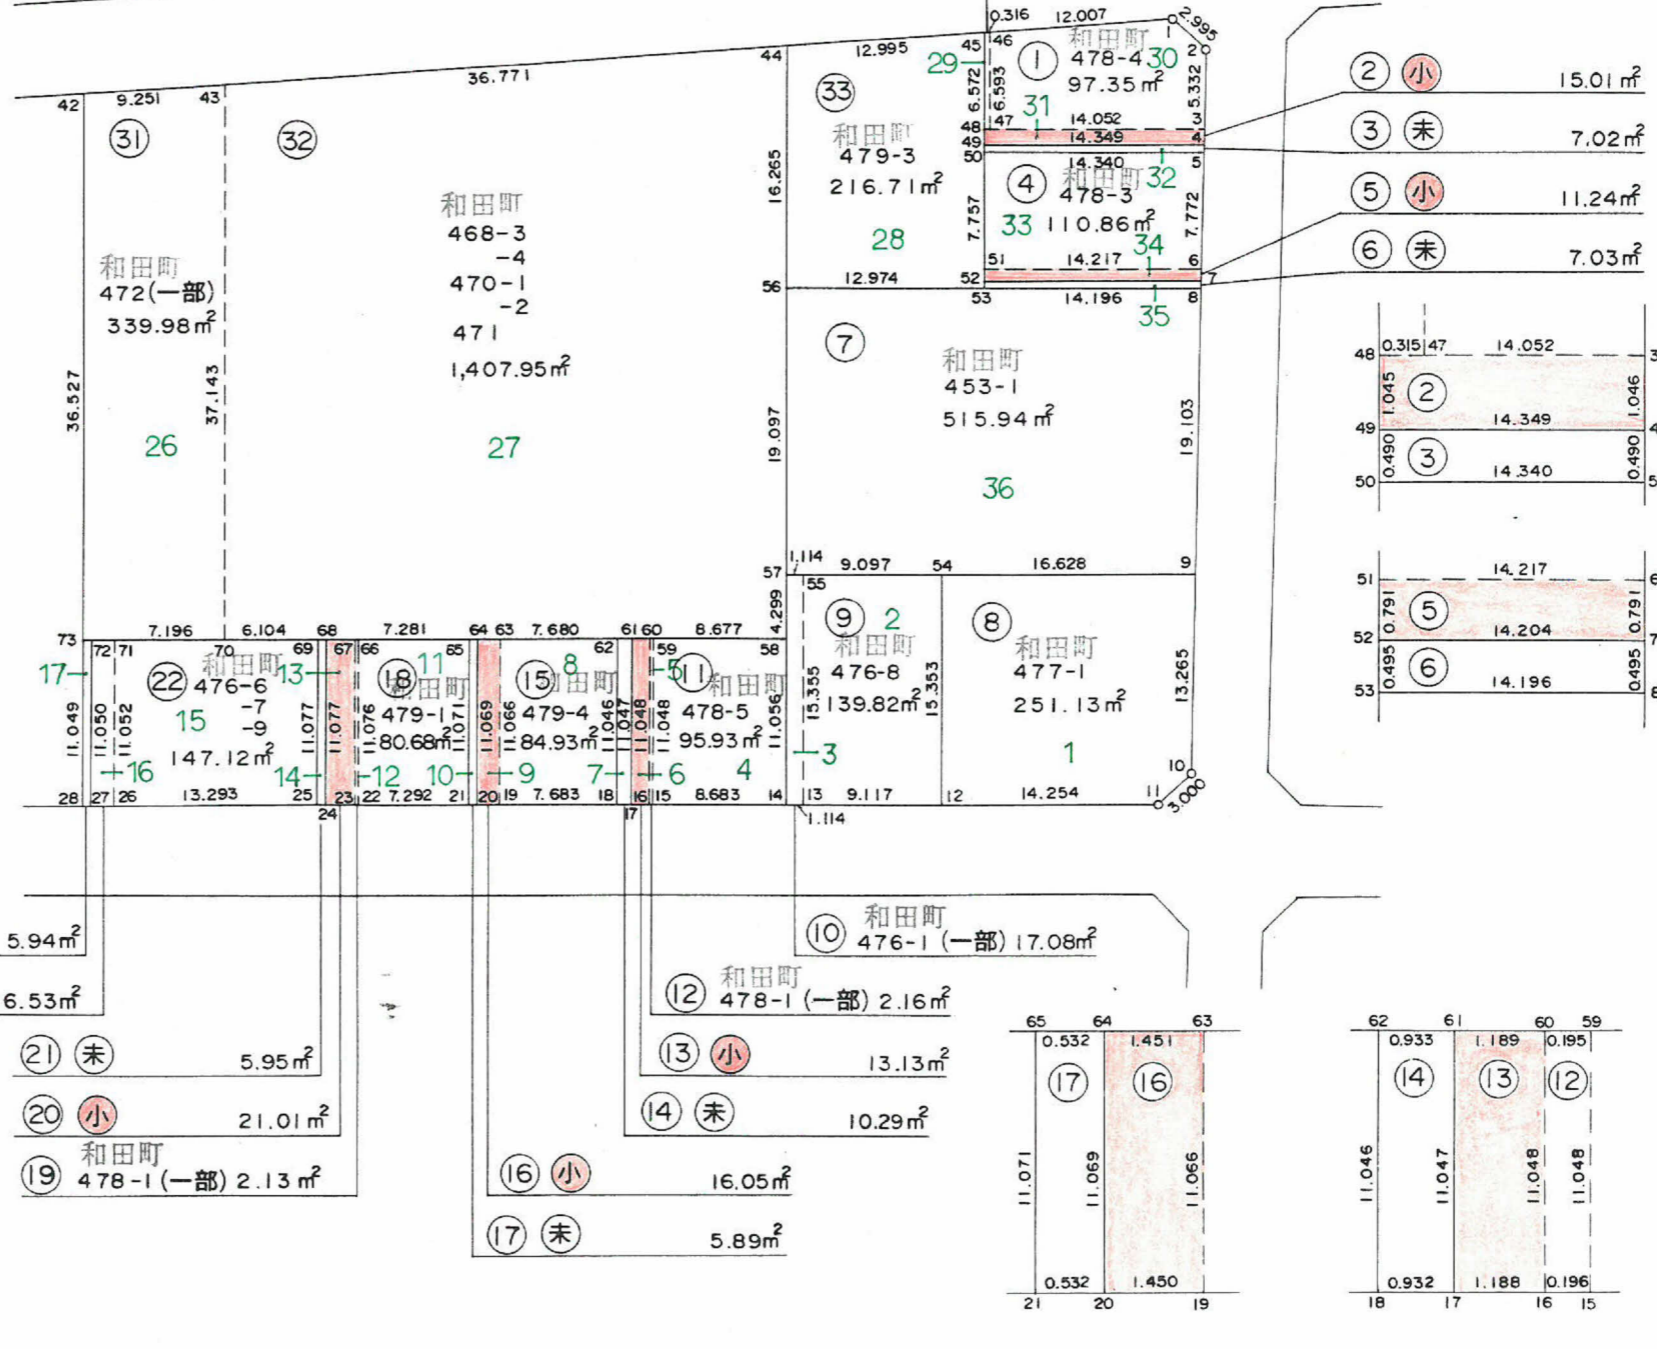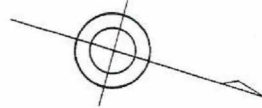



- ② 小 15.01㎡
- ③ 未 7.02㎡
- ⑤ 小 11.24㎡
- ⑥ 未 7.03㎡

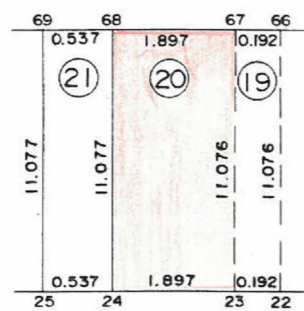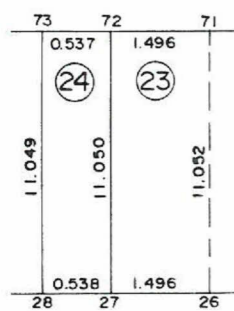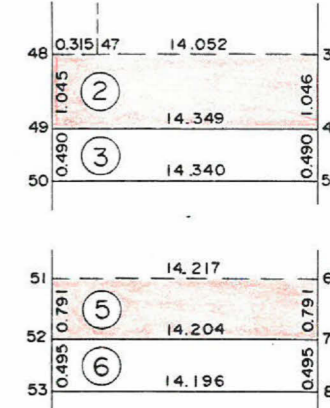

- ②④ 未 5.94㎡
- ②③ 和田町 476-1 (一部) 16.53㎡
- ②① 未 5.95㎡

和田町
 ⑩ 476-1 (一部) 17.08㎡

- ⑫ 和田町 478-1 (一部) 2.16㎡
- ⑬ 小 13.13㎡
- ⑭ 未 10.29㎡

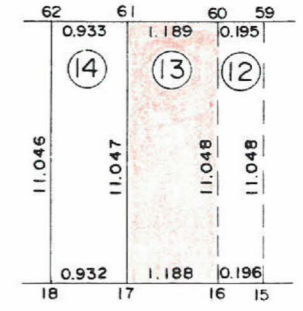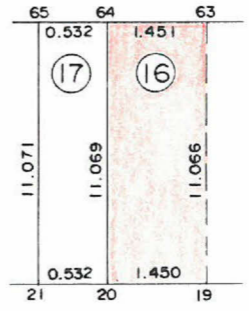

- ⑬ 小 13.13㎡
- ⑭ 未 10.29㎡
- ⑯ 小 16.05㎡
- ⑰ 未 5.89㎡