
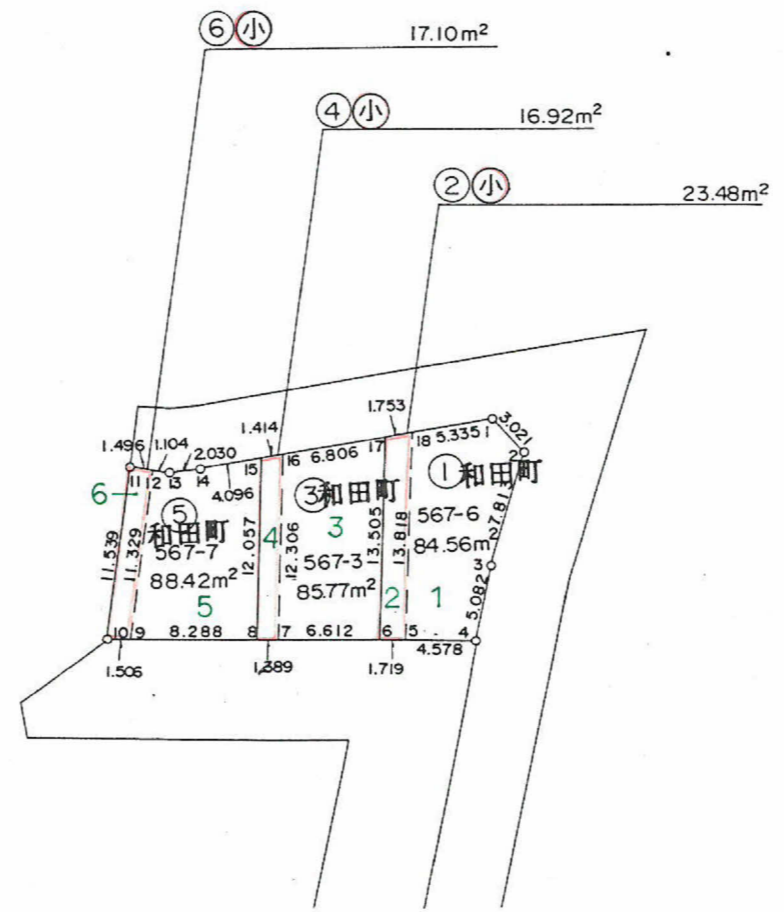


1 : 500

出来形確認原図

190-2BL

316.26㎡

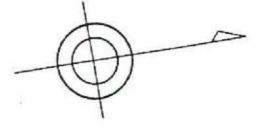

この図面等は、土地区画整理事業に関する参考資料として提供しています。
 ○図面等は換地処分時のものであり、現在の状況とは異なる場合があります。
 ○図面等によって、境界等が確定されるものではありません。

町名	和田2丁目
地番	③⑥