
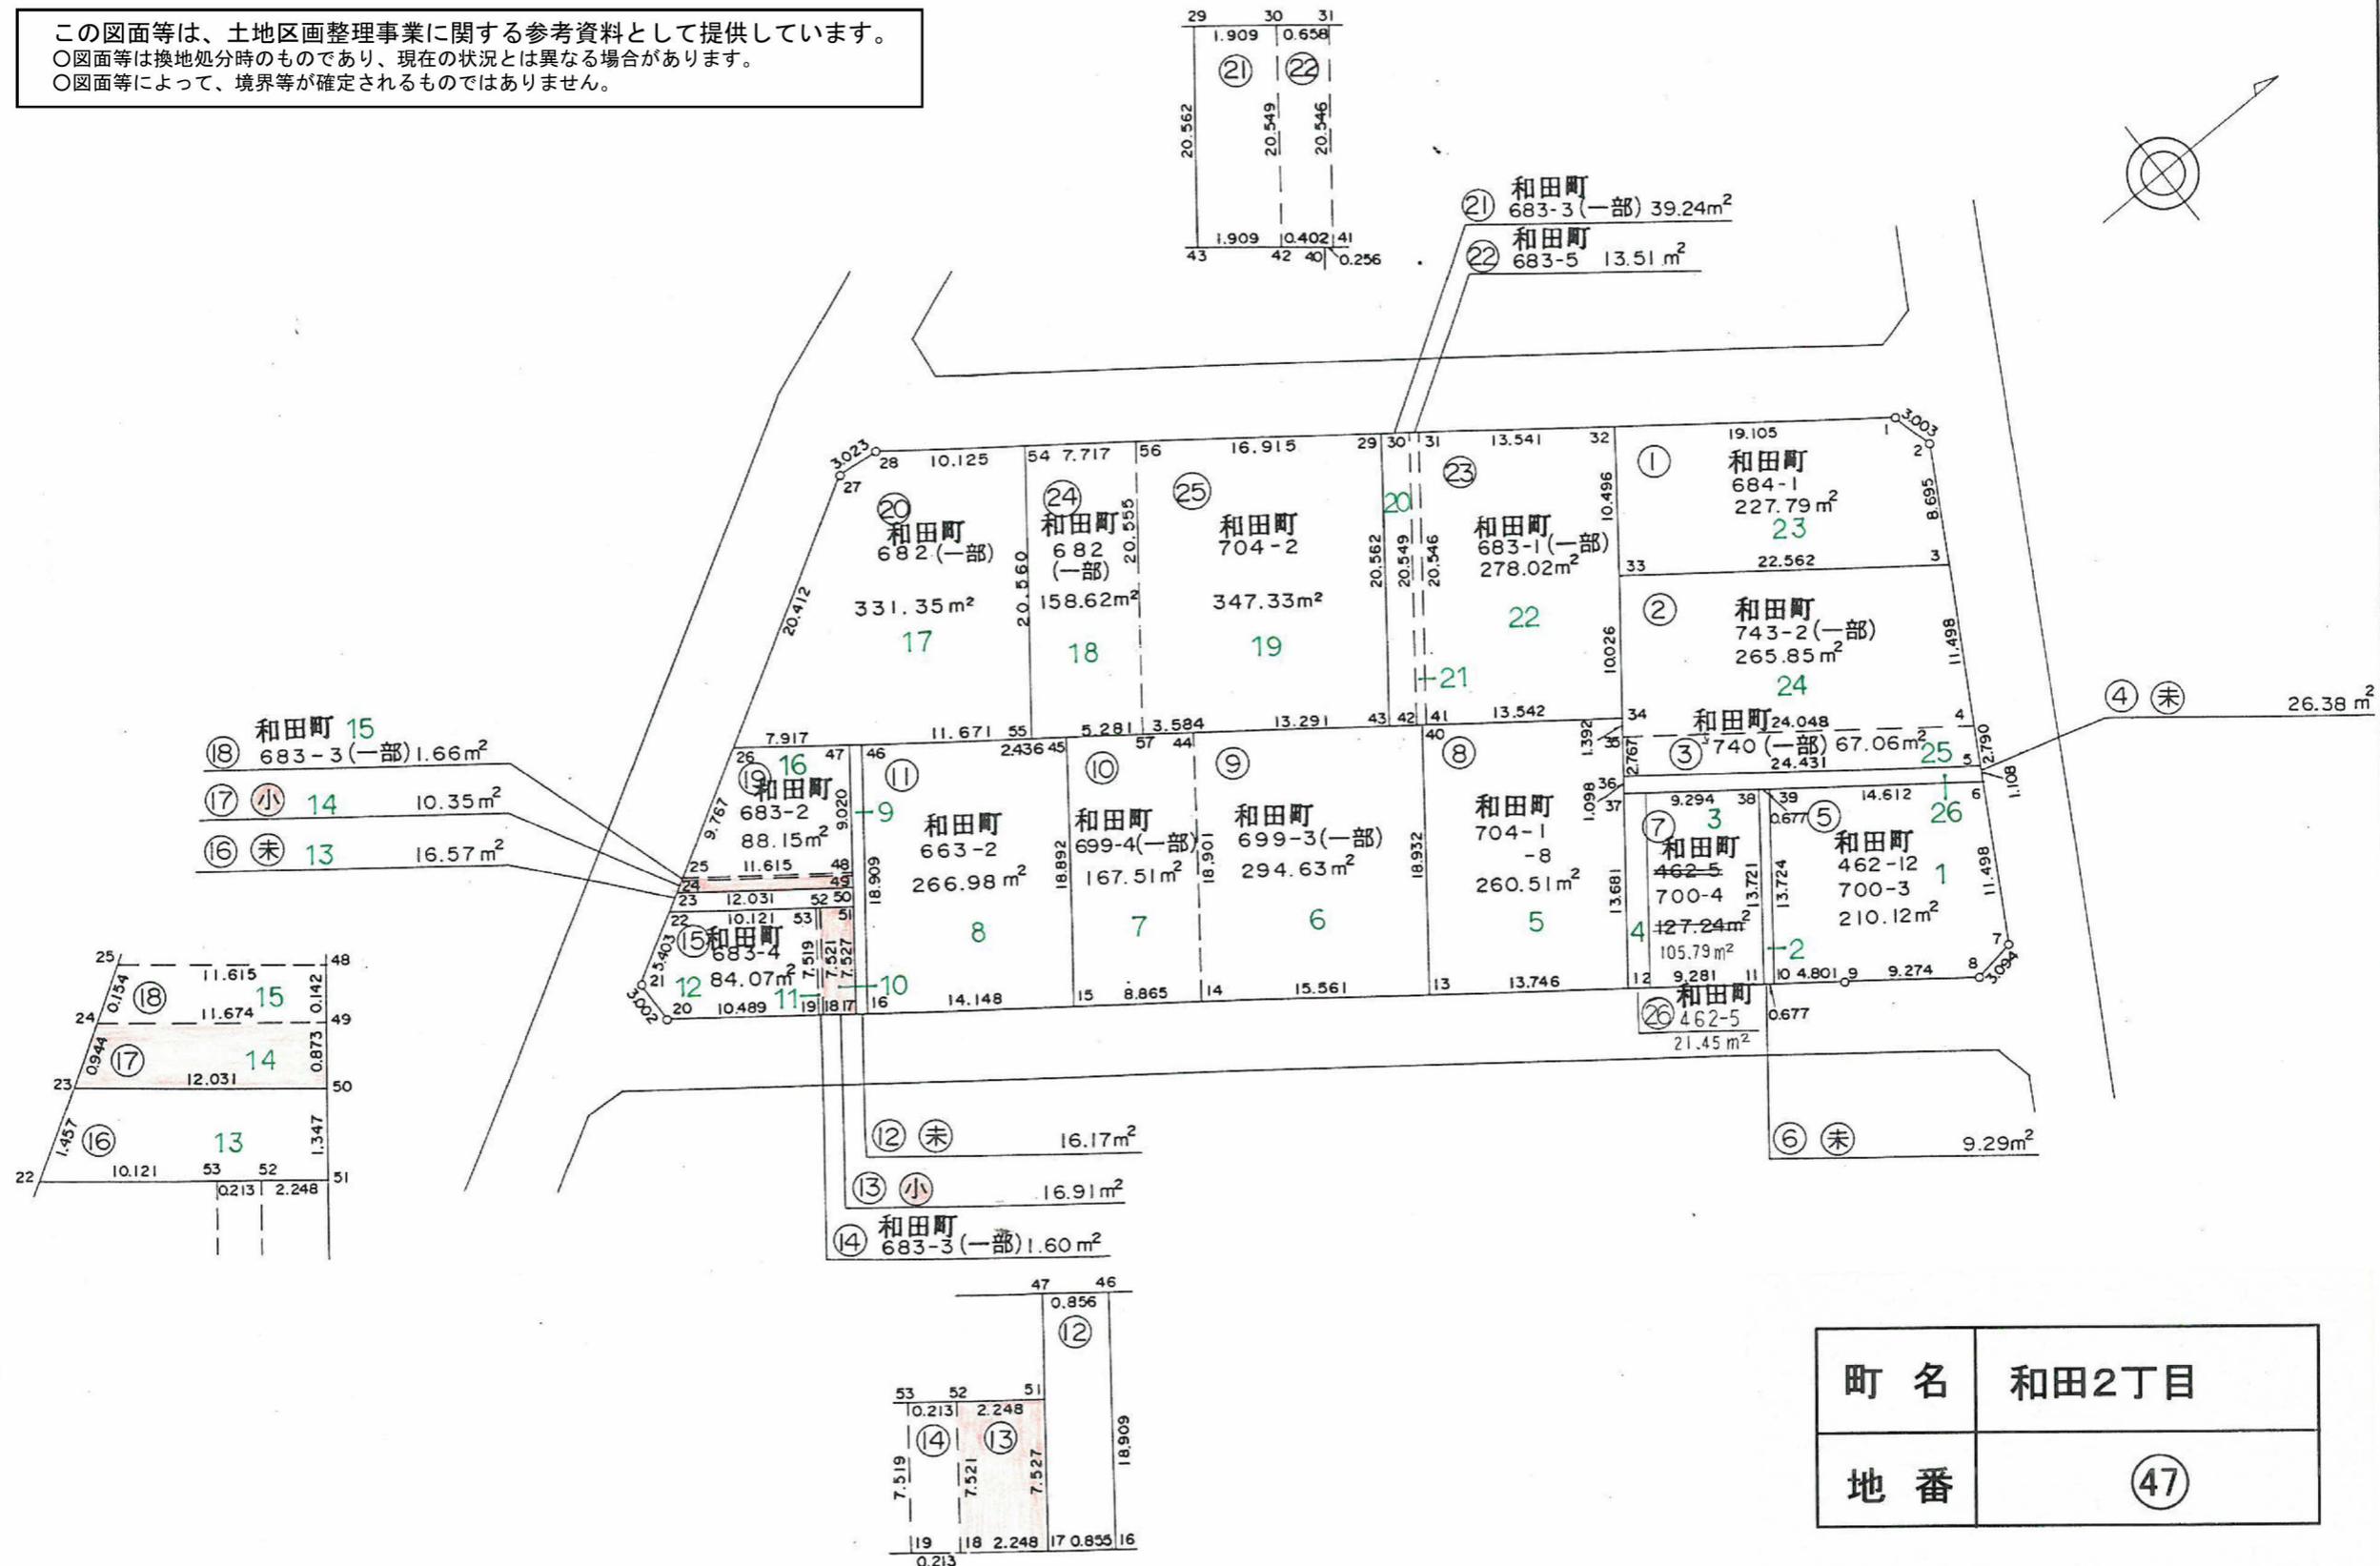


1 : 500




出来形確認原図

196 BL 3,327.02 m²

この図面等は、土地区画整理事業に関する参考資料として提供しています。
 ○図面等は換地処分時のものであり、現在の状況とは異なる場合があります。
 ○図面等によって、境界等が確定されるものではありません。

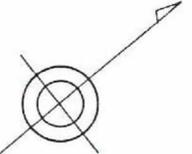

⑱ 和田町 15
683-3 (一部) 1.66m²
 ⑰ 小 14 10.35m²
 ⑯ 未 13 16.57m²

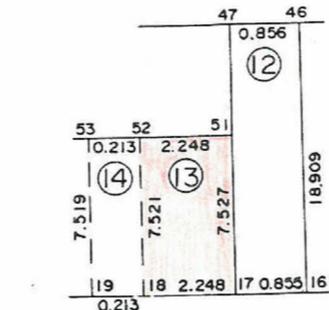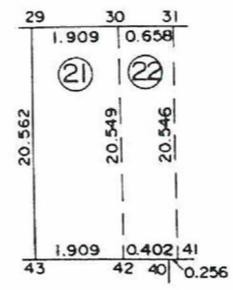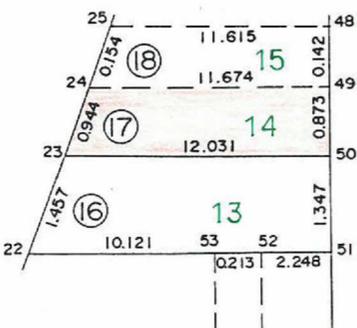

町名	和田2丁目
地番	④7