



| | | | |
|----|----|-----|----|
| 課長 | 係長 | 測量士 | 係 |
| | | | 土産 |

(分筆前)
確定面積平面圖 $S = \frac{1}{600}$




ブロック番号 城西 114~1 号

新地名 町 丁目

昭和27年 9 月 19 日

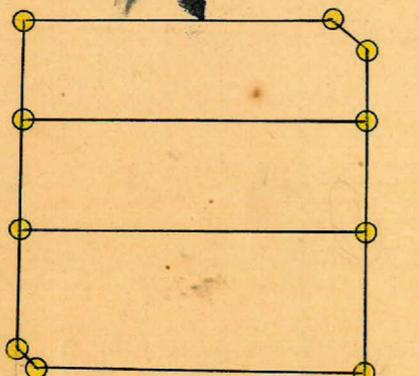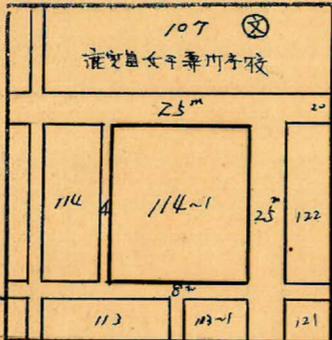

口フ=3 枝=10

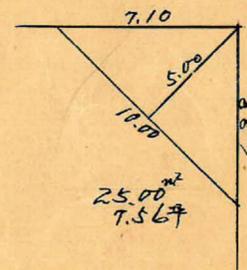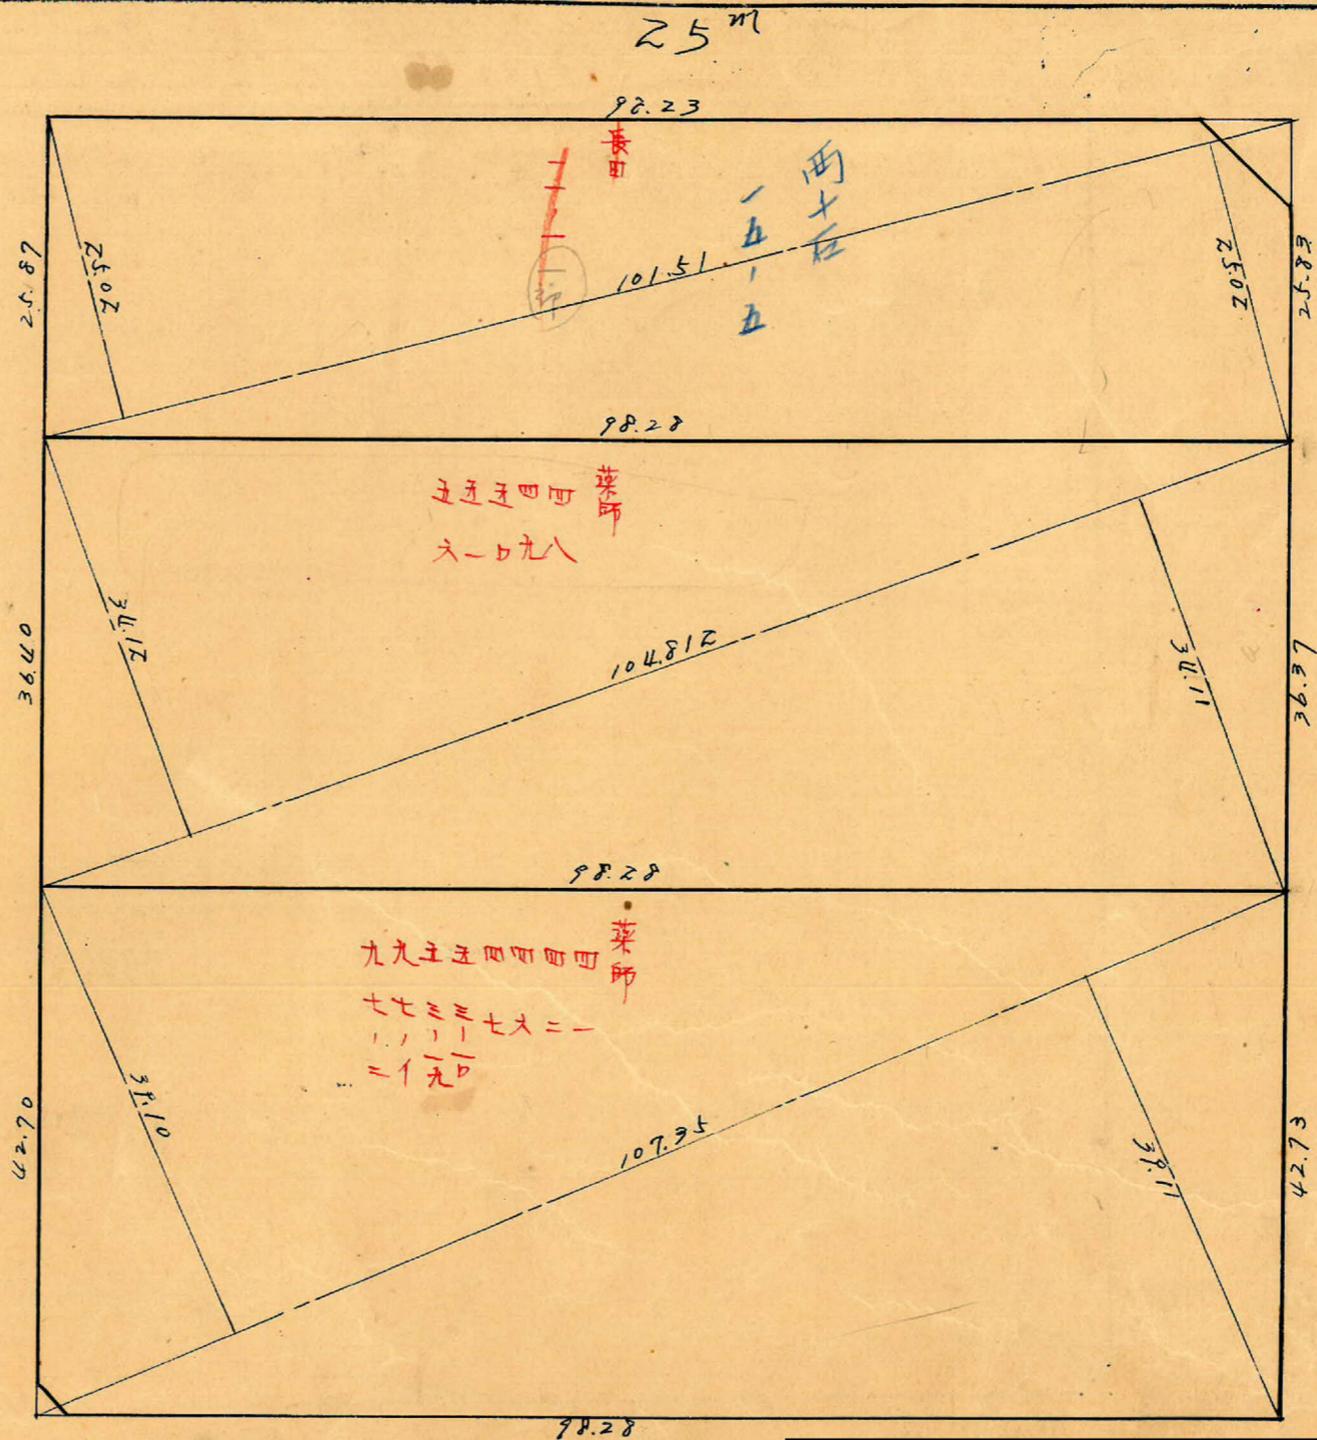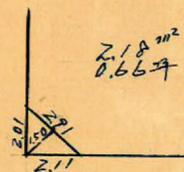

25m

8m

この図面等は、土地区画整理事業に関する参考資料として提供しています。
○図面等は換地処分時のものであり、現在の状況とは異なる場合があります。
○図面等によって、境界等が確定されるものではありません。

城面 114 BL

1/22,000

$$\begin{aligned} \sec 0^\circ-01' &= 1.0000 \times 2.00 = 2.00 \\ \tan 0^\circ-01' &= 0.0003 \times 2.50 = 0.00075 \end{aligned}$$

25M

$$\begin{aligned} \sec 0^\circ-02' &= 1.0000 \times 2.50 = 2.50 \\ \tan 0^\circ-02' &= 0.0006 \times 2.50 = 0.0015 \end{aligned}$$

$$\begin{aligned} X &= 3.538.124 \\ Y &= -1.853.701 \end{aligned}$$

89°-58'-57"

112.73

90°-02'-27"

$$\begin{aligned} X &= 3.650.713 \\ Y &= -1.848.009 \end{aligned}$$

$$\begin{aligned} \sec 0^\circ-01' &= 1.0000 \times 2.50 = 2.50 \\ \tan 0^\circ-01' &= 0.0003 \times 2.00 = 0.0006 \end{aligned}$$

78.24

$$\begin{aligned} \log 78.24 &= 1.892.2884 \\ \log 104.97 &= 2.021.0652 \\ \Delta 89^\circ-59' &= 0.0000.0000 \\ &= 4.013.3536 \\ &= 10.312.25 \text{ m}^2 \\ &= 5.156.12 \end{aligned}$$

22.600

f=1/1.800

4M

12.47

104.97

25M

$$\begin{aligned} \log 78.28 &= 1.892.4651 \\ \log 104.95 &= 2.020.9824 \\ \Delta 89^\circ-59' &= 0.0000.0000 \\ &= 4.013.4475 \\ &= 10.314.48 \text{ m}^2 \\ &= 5.157.24 \end{aligned}$$

$$\begin{aligned} \text{合計面積} &= 5.156.12 + 5.157.24 = 10.313.36 \text{ m}^2 \quad (\times 0.7025 = 3.119.78) \\ \text{割除} &= 2.18 + 2.50 = 2.78 \text{ m}^2 \quad (\times 0.7025 = 8.22) \\ \text{割込} &= 3.119.78 - 8.22 = 3.111.56 \end{aligned}$$

$$\begin{aligned} \sec 0^\circ-00' &= 1.0000 \times 4.0 = 4.00 \\ \tan 0^\circ-00' &= 0.0000 \times 2.0 = 0.00 \end{aligned}$$

$$\begin{aligned} X &= 3.532.028 \\ Y &= -1.732.387 \end{aligned}$$

89°-59'-49"

112.78

89°-58'-47"

$$\begin{aligned} X &= 3.644.668 \\ Y &= -1.726.724 \end{aligned}$$

8M

$$\begin{aligned} \sec 0^\circ-00' &= 1.0000 \times 2.0 = 2.00 \\ \tan 0^\circ-00' &= 0.0000 \times 4.0 = 0.00 \end{aligned}$$

$$\begin{aligned} \sec 0^\circ-01' &= 1.0000 \times 4.00 = 4.00 \\ \tan 0^\circ-01' &= 0.0003 \times 2.50 = 0.00075 \end{aligned}$$

この図面等は、土地区画整理事業に関する参考資料として提供しています。
 ○図面等は換地処分時のものであり、現在の状況とは異なる場合があります。
 ○図面等によって、境界等が確定されるものではありません。