
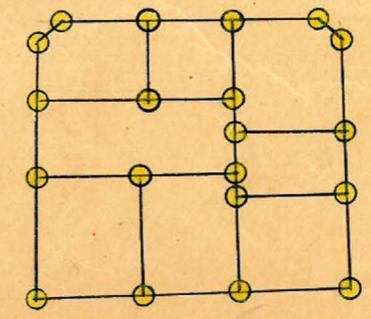
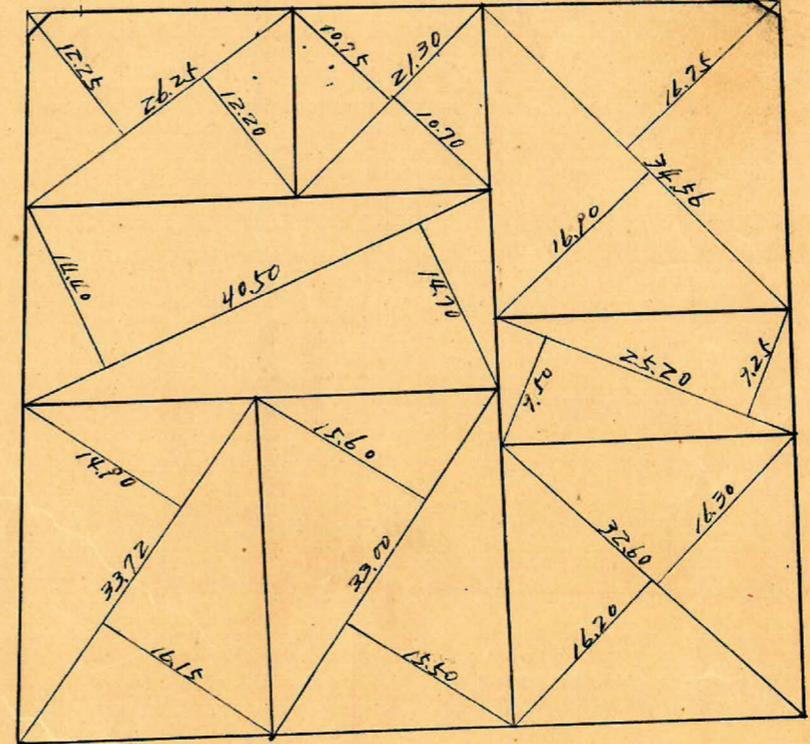
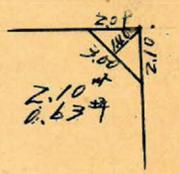
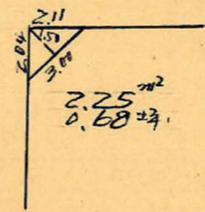
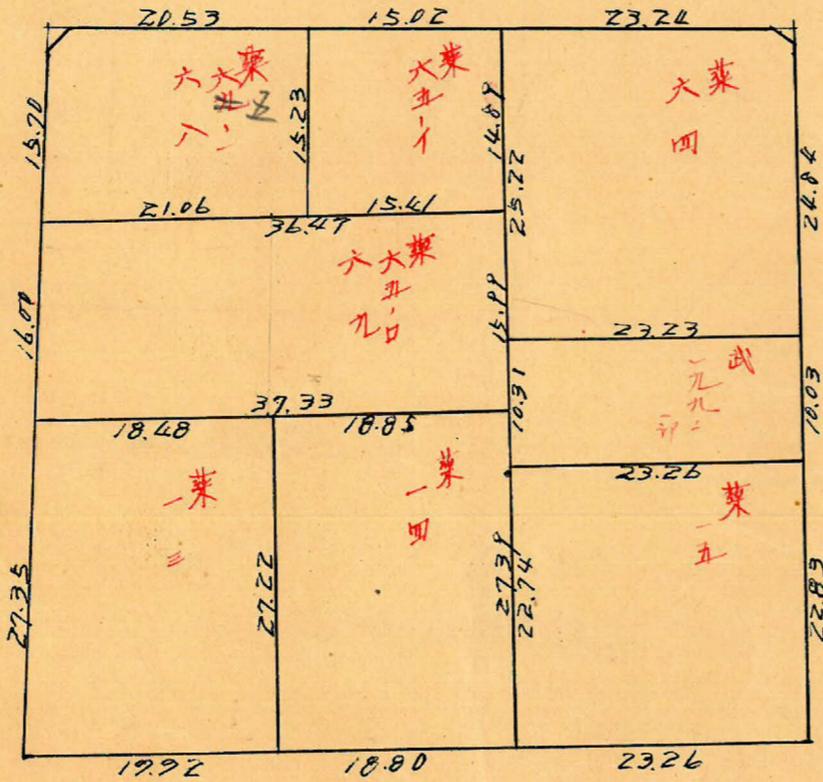


課長	係長	測量士	係
			(蓋)

(分筆前)
確定面積平面圖 $S = \frac{1}{600}$

ブロック番号 城 125 号
新地名 町 丁目

昭和27年 9 月 29 日

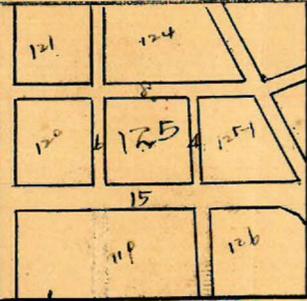

口=8 机=20, 半

この図面等は、土地区画整理事業に関する参考資料として提供しています。
 ○図面等は換地処分時のものであり、現在の状況とは異なる場合があります。
 ○図面等によって、境界等が確定されるものではありません。

この図面等は、土地区画整理事業に関する参考資料として提供しています。
 ○図面等は換地処分時のものであり、現在の状況とは異なる場合があります。
 ○図面等によって、境界等が確定されるものではありません。

城西125BL
 トラバ-積算 1/22,000

6M

$\text{Sec } 1-41 = 1,000.4 \times 3.00 = 3.00$
 $\tan 1-41 = 0.0274 \times 3.00 = 0.074$
 2.91


$\text{Sec } 1-23 = 1,000.3 \times 2.00 = 2.00$
 $\tan 1-23 = 0.0241 \times 3.00 = 0.071$
 1.93

$N663 X = 3706.312$
 $Y = -1.642467$


$N661 X = 3769.880$
 $Y = -1.648213$

$\text{Sec } 1-41 = 1,000.4 \times 3.00 = 3.00$
 $\tan 1-41 = 0.0274 \times 3.00 = 0.074$
 2.91

$\text{Sec } 1-23 = 1,000.3 \times 3.00 = 3.00$
 $\tan 1-23 = 0.0241 \times 2.00 = 0.051$
 2.95

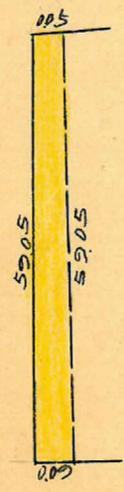

$\frac{1}{2}(0.05 + 0.09) \times 59.05 = 4.17$
 $Y = -1.600$

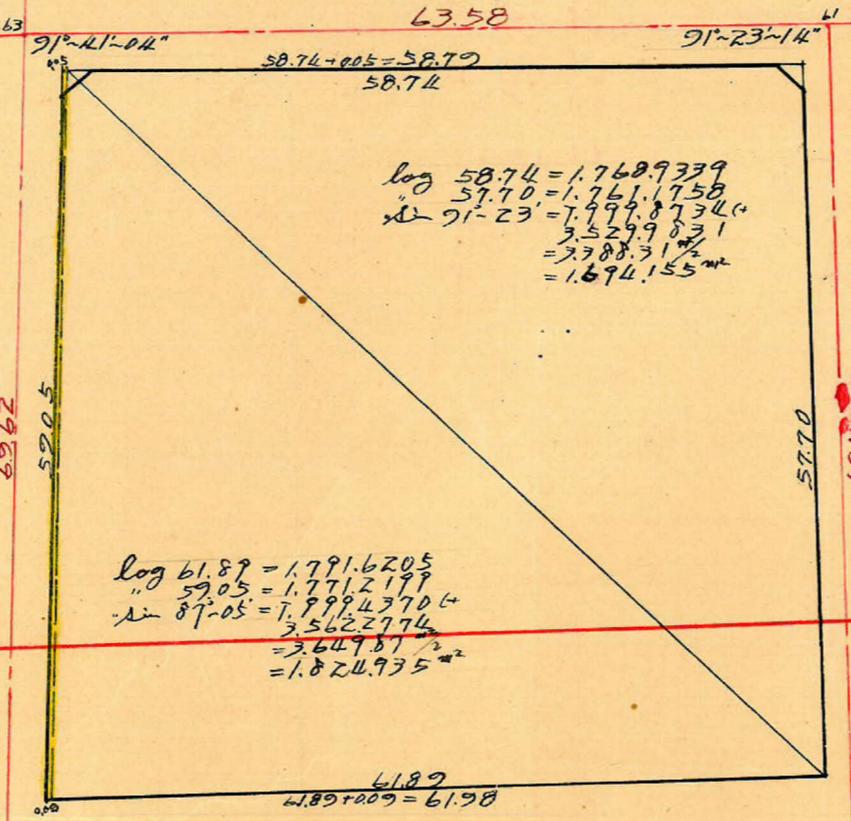

$\log 58.74 = 1.7689339$
 $\Delta 91-23 = 7.9998734$
 3.529831
 $= 3788.31$
 $= 1.694155$

$\log 61.89 = 1.7916205$
 $59.05 = 1.7712199$
 $\Delta 87-05 = 7.9994370$
 3.5622774
 $= 3649.87$
 $= 1.824935$

$\text{Sec } 2-55 = 1,001.3 \times 7.50 = 7.51$
 $\tan 2-55 = 0.0509 \times 3.00 = 0.151$
 7.66

$\text{Sec } 0-09 = 1,000.0 \times 7.50 = 7.50$
 $\tan 0-09 = 0.0026 \times 2.00 = 0.014$
 7.51

$N662 X = 3702890$
 $Y = 1.579934$

$X = 3770.785$
 $Y = -1.580009$

$\text{Sec } 2-55 = 1,001.3 \times 3.00 = 3.00$
 $\tan 2-55 = 0.0509 \times 7.50 = 0.384$
 3.38

$\text{Sec } 0-09 = 1,000.0 \times 2.00 = 2.00$
 $\tan 0-09 = 0.0026 \times 7.50 = 0.024$
 2.02

15M

トラバ-面積 = $1.694155 + 1.824935 + 4.17 = 3.52322$
 合計面積 = $3.52322 \times 0.3025 = 1.06573$
 剪除面積 = $2.25 + 2.10 = 4.35$
 判定面積 = $4.35 \times 0.3025 = 1.31$
 判定面積 = 1.06442