

課	長	係	長	測	量	士	係









(分 筆 前)
 確定面積平面圖 $S = \frac{1}{600}$

ブロック番号 城西

142号

新地名 町 丁目

昭和27年 9月25日

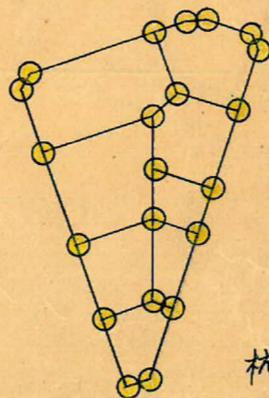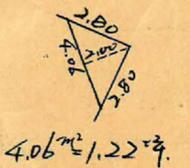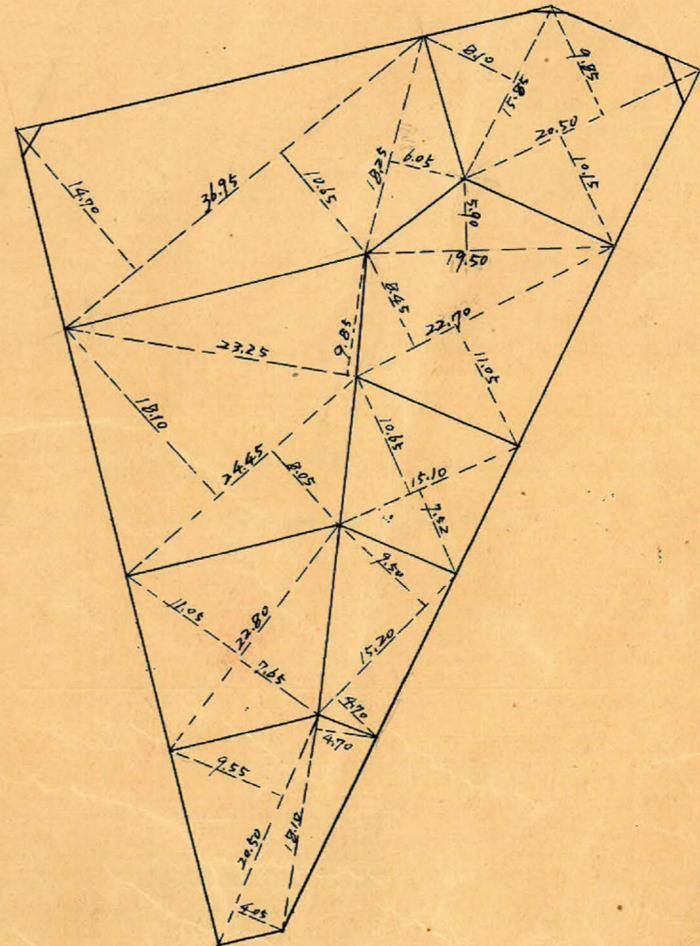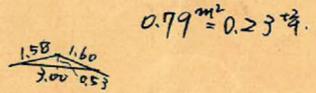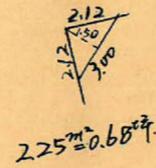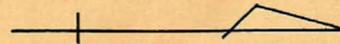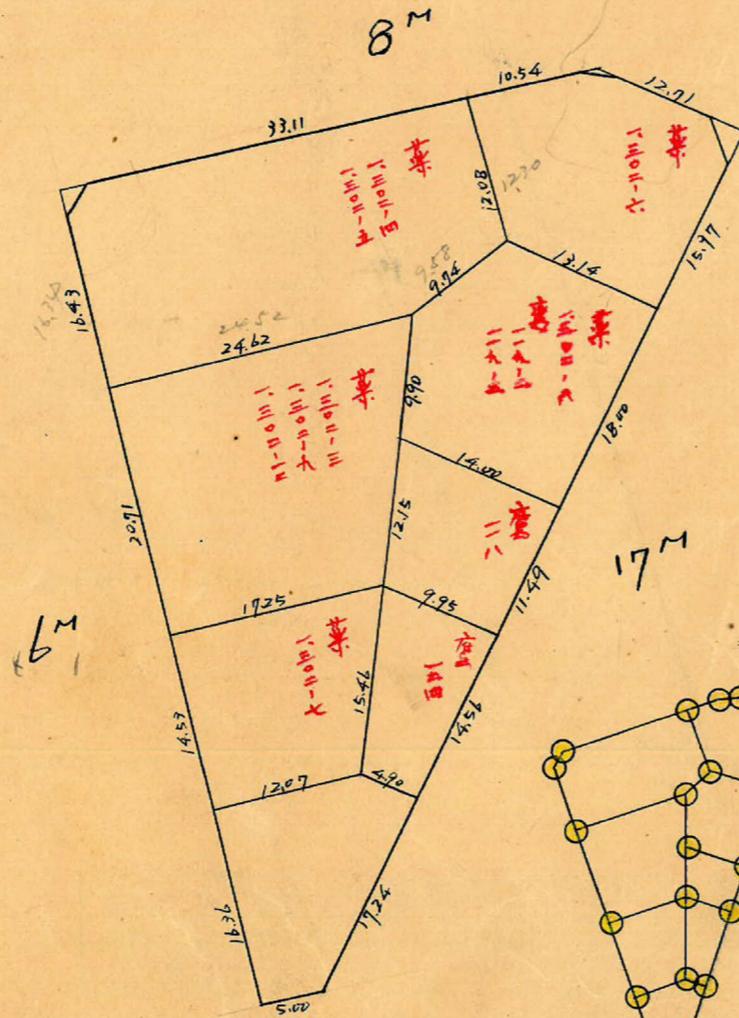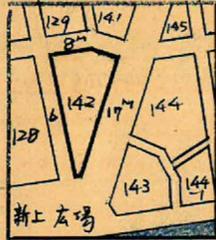


杭 21
 外 8



この図面等は、土地区画整理事業に関する参考資料として提供しています。
 ○図面等は換地処分時のものであり、現在の状況とは異なる場合があります。
 ○図面等によって、境界等が確定されるものではありません。

142 B.L
トバ-精度 1/23,000

y = -1,600

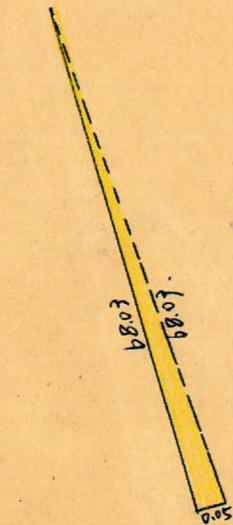

$\frac{1}{2}(68.03 \times 0.05) = 1.700 \text{ m}^2$

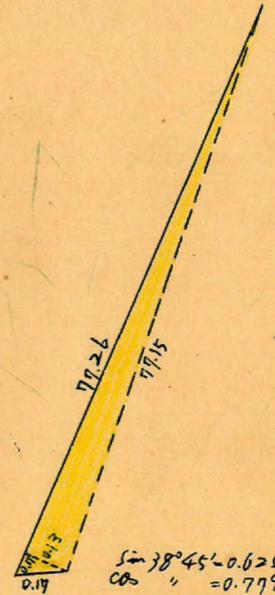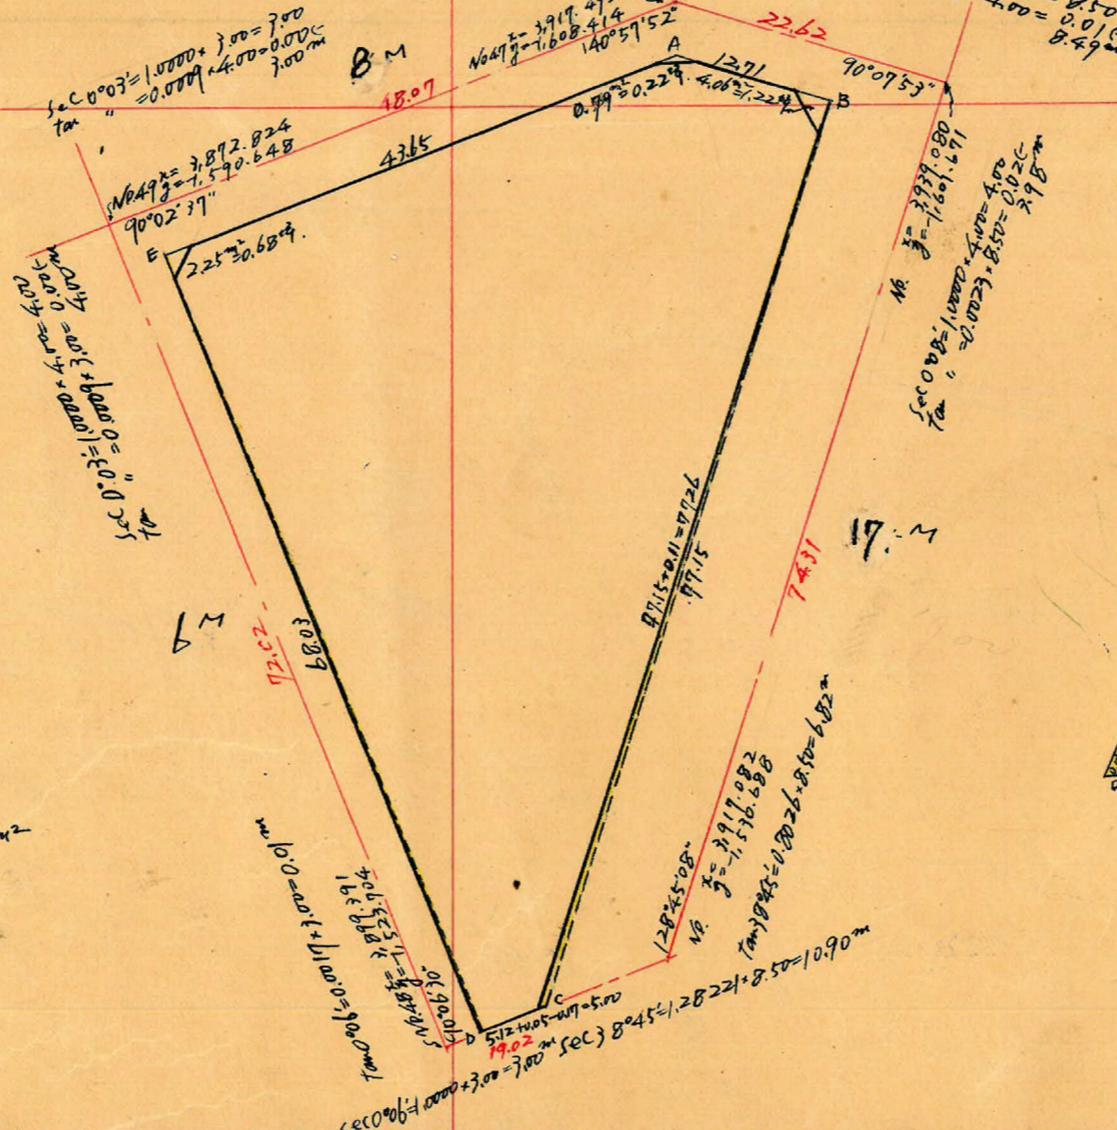

$\frac{1}{2}(77.26 \times 0.13) = 5.021 \text{ m}^2$

測量	仮方位角	仮方位	距離	修正		修正距離	修正距離	修正距離	倍面積	
				cos	sin					
A	89-59	N 89-57 E	43.65	0.0009	1.0000	0.039	43.644	+43.644	+1.702	
B	128-59	S 51-01 E	12.71	0.6291	0.7773		7.996	+9.166	-776.939	
C	218-51	S 38-51 W	77.15	0.7788	0.6273		60.889	+58.643	-3523.447	
D	270-06	N 89-54 W	5.12	0.0019	1.0000	0.009		+5.121	+0.046	
E	360-00	N S	68.03	1.0000	0.0000		68.031	0		
Σ							68.079	68.079	52.522	52.522

$\frac{1}{2} \times 2,149.319 \text{ m}^2$

面積
 面積 " " $2.25 + 0.77 + 4.06 = 7.10 = (x 0.3025 = 2.14) = 2.13 \text{ 坪}$
 704坪 " " $2,130.89 = (" = 647.01 \text{ 坪})$
 削減 " " $2,130.89 = (" = 647.00) = 646.98 \text{ 坪}$

y = -1,500

この図面等は、土地区画整理事業に関する参考資料として提供しています。
 ○図面等は換地処分時のものであり、現在の状況とは異なる場合があります。
 ○図面等によって、境界等が確定されるものではありません。