

課長	係長	測量士	係

(分 在 前)

確定面積平面圖 $S = \frac{1}{300}$







城西

ブロック番号

152-1号

新地名 町 丁目

昭和27年 9月 19日

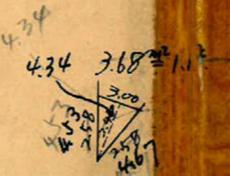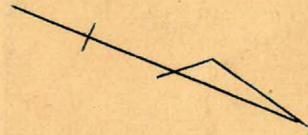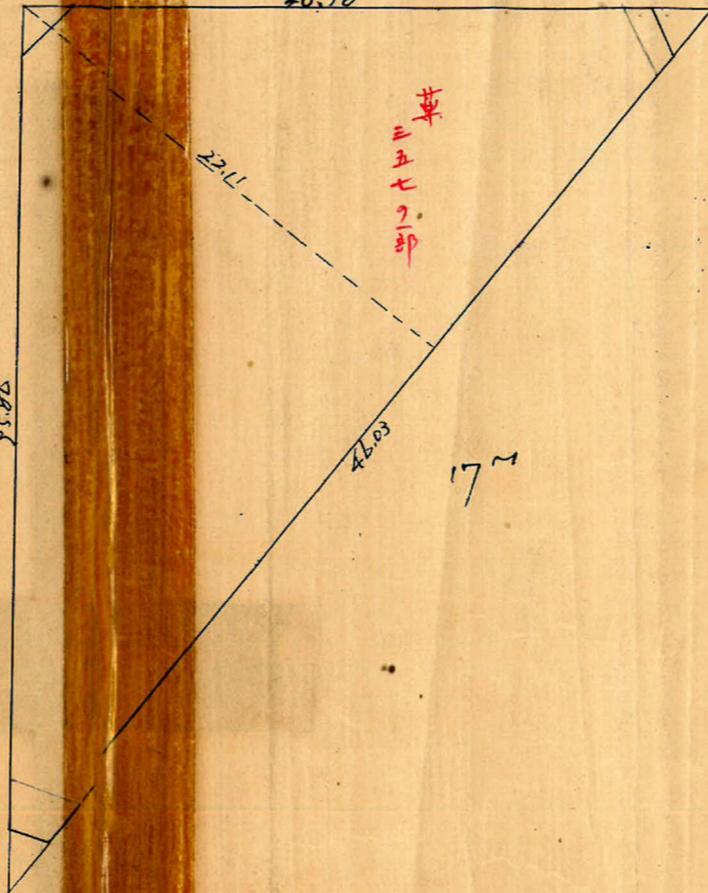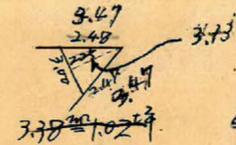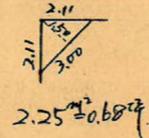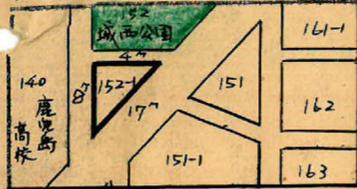

杭6 ロット1

この図面等は、土地区画整理事業に関する参考資料として提供しています。
 ○図面等は換地処分時のものであり、現在の状況とは異なる場合があります。
 ○図面等によって、境界等が確定されるものではありません。

152-1 別
トシバ 精度 1/27,000

x=1900 y=-1800

y=-1700

$\sec 0^\circ 41' = 1.0001 \times 4.00 = 4.00$
 $\tan \quad \quad = 0.0119 \times 2.00 = 0.0238$
 7.98m


$\sec 78^\circ 49' = 1.2874 \times 8.50 = 10.9$
 $\tan \quad \quad = 0.8045 \times 2.00 = 1.609$
 12.52m

$\sec 0^\circ 41' = 1.0001 \times 2.00 = 2.00$
 $\tan \quad \quad = 0.0119 \times 4.00 = 0.0476$
 1.95m

$\sec 51^\circ 52' = 1.6195 \times 8.50 = 13.77$
 $\tan \quad \quad = 1.2738 \times 4.00 = 5.104$
 18.87m

$\sec 43^\circ = 1.381617$
 $\tan \quad \quad = 1.9341004$
 35.86m

$\sec 51^\circ 52' = 1.6195 \times 4.00 = 6.48$
 $\tan \quad \quad = 1.2738 \times 8.50 = 10.8225$
 17.30m

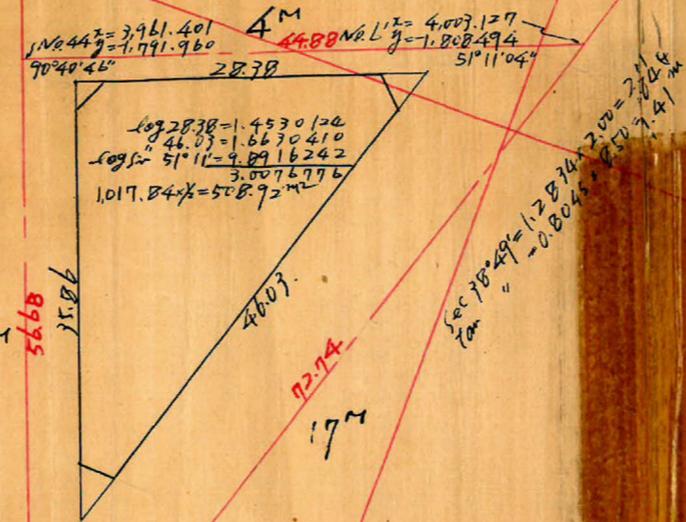

合計面積 508.92m² (70.3025 = 153.94) = 153.9302
 剪除 : 338 + 225 + 7.68 = 9.31m² (= 2.81) = 2.81
 割込 : 499.61m² (= 151.13) = 151.12

この図面等は、土地区画整理事業に関する参考資料として提供しています。
 ○図面等は換地処分時のものであり、現在の状況とは異なる場合があります。
 ○図面等によって、境界等が確定されるものではありません。