









課	長	係	長	測量士	係

(分 筆 前)
 確定面積平面圖 $S = \frac{1}{600}$

ブロック番号 城西

134号

新地名 町 丁目
 年 月 日

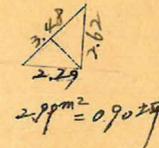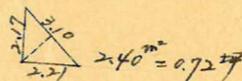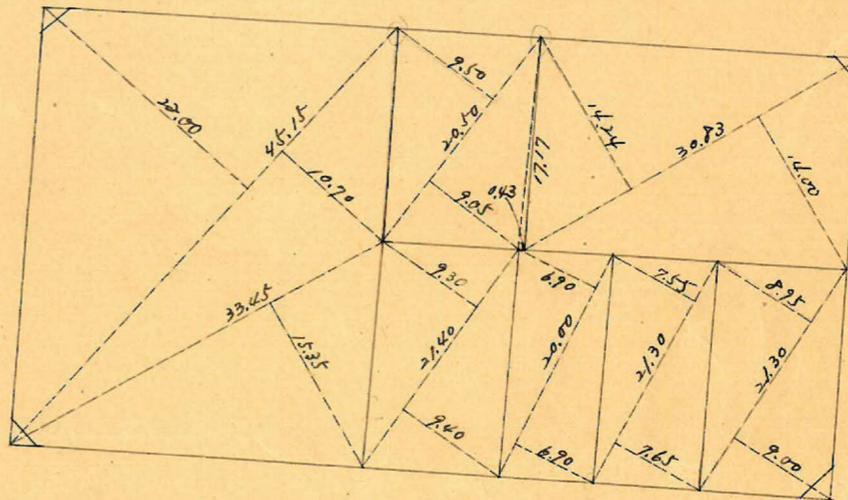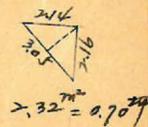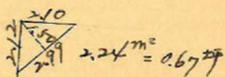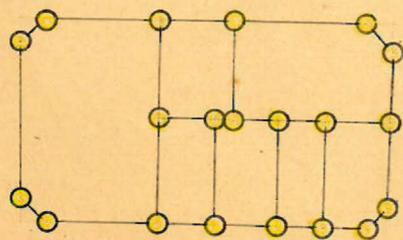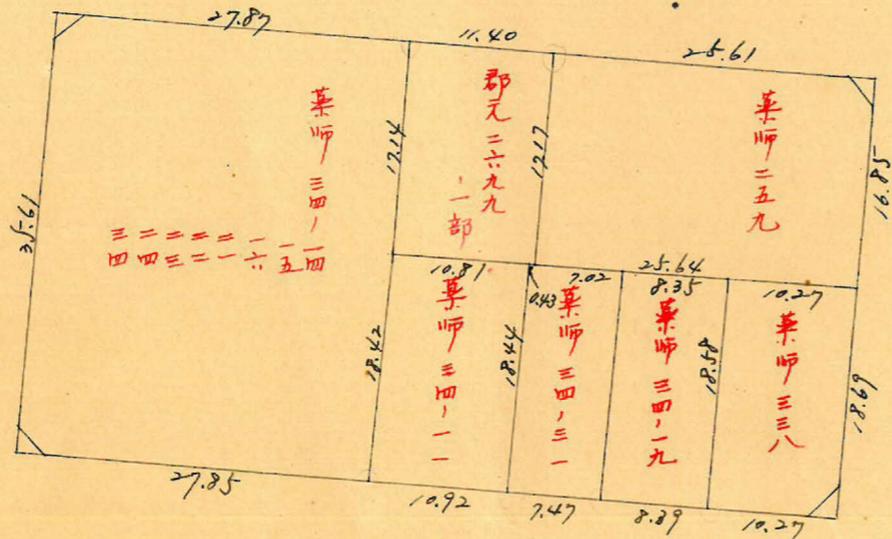
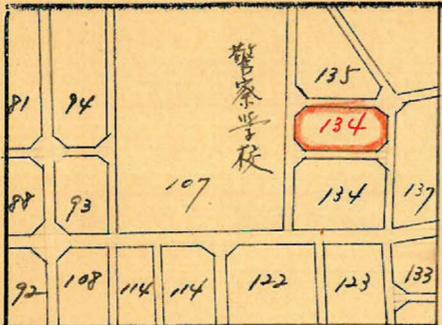


この図面等は、土地区画整理事業に関する参考資料として提供しています。
 ○図面等は換地処分時のものであり、現在の状況とは異なる場合があります。
 ○図面等によって、境界等が確定されるものではありません。

城西 134 71077

縮尺 1/600

x=3700

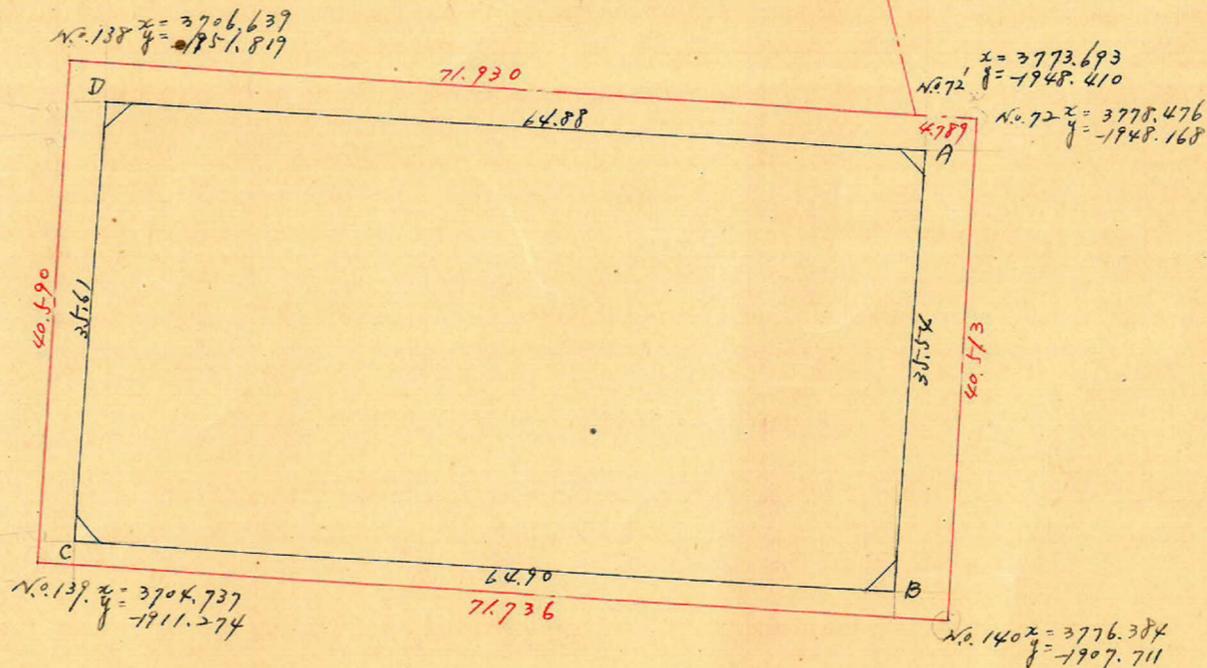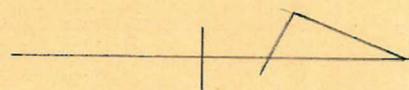

y=-1900

y=-1900

測点	x		y		倍面積	倍面積
A	3774.251		-1945.293			
B	3772.497	+ 1.754	-1909.799	-35.494	-32.315	-127146.7782
C	3707.625	+ 66.822	-1912.978	+ 3.179	+38.745	-120601.7850
D	3709.453	- 6.728	-1948.544	+35.566	+32.315	+129726.2653
A	3774.251	-64.798	-1945.293	- 3.251	-38.745	+122639.0519
		+ 1.754		-35.494		-146233.3550
Σ					+ 4616.7540	- 4616.7540

$\frac{1}{2} = 2308.38 \text{ m}^2$

合計面積 $2308.38 \text{ m}^2 \times (0.3025 = 698.28 \text{坪}) \div 698.24 \text{坪}$
 前割込 $9.95 \text{ m}^2 \times (0.3025 = 3.00 \text{坪}) \div 2.99 \text{坪}$
 計 695.25坪

x=3700

この図面等は、土地区画整理事業に関する参考資料として提供しています。
 ○図面等は換地処分時のものであり、現在の状況とは異なる場合があります。
 ○図面等によって、境界等が確定されるものではありません。