


# 原良第三地区土地区画整理事業 出来形確認測量図


20 BL

薬師二丁目 12

17	18	19
1.025	0.175	
15.88	2.70	
15.491	15.492	
5	6	
1.025	0.174	
31	30	29

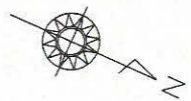

14	8.568	32
3	3.76	
13	8.567	33
2	4.40	
12	8.567	34

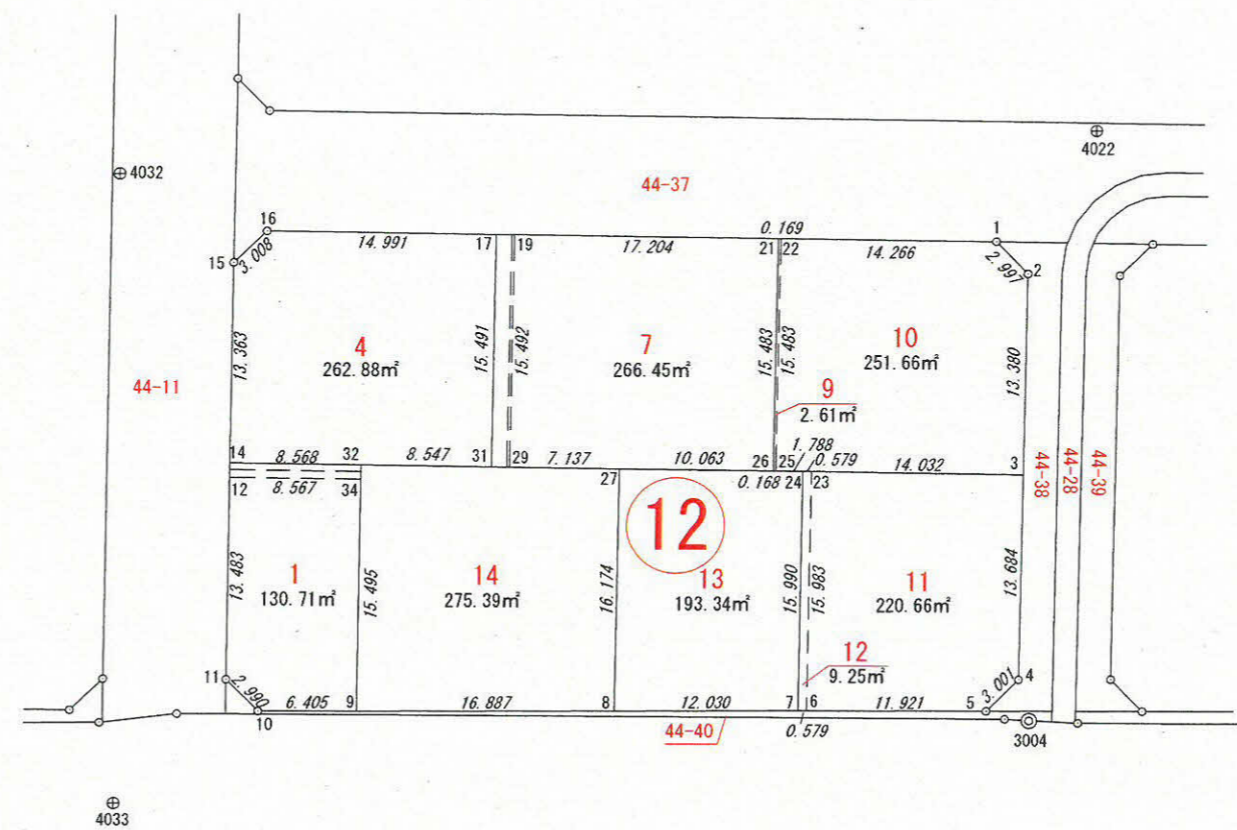






この図面等は、土地区画整理事業に関する参考資料として提供しています。  
 ○図面等は換地処分時のものであり、現在の状況とは異なる場合があります。  
 ○図面等によって、境界等が確定されるものではありません。

縮尺 1/500

# 原良第三地区土地区画整理事業 出来形確認測量図

19 BL

薬師二丁目 12

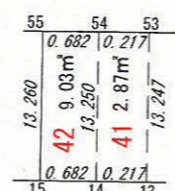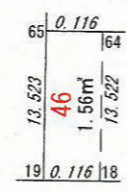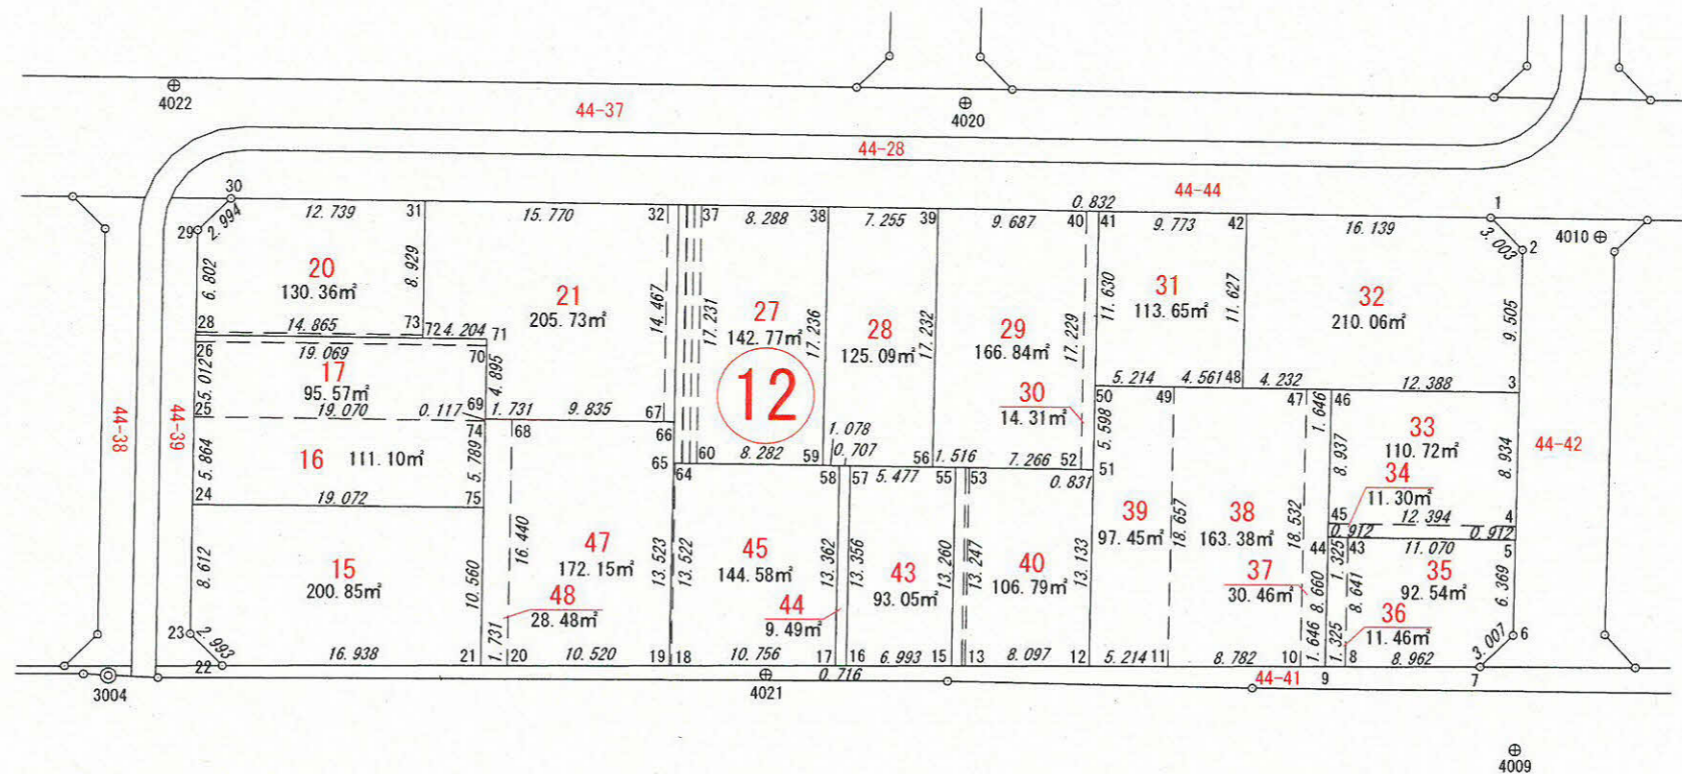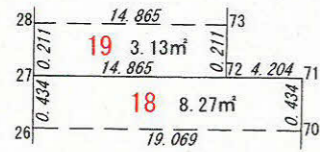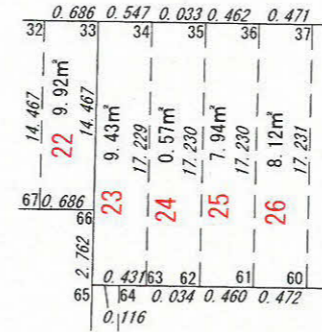

この図面等は、土地区画整理事業に関する参考資料として提供しています。  
 ○図面等は換地処分時のものであり、現在の状況とは異なる場合があります。  
 ○図面等によって、境界等が確定されるものではありません。

縮尺 1/500