


原良第三地区土地区画整理事業 出来形確認測量図

18 BL

薬師二丁目 17

この図面等は、土地区画整理事業に関する参考資料として提供しています。
 ○図面等は換地処分時のものであり、現在の状況とは異なる場合があります。
 ○図面等によって、境界等が確定されるものではありません。

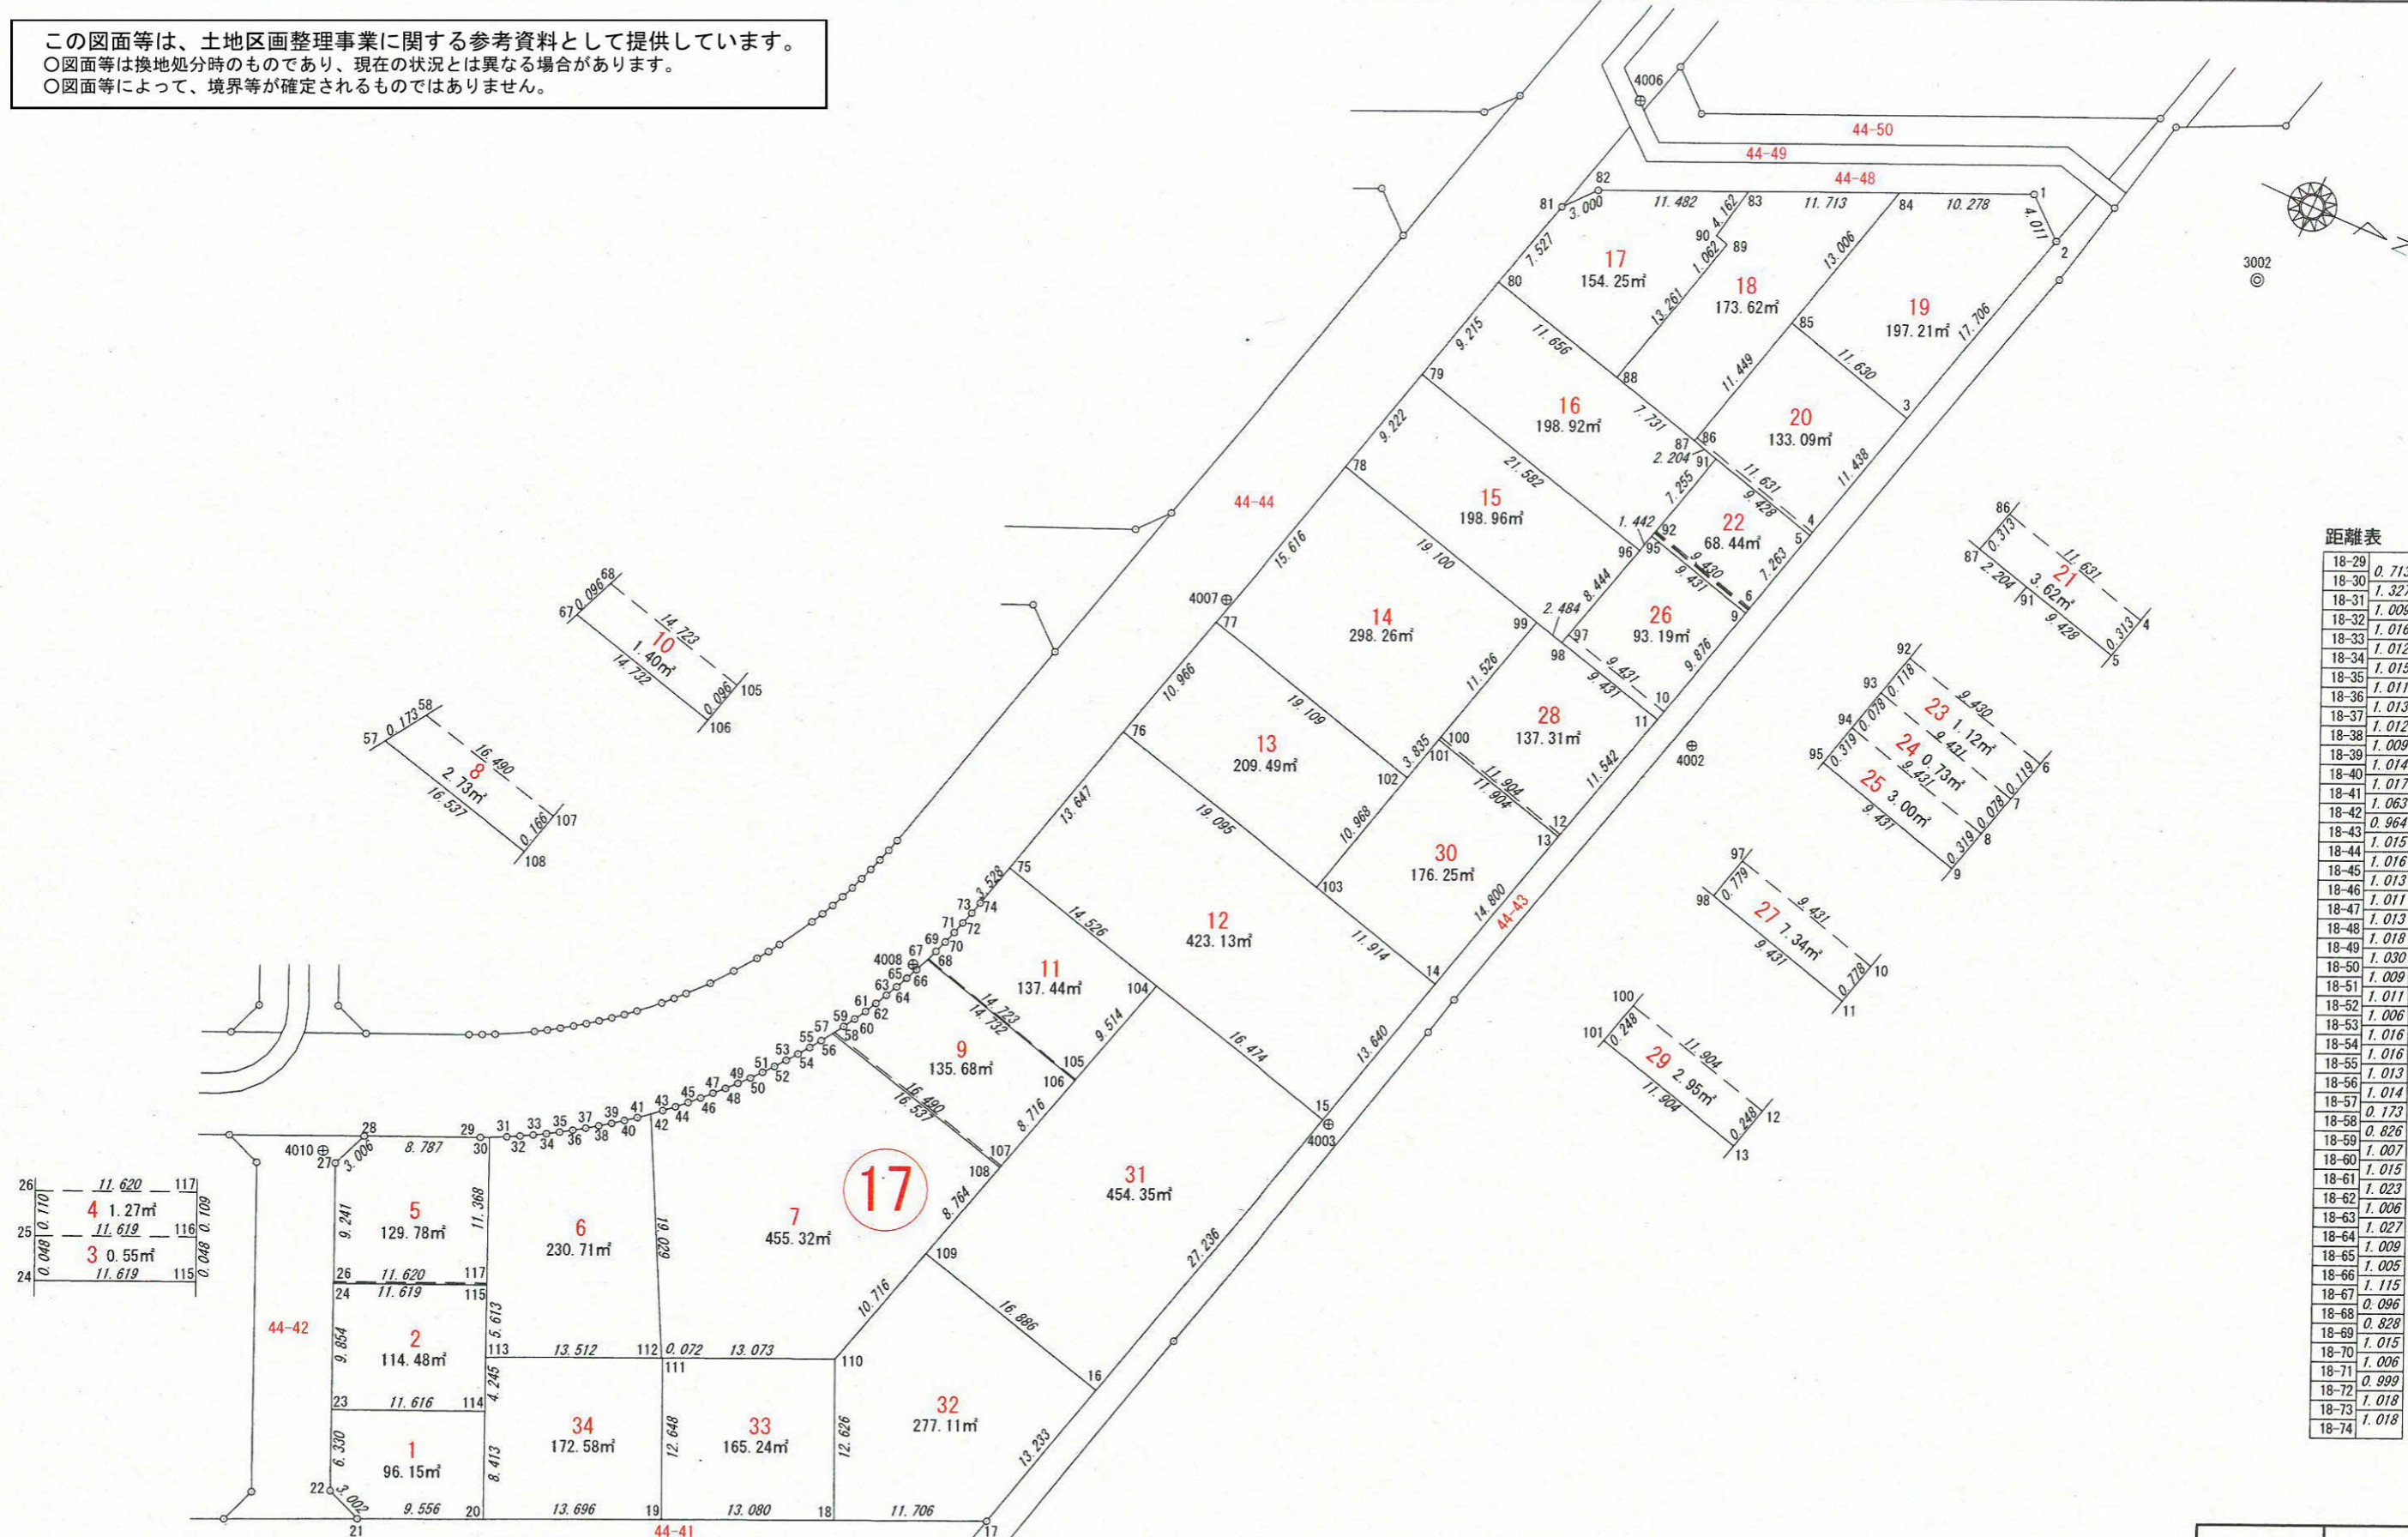

距離表

18-29	0.713
18-30	1.327
18-31	1.009
18-32	1.016
18-33	1.012
18-34	1.015
18-35	1.011
18-36	1.013
18-37	1.012
18-38	1.009
18-39	1.014
18-40	1.017
18-41	1.063
18-42	0.964
18-43	1.015
18-44	1.016
18-45	1.013
18-46	1.011
18-47	1.013
18-48	1.018
18-49	1.030
18-50	1.009
18-51	1.011
18-52	1.006
18-53	1.016
18-54	1.016
18-55	1.013
18-56	1.014
18-57	0.173
18-58	0.826
18-59	1.007
18-60	1.015
18-61	1.023
18-62	1.006
18-63	1.027
18-64	1.009
18-65	1.005
18-66	1.115
18-67	0.096
18-68	0.828
18-69	1.015
18-70	1.006
18-71	0.999
18-72	1.018
18-73	1.018
18-74	1.018

縮尺 1/500

20A92

4009