



原良第三地区土地区画整理事業 出来形確認測量図

33 BL

薬師二丁目 28

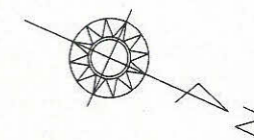

1.419	0.363	0.412	0.167	1.299	0.089	0.199	1.300
22	23	24	26	27	28	30	31
10.983	10.983	10.983	9.455	9.455	9.454	9.445	9.445
4	5	6	8	9	10	12	13
15.58m ²	3.98m ²	4.53m ²	1.58m ²	12.28m ²	0.84m ²	1.87m ²	12.28m ²
74	73	72	69	68	67	64	63
1.419	0.363	0.412	0.167	1.299	0.089	0.199	1.301
25	25	25	29	29	29	32	32

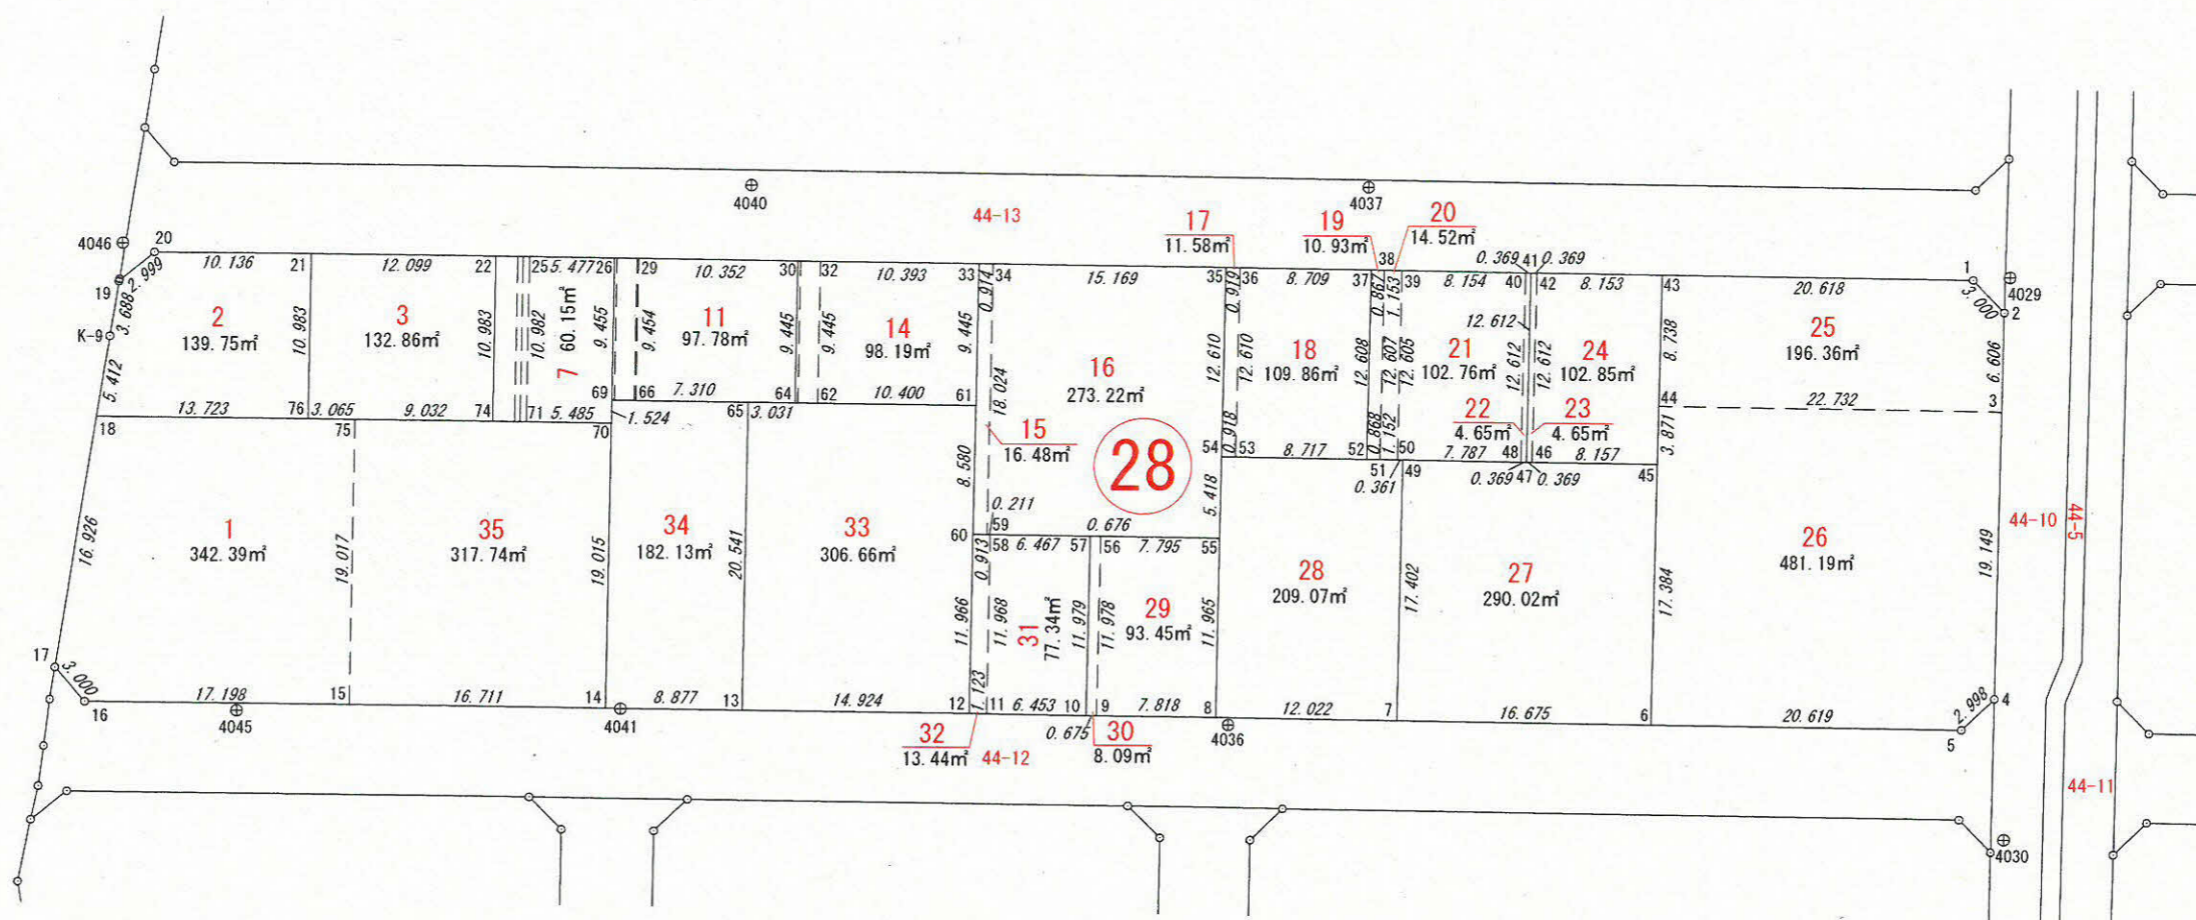

© 20842

この図面等は、土地区画整理事業に関する参考資料として提供しています。
 ○図面等は換地処分時のものであり、現在の状況とは異なる場合があります。
 ○図面等によって、境界等が確定されるものではありません。

縮尺 1/500