
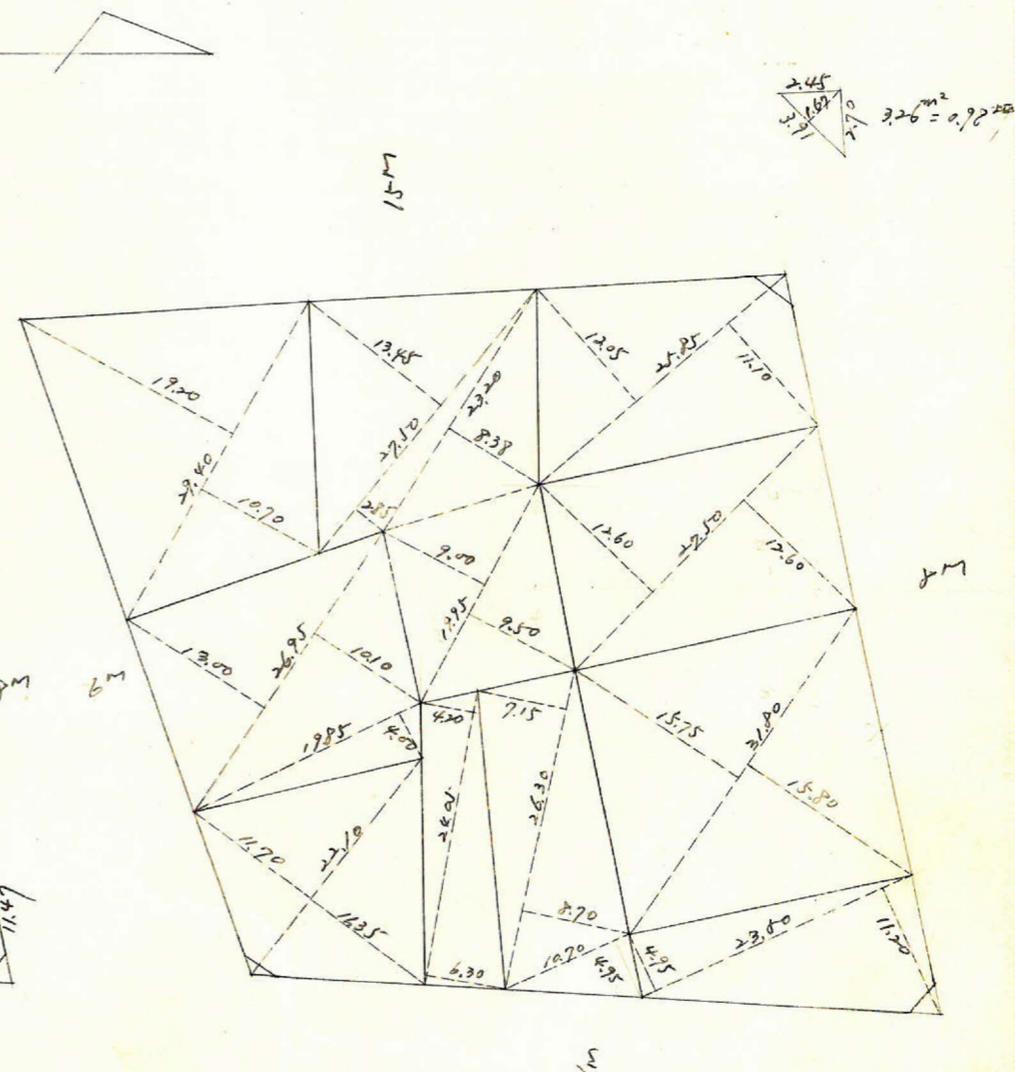
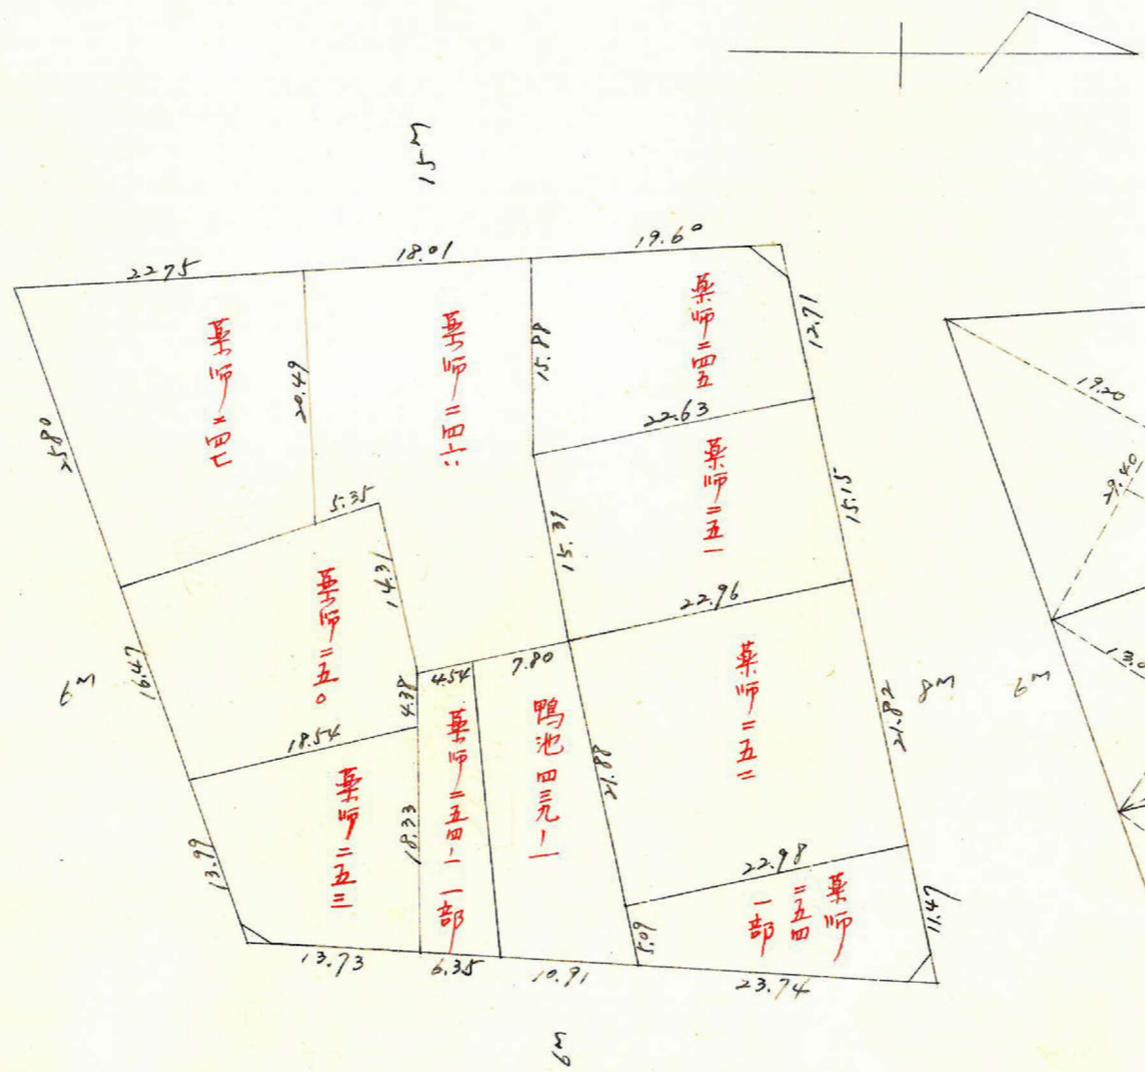


課長	係長	測量士	係


(分 筆 前)  
 確定面積平面図  $S = \frac{1}{600}$

ブロック番号 城西 106 号

新地名 町 丁目  
 年 月 日

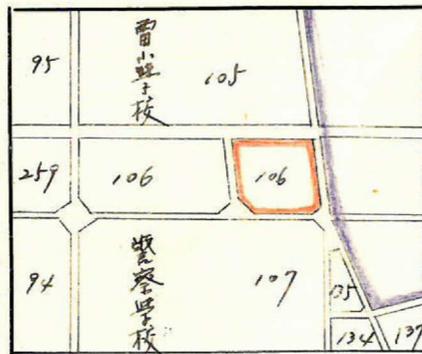


247-10 杭 25

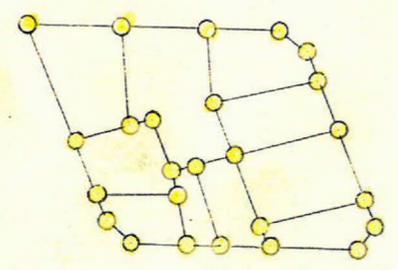

この図面等は、土地区画整理事業に関する参考資料として提供しています。  
 ○図面等は換地処分時のものであり、現在の状況とは異なる場合があります。  
 ○図面等によって、境界等が確定されるものではありません。

城西 106 7' 口 77

縮尺 1/600

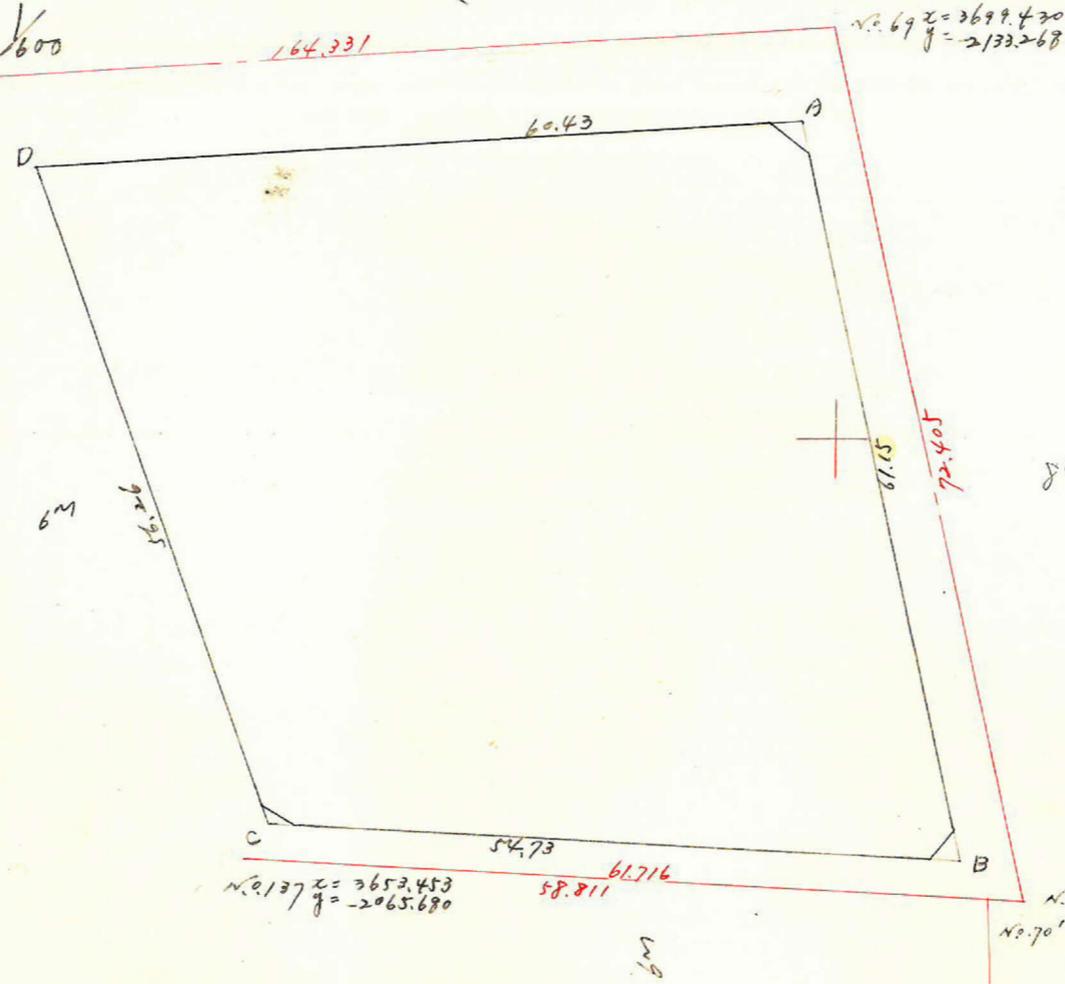

測点	$x$	$\Delta x$	$\Delta x + \Delta x^{n+1}$	$y$	$\Delta y$	$\Delta y + \Delta y^{n+1}$	倍面積	倍面積
A	3696.868	-13.255		-2125.457	-59.700			
B	3710.123	+54.662	+41.407	-2065.751	+2.697	-57.003	-85536.5517	-21488.1414
C	3655.461	+18.892	+73.554	-2068.448	+52.992	+55.689	-152142.6242	+203568.9676
D	3636.568	-60.299	-41.407	-2121.440	+4.011	+57.003	+87842.4661	+207295.3427
A	3696.868	-13.255	-73.554	-2125.451	-59.700	-55.689	+156335.4229	-205874.8821
$\Sigma$							+6498.7131	-6498.7132

$\frac{1}{2} = 3249.36 \text{ m}^2$

合計面積  $3249.36 \text{ m}^2 \times (0.3025 = 982.93 \text{ 坪}) \div 982.88 \text{ 坪}$   
 剪除"  $7.45 \text{ m}^2 \times (0.3025 = 2.25 \text{ 坪}) \div 2.24 (-$   
 割込"  $980.64 \text{ 坪}$

この図面等は、土地区画整理事業に関する参考資料として提供しています。  
 ○図面等は換地処分時のものであり、現在の状況とは異なる場合があります。  
 ○図面等によって、境界等が確定されるものではありません。