
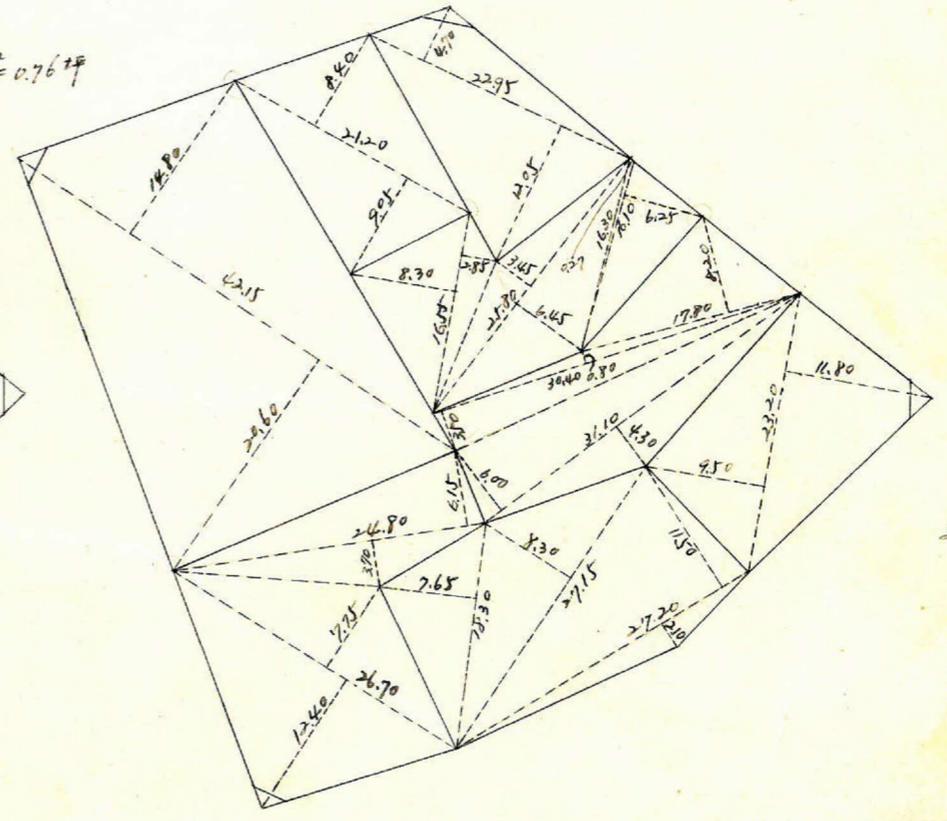
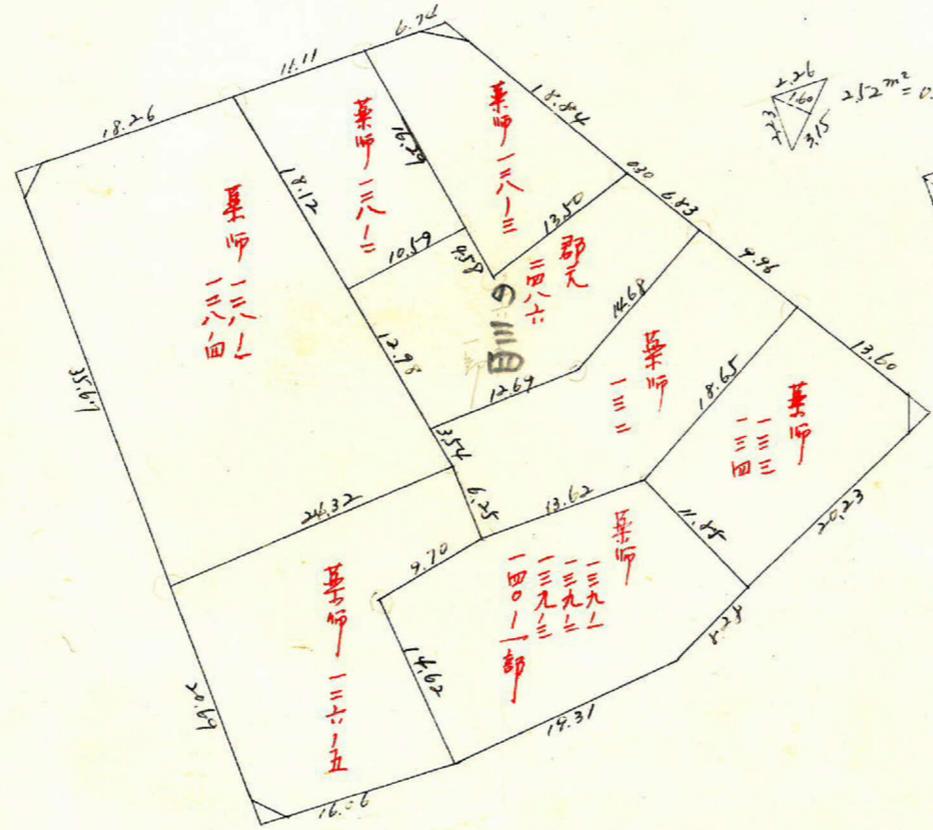
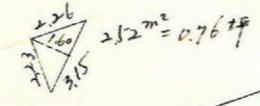
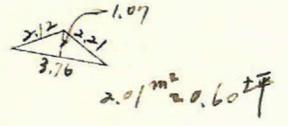
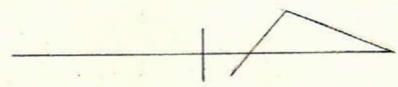


課長	係長	測量士	係



(分筆前)
 確定面積平面図 $S = \frac{1}{600}$

ブロック番号 城西 100 号

新地名 町 丁目
 年 月 日

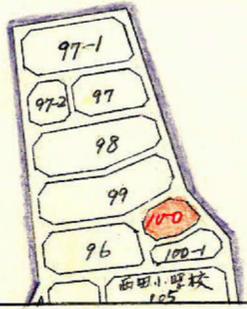

27-8 杭27

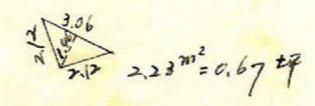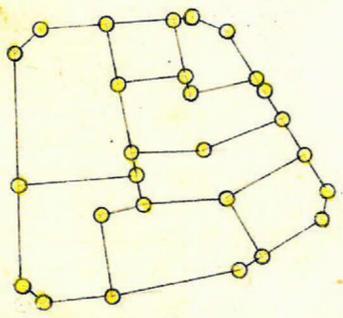


この図面等は、土地区画整理事業に関する参考資料として提供しています。
 ○図面等は換地処分時のものであり、現在の状況とは異なる場合があります。
 ○図面等によって、境界等が確定されるものではありません。

203600


この図面等は、土地区画整理事業に関する参考資料として提供しています。
 ○図面等は換地処分時のものであり、現在の状況とは異なる場合があります。
 ○図面等によって、境界等が確定されるものではありません。

城西 100 7"12.77 縮尺 1/600

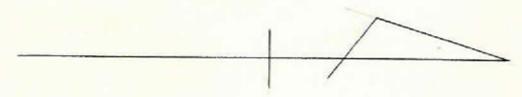

y = -2300

y = -2300

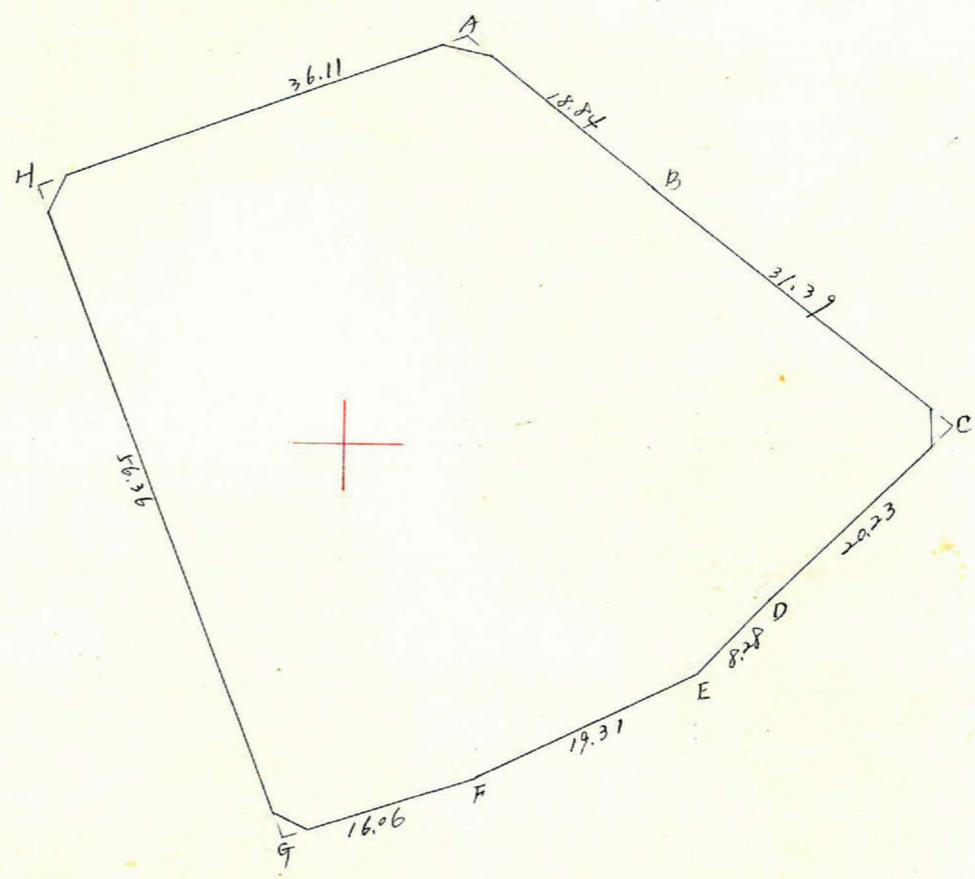

測点	x	Δx	$\Delta x + \Delta x^{n+1}$	y	Δy	$\Delta y + \Delta y^{n+1}$	倍面積	倍面積
A	3607.185			-2333.132				
B	3623.972	-14.787	-38.665	-2320.984	-12.148	-30.946	+89.7408464	-112147.4375
C	3647.850	-23.878	-9.781	-2302.186	-18.798	-23.304	+22517.6813	-121487.9964
D	3633.753	+14.097	+19.779	-2287.680	-14.506	-20.535	-45248.0227	-74619.1179
E	3628.071	+5.682	+23.037	-2281.651	-6.029	-14.506	-52562.3941	-52628.7979
F	3610.716	+17.355	+32.578	-2273.174	-8.477	-13.602	-74055.4626	-49112.9190
G	3598.493	+18.223	+35.416	-2268.049	-5.125	+47.492	-80325.2234	+170757.1536
H	3575.300	+20.193	-13.692	-2320.666	+52.617	+65.083	+31774.5589	+232691.2499
A	3607.185	-33.885	-48.672	-2333.132	+12.466	+0.318	+113558.2007	+1147.7208
		-14.787			-12.148		+5400.1845	-5400.1844

$\frac{1}{2} = 2700.09 \text{ m}^2$

合計面積 $2700.09 \text{ m}^2 \times (0.3025) = 816.77 \text{ 坪} \div 816.73 \text{ 坪}$
 前年 $9.24 \text{ m}^2 \times (0.3025) = 2.79 \text{ 坪} \div 2.78 \text{ 坪}$
 計 813.95 坪