
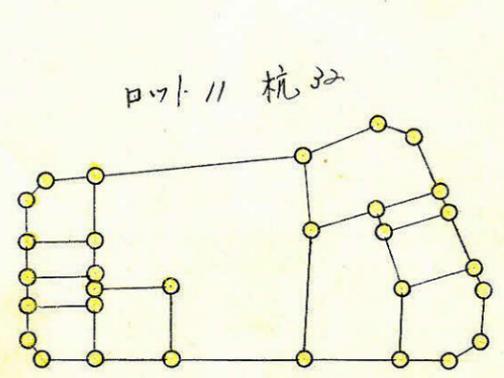
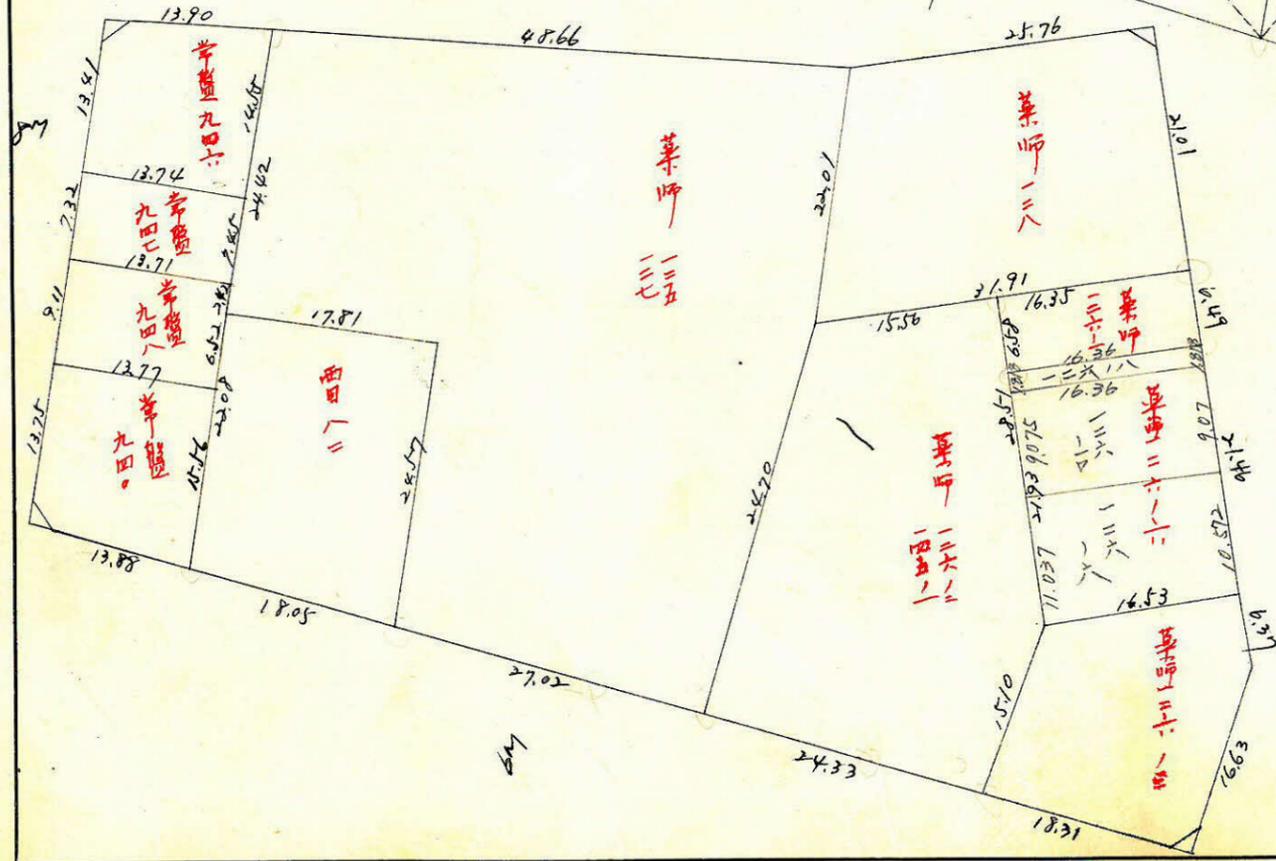
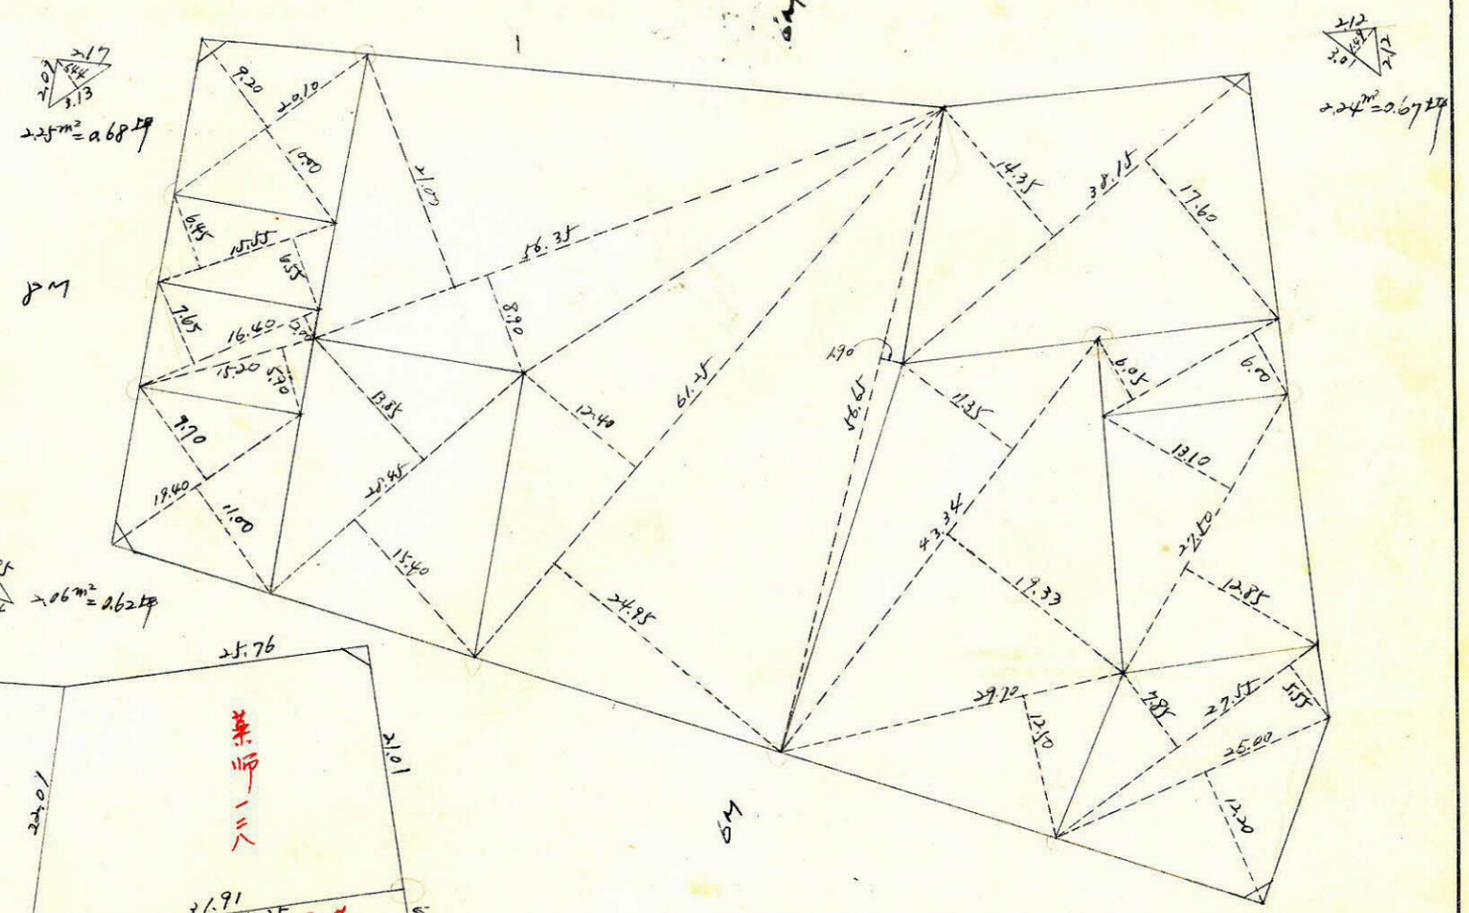


係長	係長	測量士	係

(分筆前)
 確定面積平面図 $S = \frac{1}{600}$



ブロック番号 城西 96号

新地名 町 丁目
 年 月 日

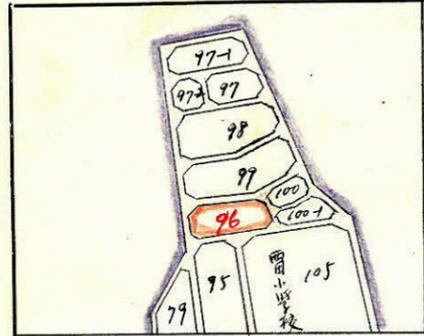

この図面等は、土地区画整理事業に関する参考資料として提供しています。
 ○図面等は換地処分時のものであり、現在の状況とは異なる場合があります。
 ○図面等によって、境界等が確定されるものではありません。

城西 9671377 縮尺 1/600

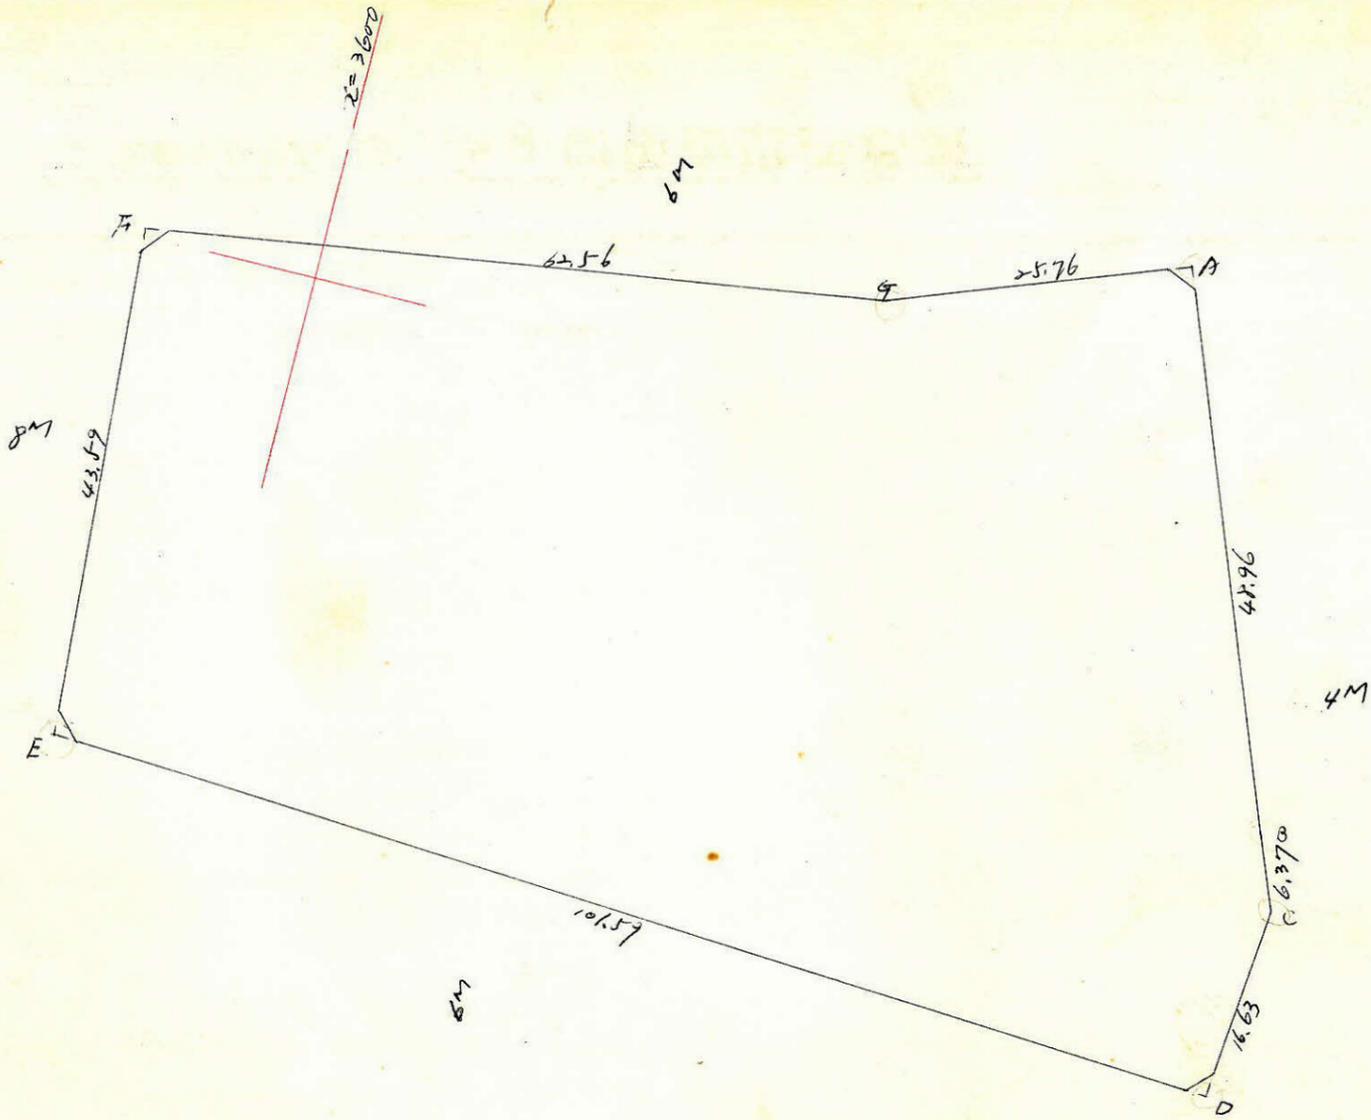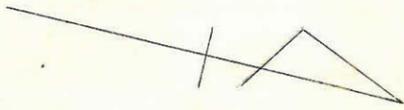

測点	元		角		倍面積	倍面積
A	3571.112	-17.526	-2319.145	-45.715		
B	3588.638	-2.256	-2273.430	-5.958	-51.673	+44972.9923
C	3590.884	+1332	-2267.472	-16.576	-22.534	+2095.1441
D	3582.562	+101.402	-2250.896	+6.237	-10.339	-231243.5497
E	3488.160	+3.006	-2257.133	+43.474	+49.711	-235662.7423
F	3485.154	-61.823	-2300.607	+9.541	+53.015	+135314.8019
G	3546.977	-24.135	-2310.148	+8.997	+18.538	+178575.7018
A	3571.112	-17.526	-2319.145	-45.715	-36.718	+76617.8998
Σ					+10670.2479	-10670.2480

$\frac{1}{2} = 5335.12 \text{ m}^2$

合計面積 $5335.12 \text{ m}^2 \times 0.3025 = 1613.87 \text{ 坪}$
 扣除 $852 \times 0.3025 = 257 \text{ 坪}$
 $1613.87 \text{ 坪} - 257 \text{ 坪} = 1356.87 \text{ 坪}$

この図面等は、土地区画整理事業に関する参考資料として提供しています。
 ○図面等は換地処分時のものであり、現在の状況とは異なる場合があります。
 ○図面等によって、境界等が確定されるものではありません。