



原良第三地区土地区画整理事業 出来形確認測量図

26 BL

薬師二丁目 38

この図面等は、土地区画整理事業に関する参考資料として提供しています。
 ○図面等は換地処分時のものであり、現在の状況とは異なる場合があります。
 ○図面等によって、境界等が確定されるものではありません。

32	33	34	35
3.309	2.429	0.731	
12.092	40.00m ²	29.37m ²	8.83m ²
53	52	51	50
3.308	2.430	0.731	

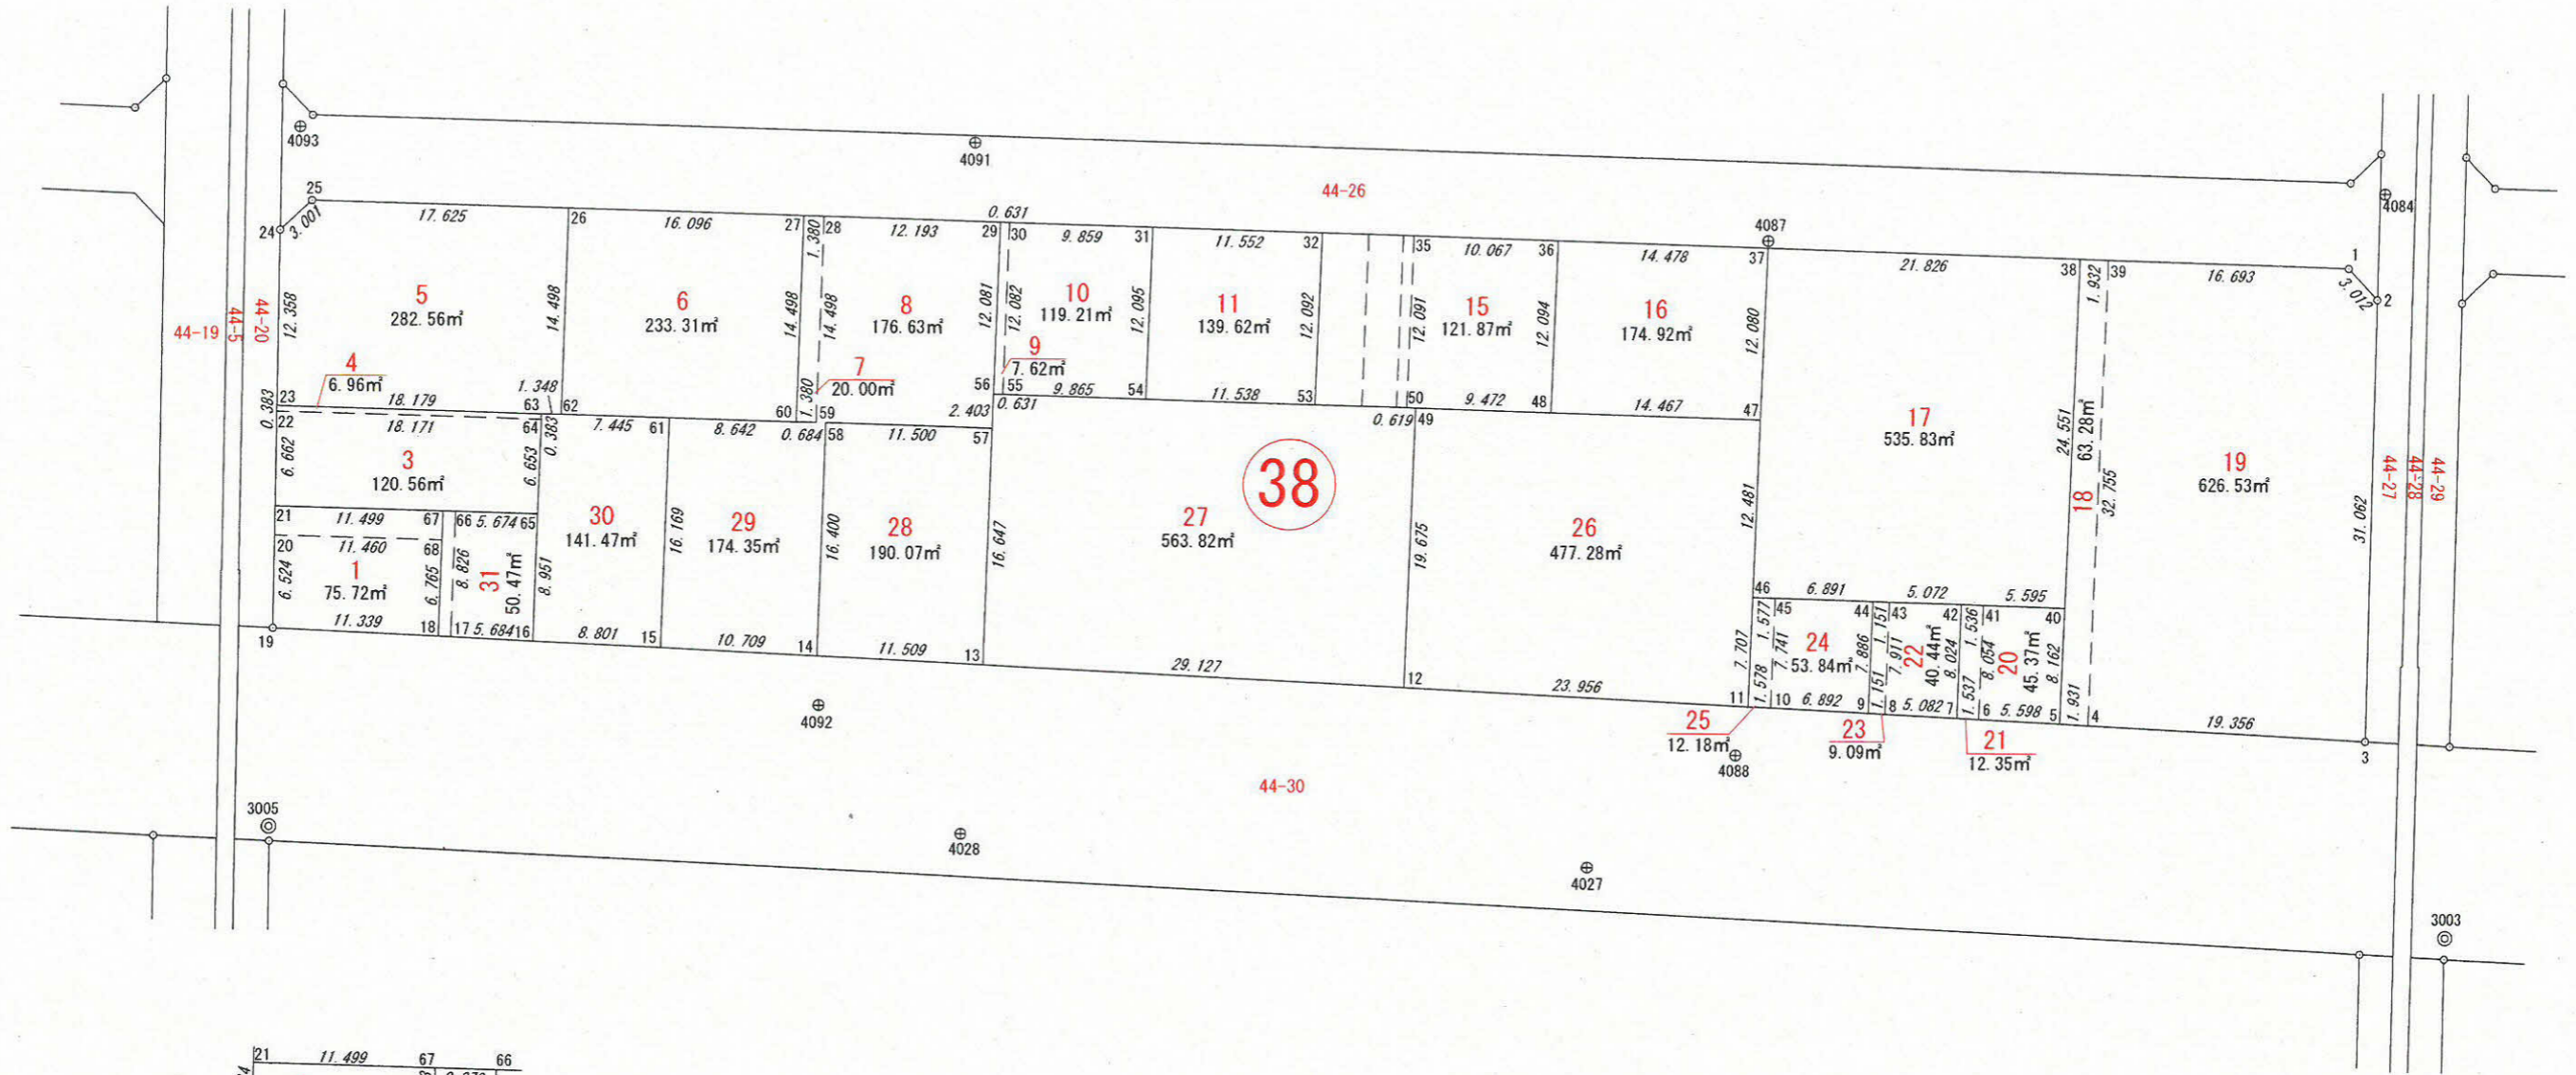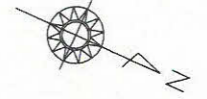

21	11.499	67	66
2.044	23.45m ²	0.870	
20	11.460	7.67m ²	
	6.765	8.826	
18	0.877	17	

縮尺 1/500