


15810 Block

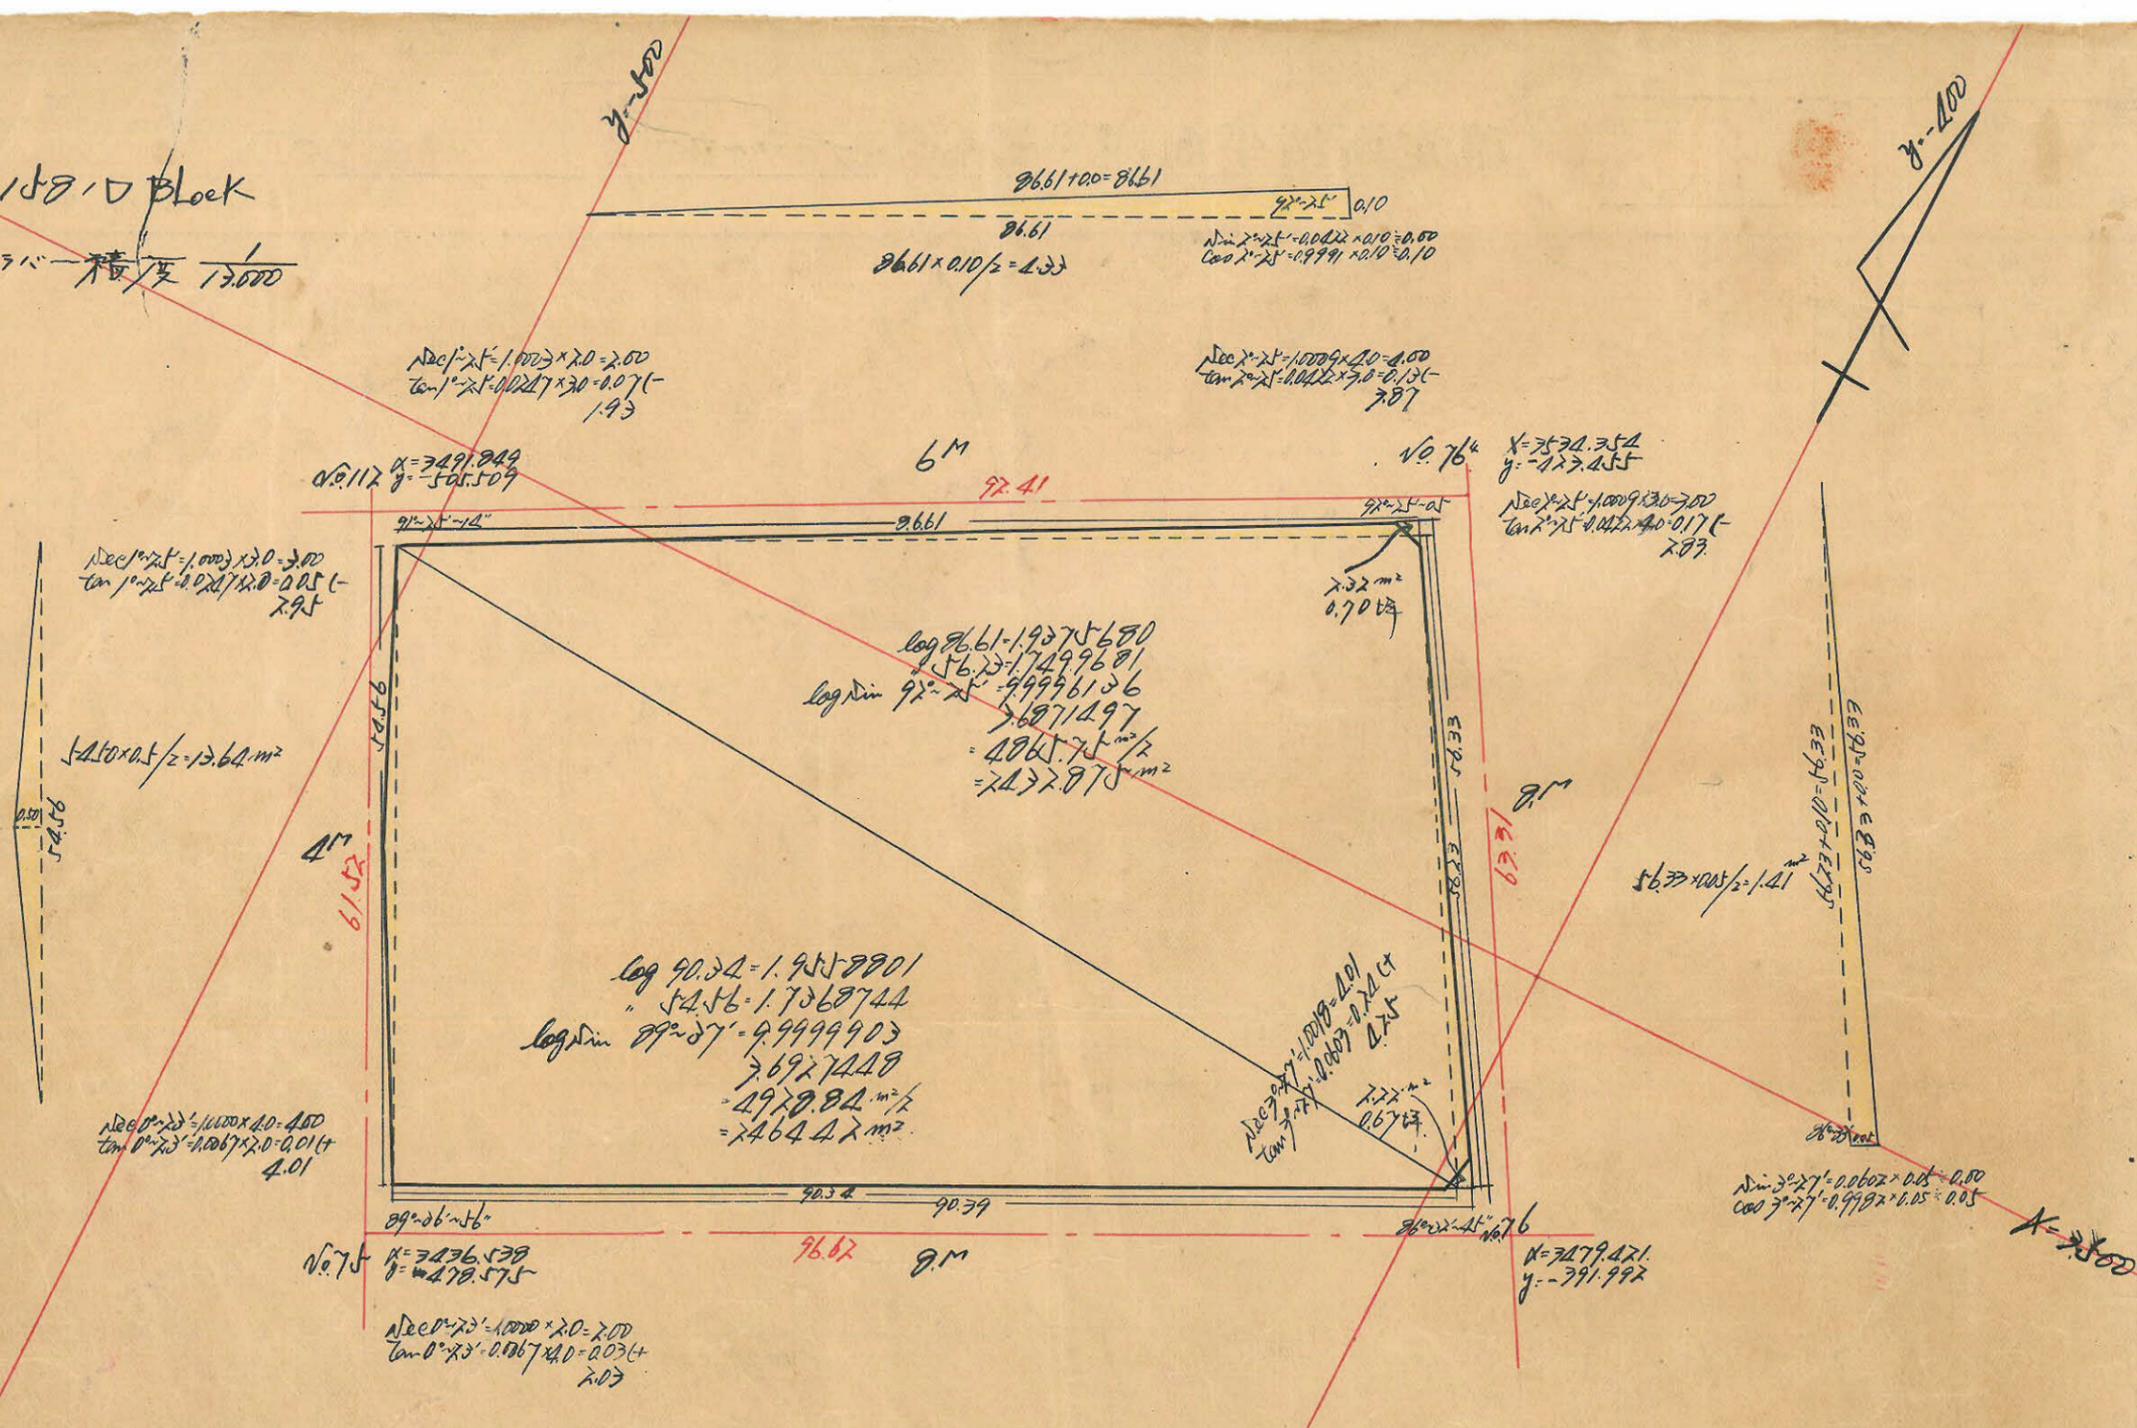

合計面積 = $2432.875 \text{ m}^2 + 2464.42 \text{ m}^2 + 13.64 \text{ m}^2 + 4.33 \text{ m}^2 + 1.41 \text{ m}^2 = 4916.68 \text{ m}^2 = (10.3025 = 1487.29 \text{ 坪}) = 1487.21 \text{ 坪}$
 剪除面積 = $2.22 \text{ m}^2 + 2.32 \text{ m}^2 = 4.54 \text{ m}^2 = (10.3025 = 1.37 \text{ 坪}) = 1.37 \text{ 坪}$
 プラック面積 = $4912.14 \text{ m}^2 = (10.3025 = 1485.92 \text{ 坪}) = 1485.84 \text{ 坪}$
 割込面積 = $4912.14 \text{ m}^2 = 1485.84 \text{ 坪}$

この図面等は、土地区画整理事業に関する参考資料として提供しています。
 ○図面等は換地処分時のものであり、現在の状況とは異なる場合があります。
 ○図面等によって、境界等が確定されるものではありません。