




課長	係長	測員	係

(分筆前)
確定面積平面圖 $S = \frac{1}{600}$


ブロック番号 中 央 73-1 号

新地名 町 丁目

27年 8 月 14 日

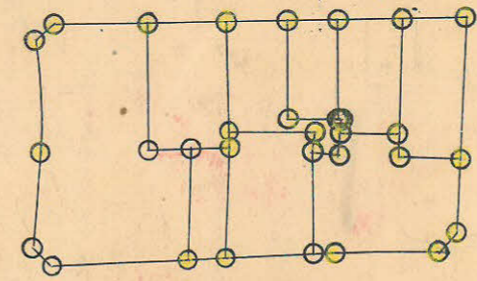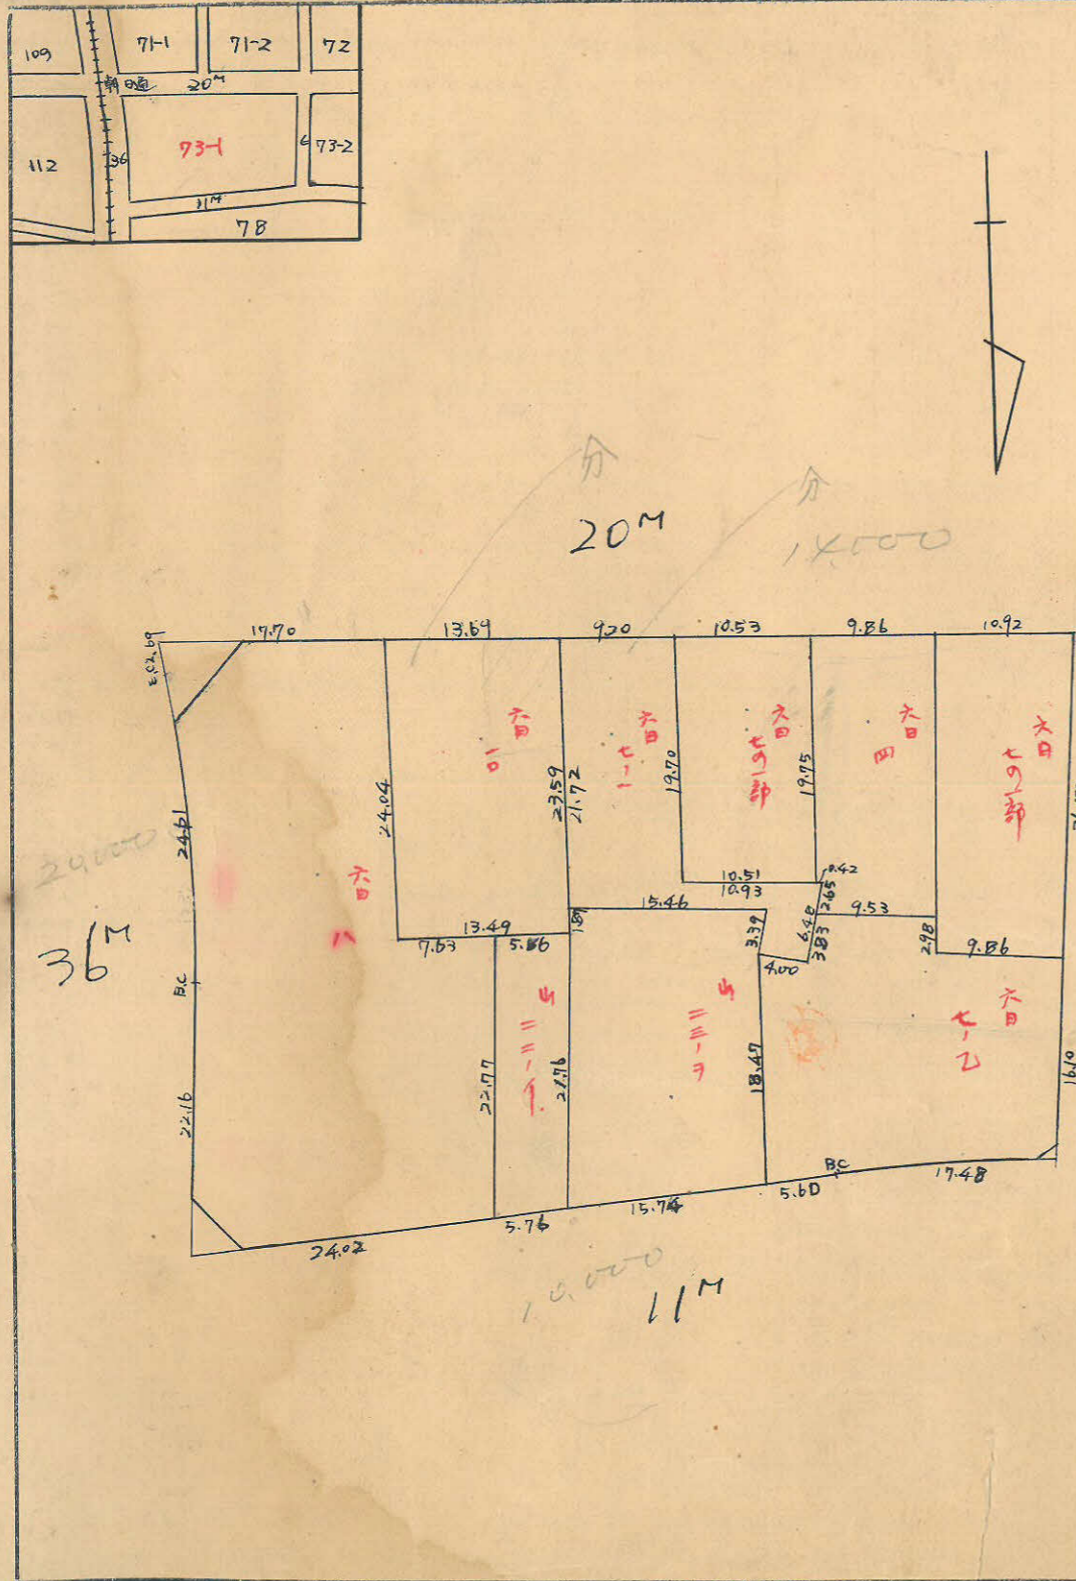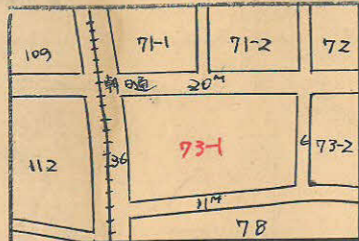


杭 31
外 9

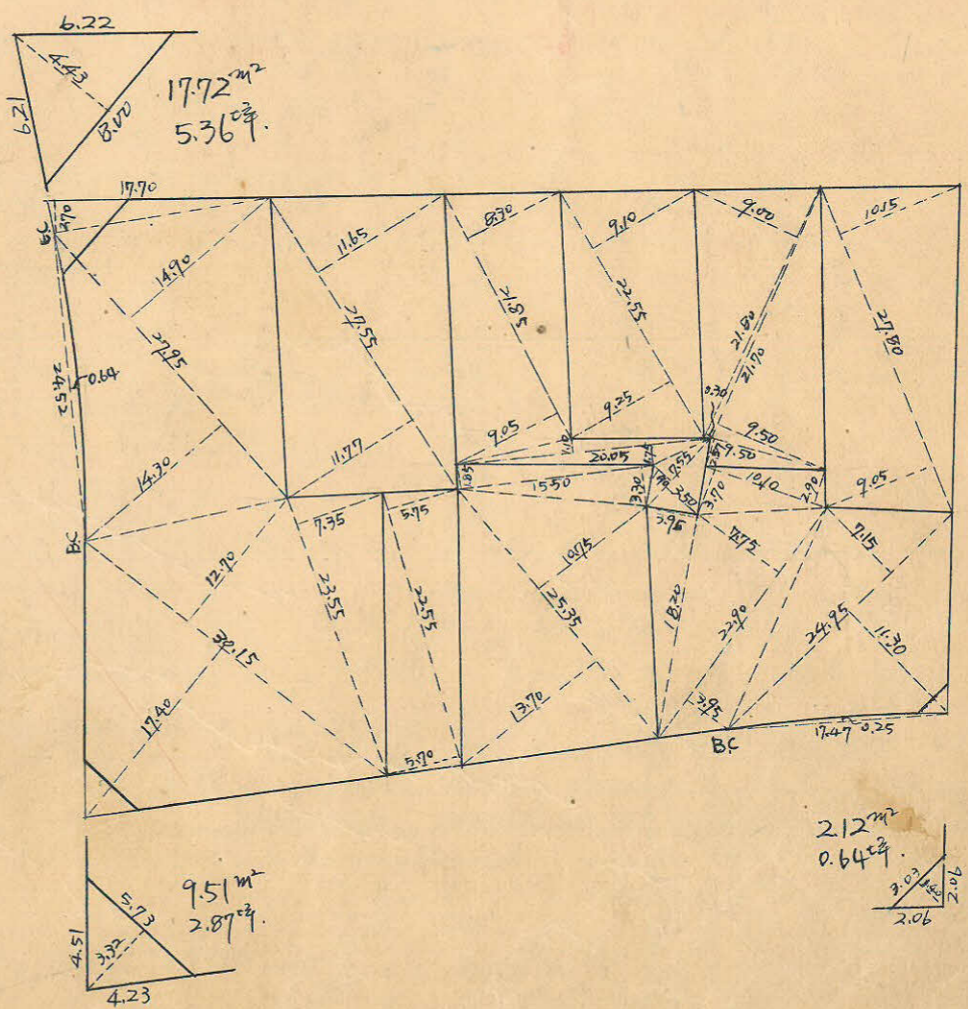

この図面等は、土地区画整理事業に関する参考資料として提供しています。
○図面等は換地処分時のものであり、現在の状況とは異なる場合があります。
○図面等によって、境界等が確定されるものではありません。

この図面等は、土地区画整理事業に関する参考資料として提供しています。
 ○図面等は換地処分時のものであり、現在の状況とは異なる場合があります。
 ○図面等によって、境界等が確定されるものではありません。

73-1B
 トラバー線 1/1000

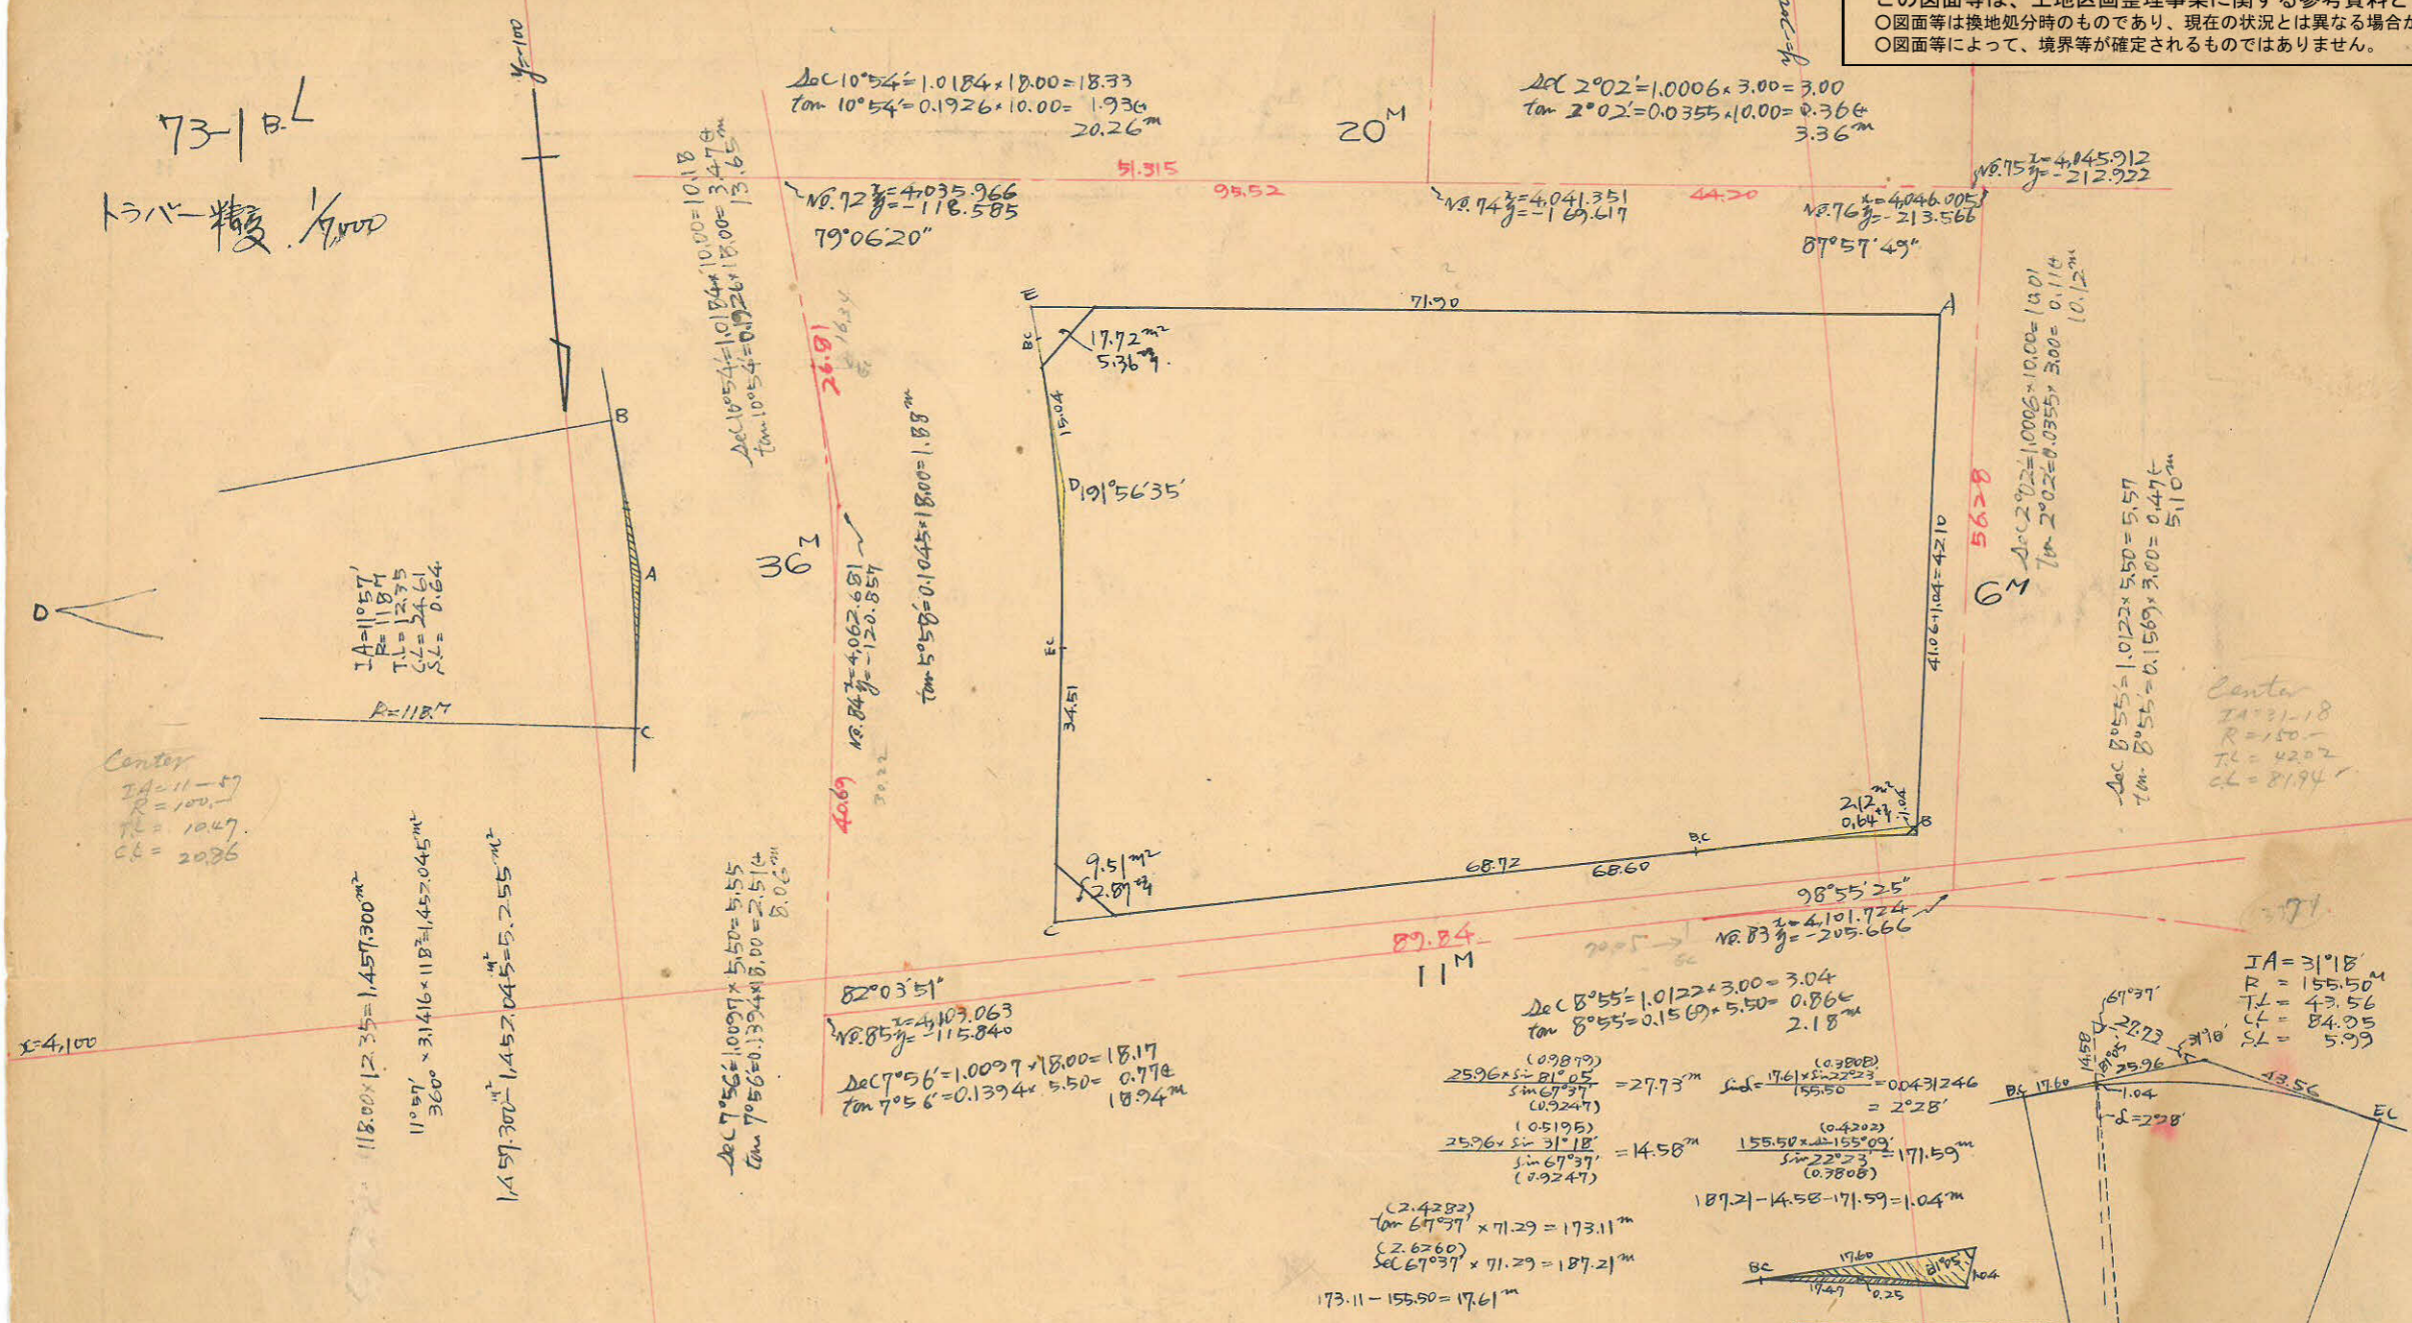

Center
 JA=11°57'
 R=100.0
 TL=10.47
 CL=20.86

x=4,100

$118.00 \times 12.35 = 1,457.300 \text{ m}^2$

$\Delta C 7^{\circ}56' = 1.0097 \times 5.50 = 5.55$
 $\tan 7^{\circ}56' = 0.1394 \times 5.50 = 0.778$
 18.94 m

$\Delta C 8^{\circ}55' = 1.0122 \times 3.00 = 3.04$
 $\tan 8^{\circ}55' = 0.1569 \times 3.00 = 0.471$
 2.18 m

Center
 JA=31°18'
 R=155.504
 TL=43.56
 CL=84.95
 SL=5.99

測点	仮方位角	仮方位	距離	真		修正	修正	修正	修正	倍面積	倍面積	
				cos	sin							
A	79°06'	N 79°06' E	71.90	0.1891	0.9820	13.595	70.603			+ 70.603	+ 959.848	
B	171°08'	S 8°52' E	41.06	0.9880	0.1541		40.570	6.326		+ 147.532	- 59.05.373	
C	252°13'	S 72°13' W	68.72	0.3054	0.9522		20.989		65.438	+ 88.420	- 1,855.847	
D	350°09'	N 9°51' W	34.51	0.9853	0.1711	34.000			5.905	+ 17.077	+ 580.618	
E	338°12'	N 21°48' W	15.04	0.9285	0.3714	13.964			5.586	+ 5.586	+ 78.003	
				61.559	61.559	76.929	76.929	76.929	76.929		- 6,222.751	3,111.375

合計面積 $3,111.375 \text{ m}^2 + 6.130 \text{ m}^2 + 5.255 \text{ m}^2 = 3,122.76 \text{ m}^2$
 削除 $17.72 \text{ m}^2 + 9.51 \text{ m}^2 + 2.12 \text{ m}^2 = 29.35 \text{ m}^2$
 面積 $= 3,093.41 \text{ m}^2 = 944.63 \text{ m}^2 = 944.59 \text{ m}^2$
 $= 935.75 \text{ m}^2 = 935.72 \text{ m}^2$