

課長	係長	測量士	係

(分筆前)

確定面積平面圖

$S = \frac{1}{1200}$

ブロック番号









中央

65号

新地名

町 丁目

27年 2月 18日

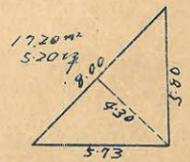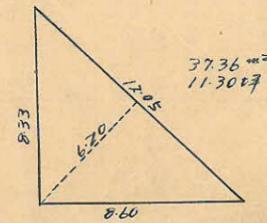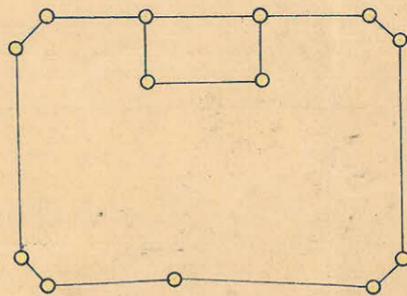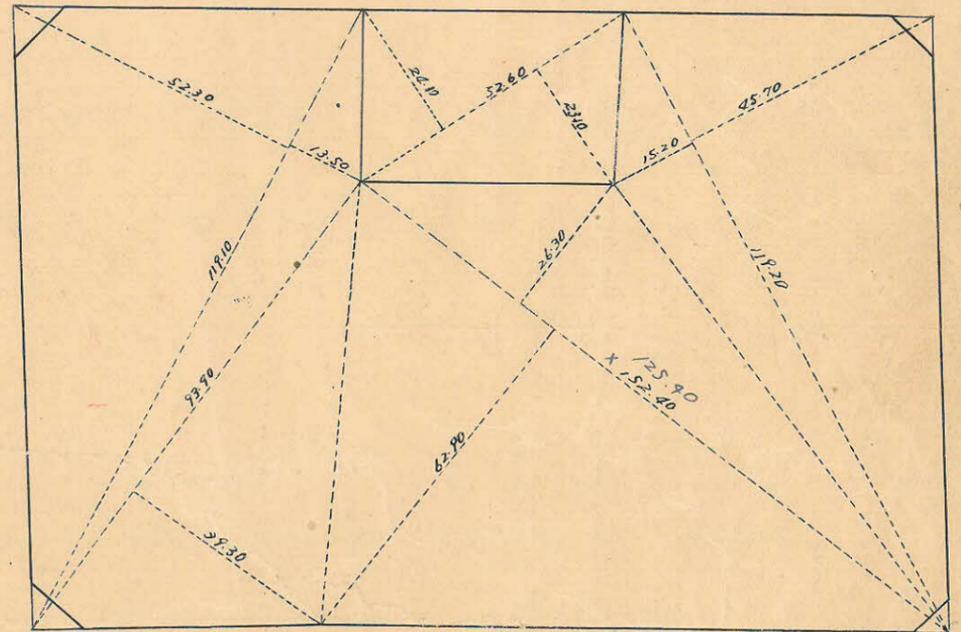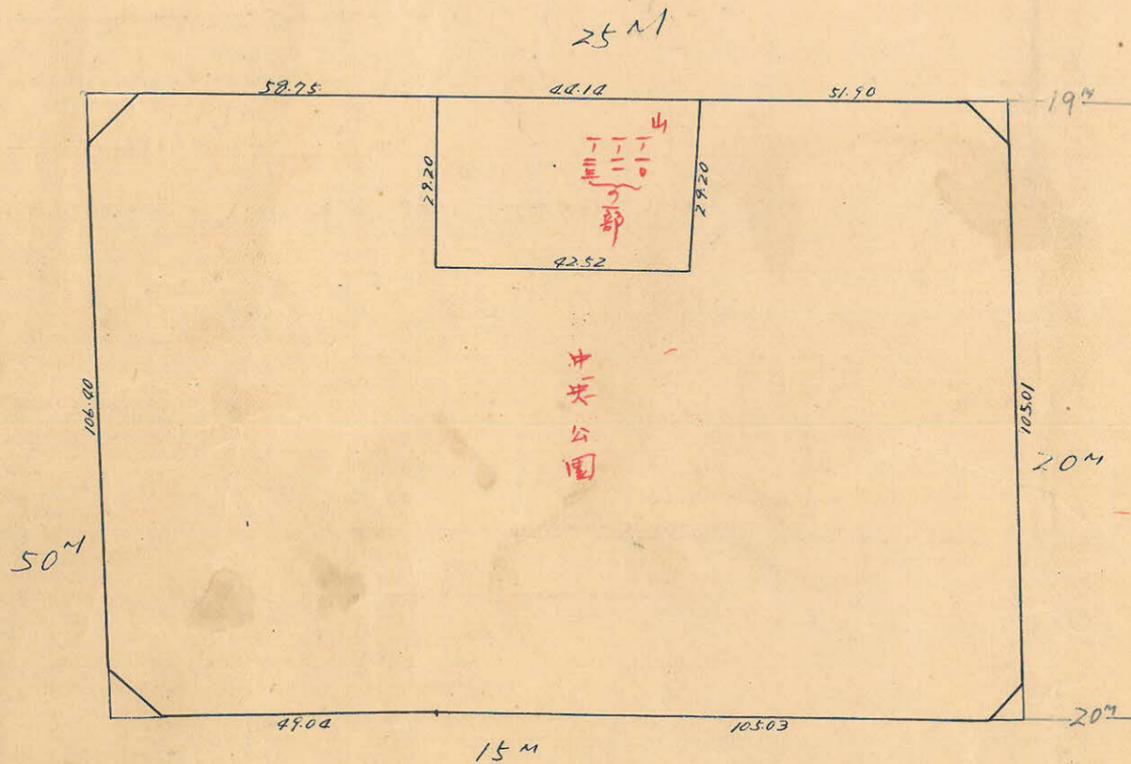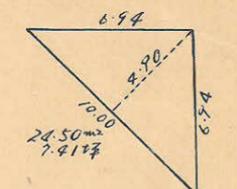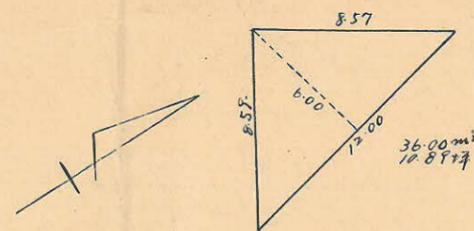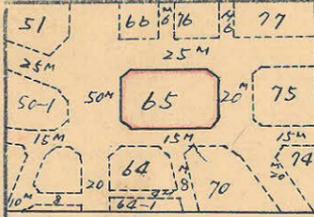

測量士	測量士	測量士	測量士
シバ	面積計算	杭埋設	測巨

この図面等は、土地区画整理事業に関する参考資料として提供しています。  
 ○図面等は換地処分時のものであり、現在の状況とは異なる場合があります。  
 ○図面等によって、境界等が確定されるものではありません。

