
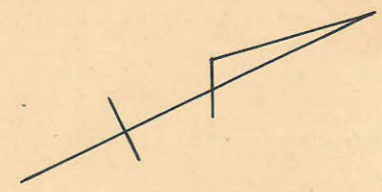


課長	係長	測量士	係


(分筆前)  
 確定面積平面圖  $S = \frac{1}{600}$

ブロック番号 中央 79-1 号


新地名 \_\_\_\_\_ 町 \_\_\_\_\_ 丁目 \_\_\_\_\_  
 年 \_\_\_\_\_ 月 \_\_\_\_\_ 日

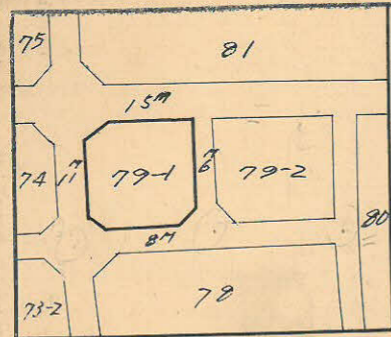


15M 7,000

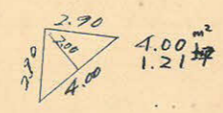




11M  
6,500

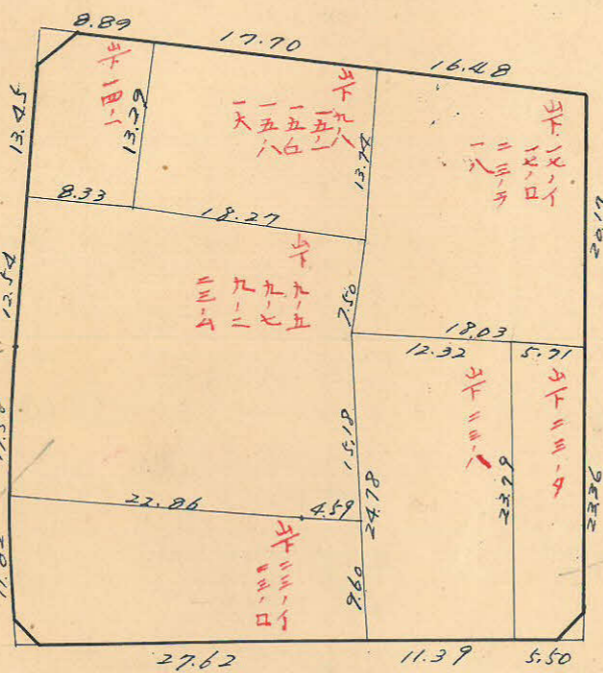

6,500  
6M

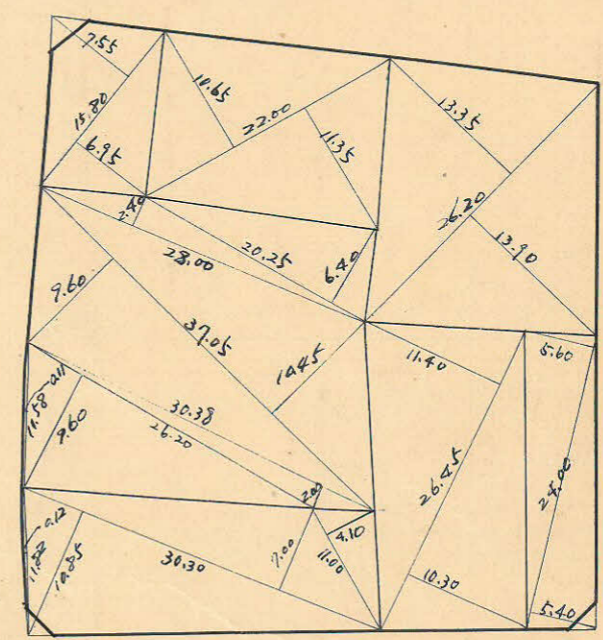

8M  
6,500

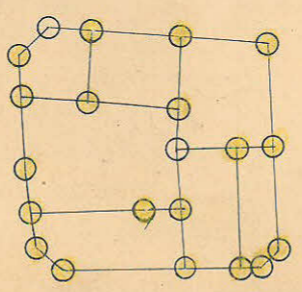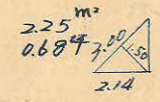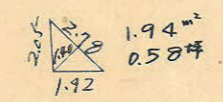

杭 21. 口 7

この図面等は、土地区画整理事業に関する参考資料として提供しています。  
 ○図面等は換地処分時のものであり、現在の状況とは異なる場合があります。  
 ○図面等によって、境界等が確定されるものではありません。

