


課	長	係	長	測量士	係




(分 筆 前)
 確定面積平面圖 $S = \frac{1}{600}$

ブロック番号 中央 79-2 号

新地名 町 丁目
 年 月 日

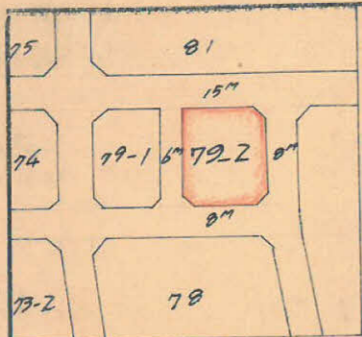

この図面等は、土地区画整理事業に関する参考資料として提供しています。
 ○図面等は換地処分時のものであり、現在の状況とは異なる場合があります。
 ○図面等によって、境界等が確定されるものではありません。

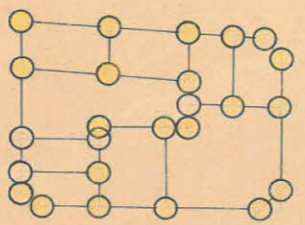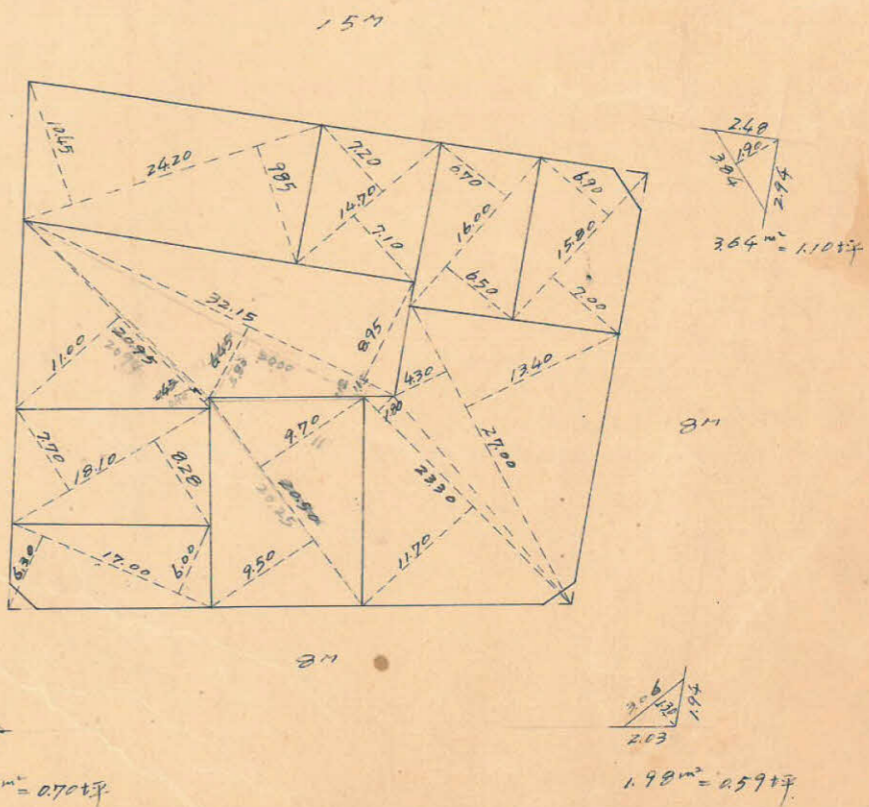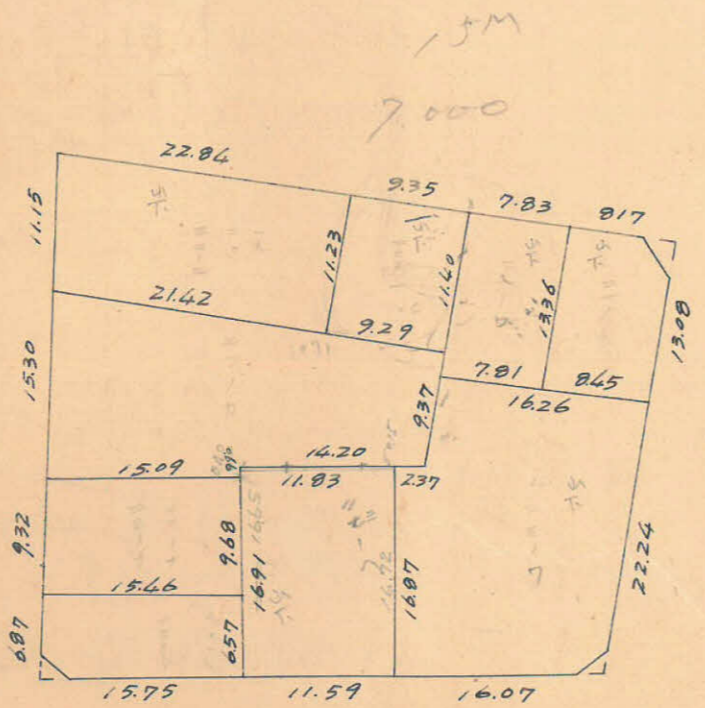


杭25本 ロット9

この図面等は、土地区画整理事業に関する参考資料として提供しています。
 ○図面等は換地処分時のものであり、現在の状況とは異なる場合があります。
 ○図面等によって、境界等が確定されるものではありません。

中央 79-2 BL

y=300

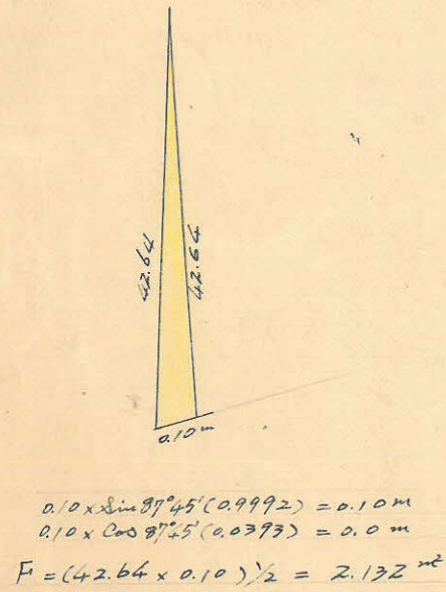

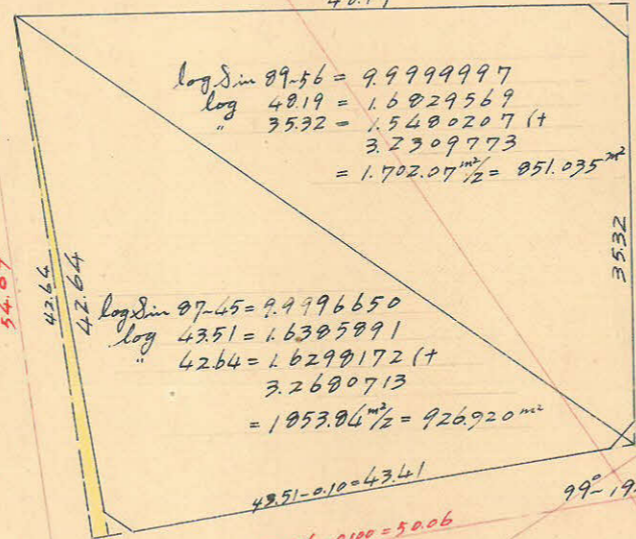


合計面積 926.920 + 851.035 - 2.132 = 1.775.82 m² = (x 0.3025 = 537.18坪) = 537.14坪
 扣除面積 2.32 + 1.98 + 3.64 = 7.94 m² = (x 0.3025 = 2.40坪) = 2.39坪
 割込面積 = 1.767.88 m² = (x 0.3025 = 534.78坪) = 534.75坪

y=200

0.15m

0.09m