

課長	係長	測量士	係

(分 筆 前)

確定面積平面圖 $S = \frac{1}{600}$




ブロック番号

中央

80号


新地名 町 丁目

昭和27年 6月 11日

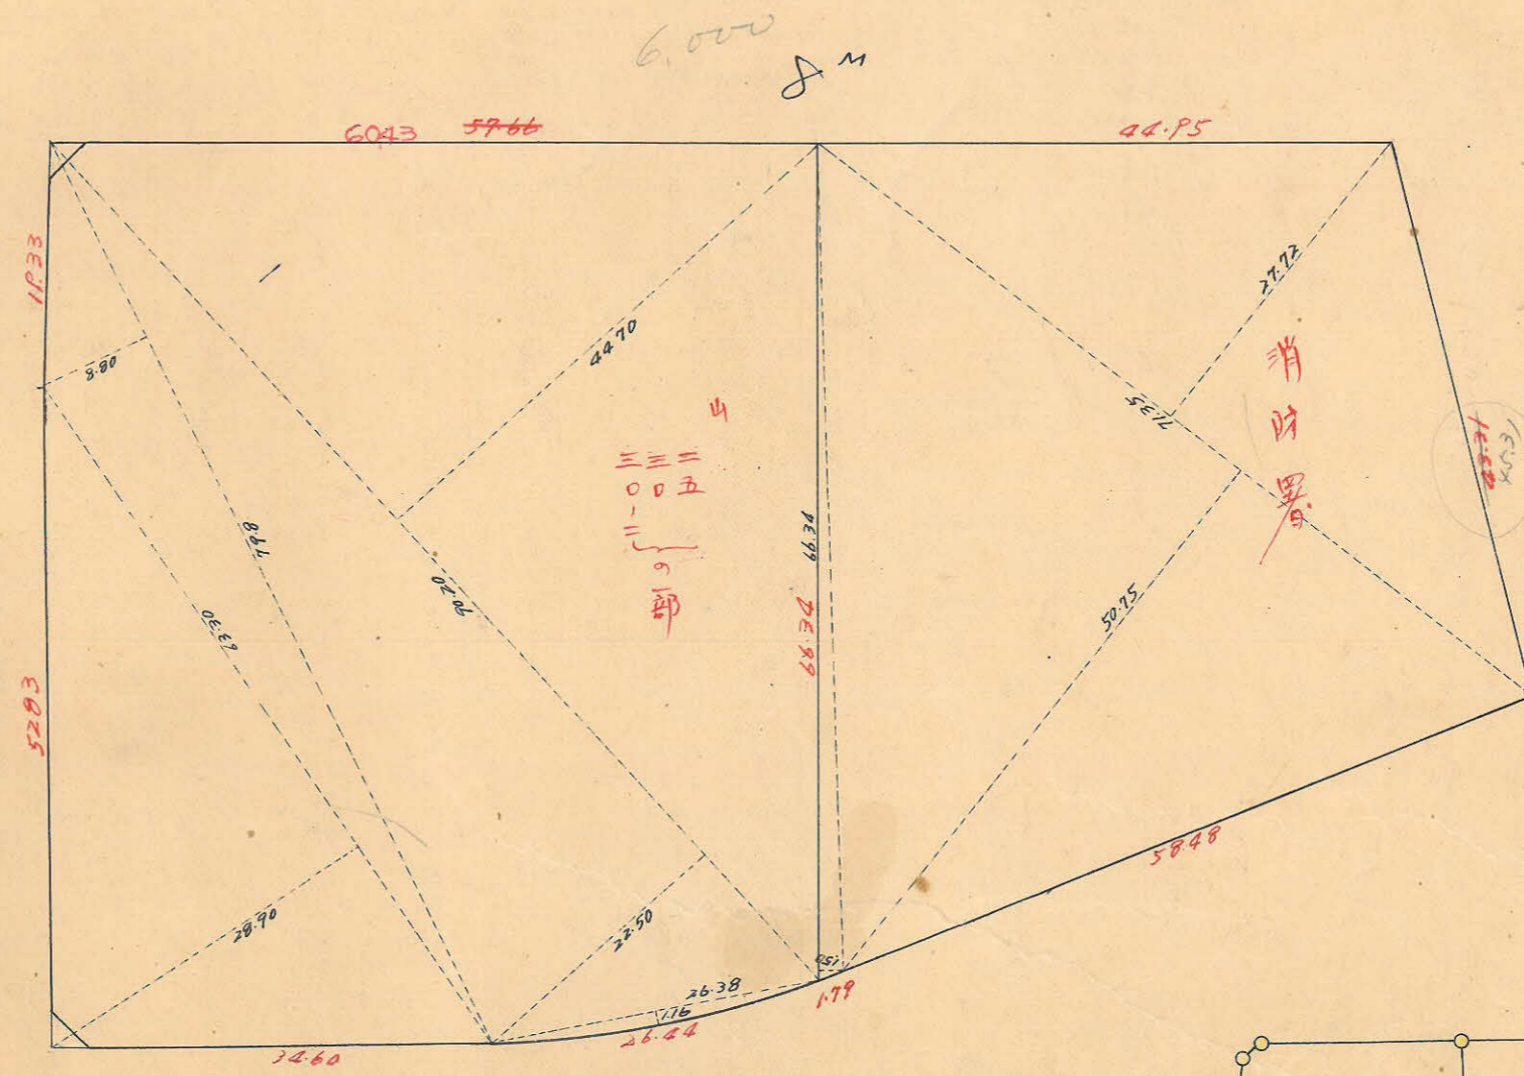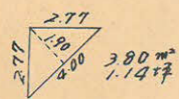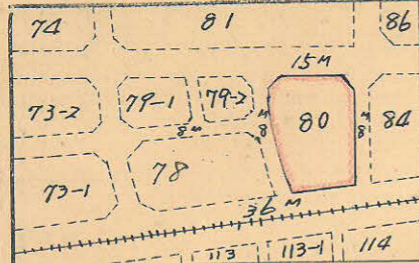

三三三
〇〇五
部


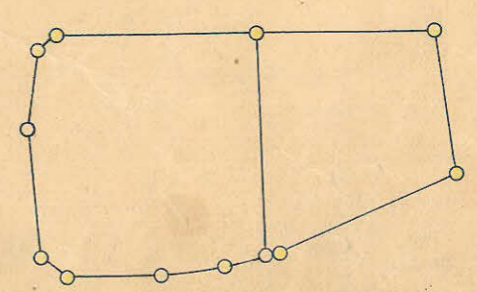

この図面等は、土地区画整理事業に関する参考資料として提供しています。
 ○図面等は換地処分時のものであり、現在の状況とは異なる場合があります。
 ○図面等によって、境界等が確定されるものではありません。

積 12 ロット

