

課長	係長	測量士	係

(分 筆 前)



確定面積平面図  $S = \frac{1}{600}$

ブロック番号 上町

54-2 号

新地名 町 丁目


年 月 日

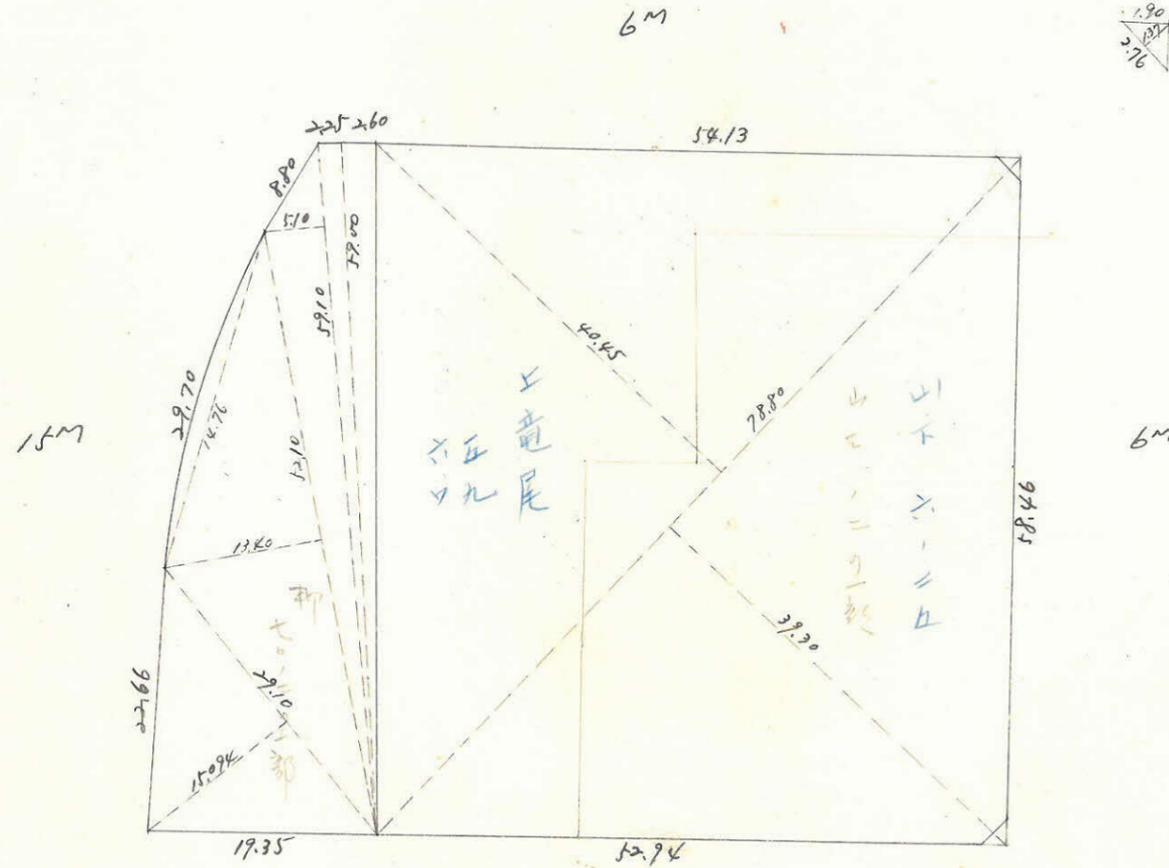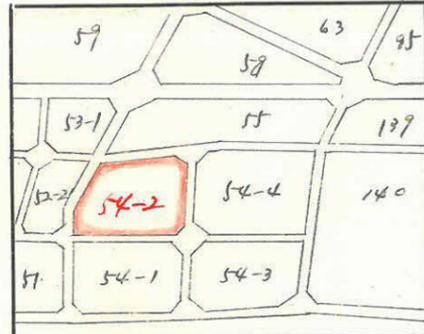

$$\frac{1.90 \times 2.76}{2} = 2.61 \text{ m}^2 = 0.57 \text{ 坪}$$

$$\frac{2.08 \times 2.24}{2} = 2.24 \text{ m}^2 = 0.67 \text{ 坪}$$

277-2 杭 14

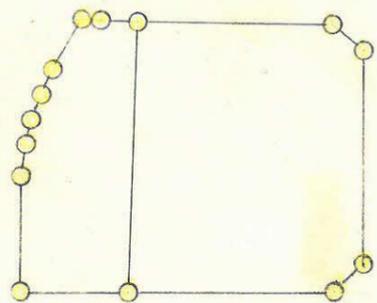

この図面等は、土地区画整理事業に関する参考資料として提供しています。  
 ○図面等は換地処分時のものであり、現在の状況とは異なる場合があります。  
 ○図面等によって、境界等が確定されるものではありません。

