


課長	係長	測量士	係

(分筆前)  
 確定面積平面圖  $S = \frac{1}{600}$



ブロック番号 上町

58号


新地名 町 丁目  
 年 月 日

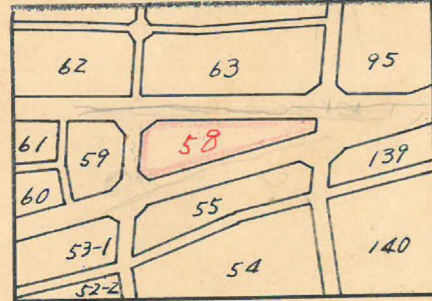

この図面等は、土地区画整理事業に関する参考資料として提供しています。  
 ○図面等は換地処分時のものであり、現在の状況とは異なる場合があります。  
 ○図面等によって、境界等が確定されるものではありません。

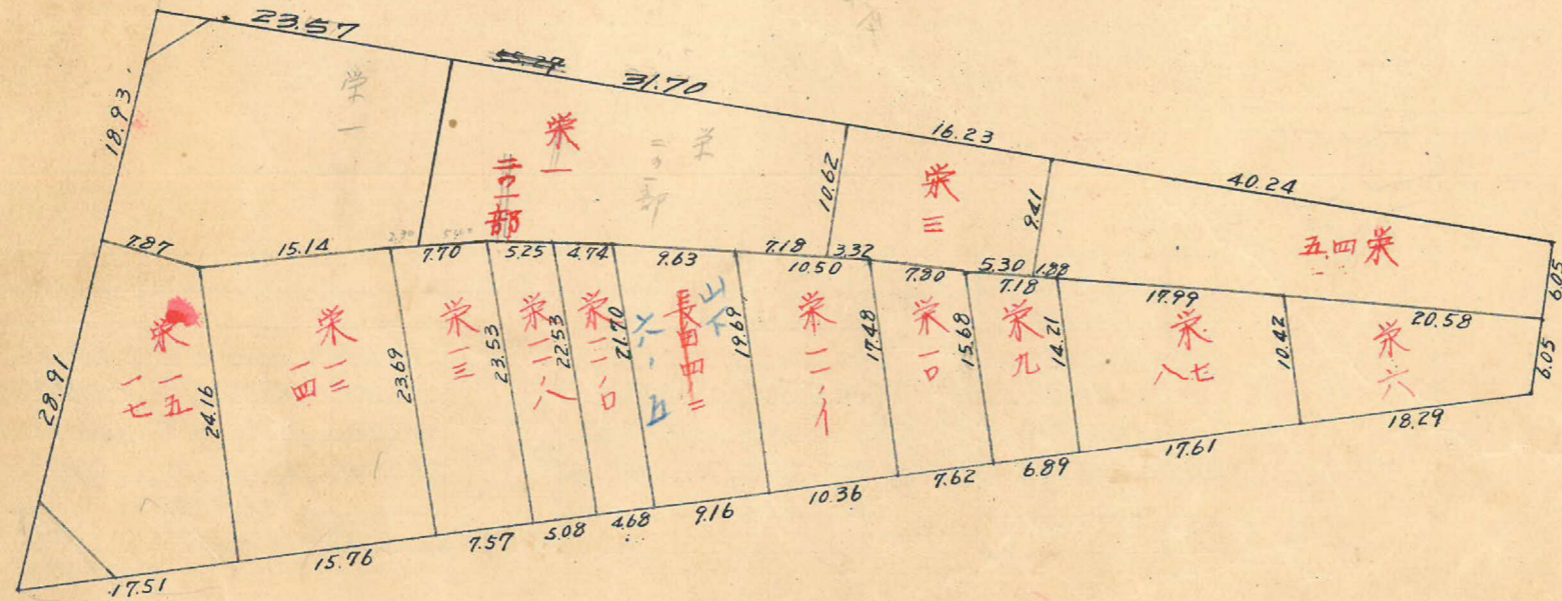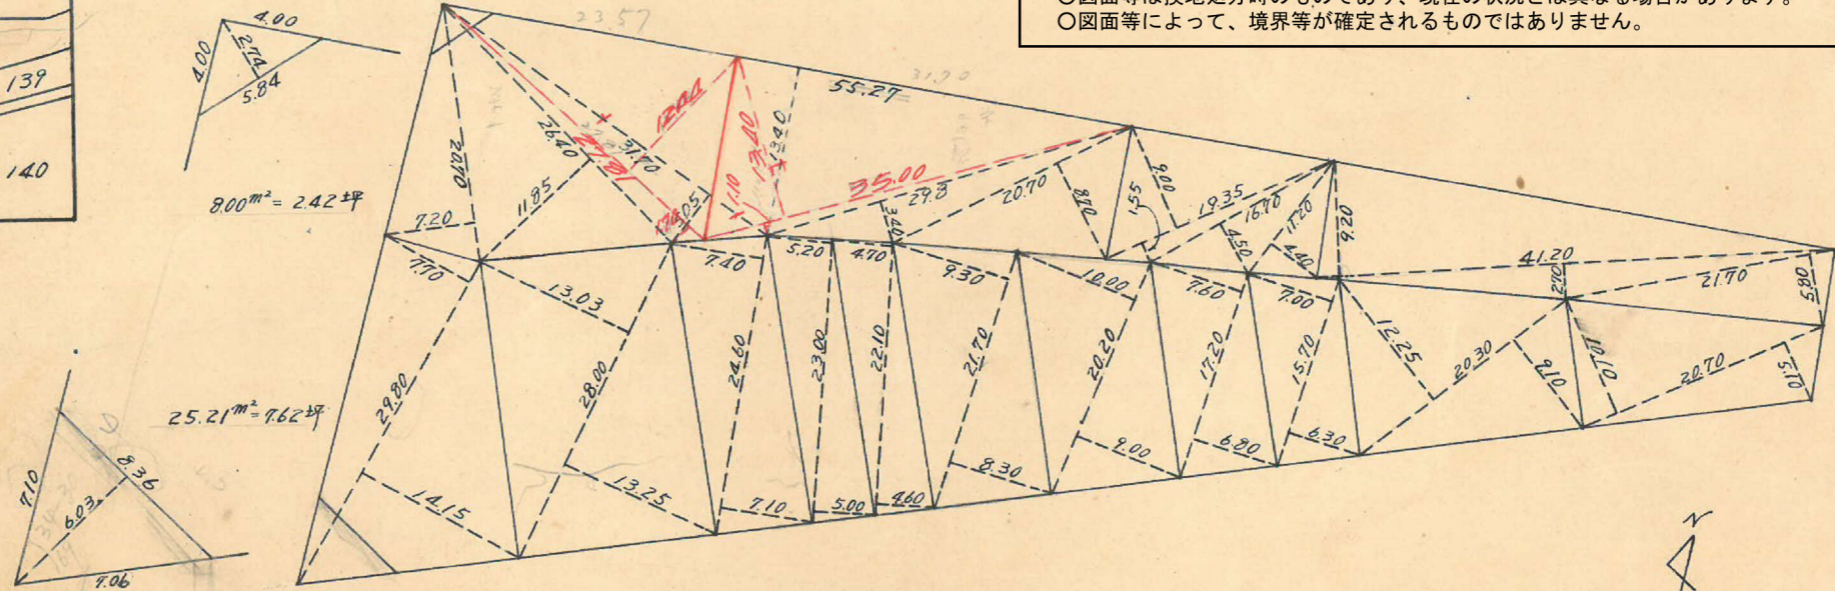


ロット14 杭32

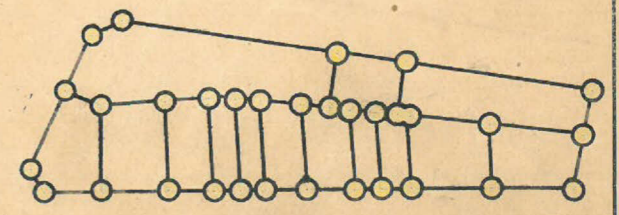

58プロット  
縮尺 1/500

トシバ精度

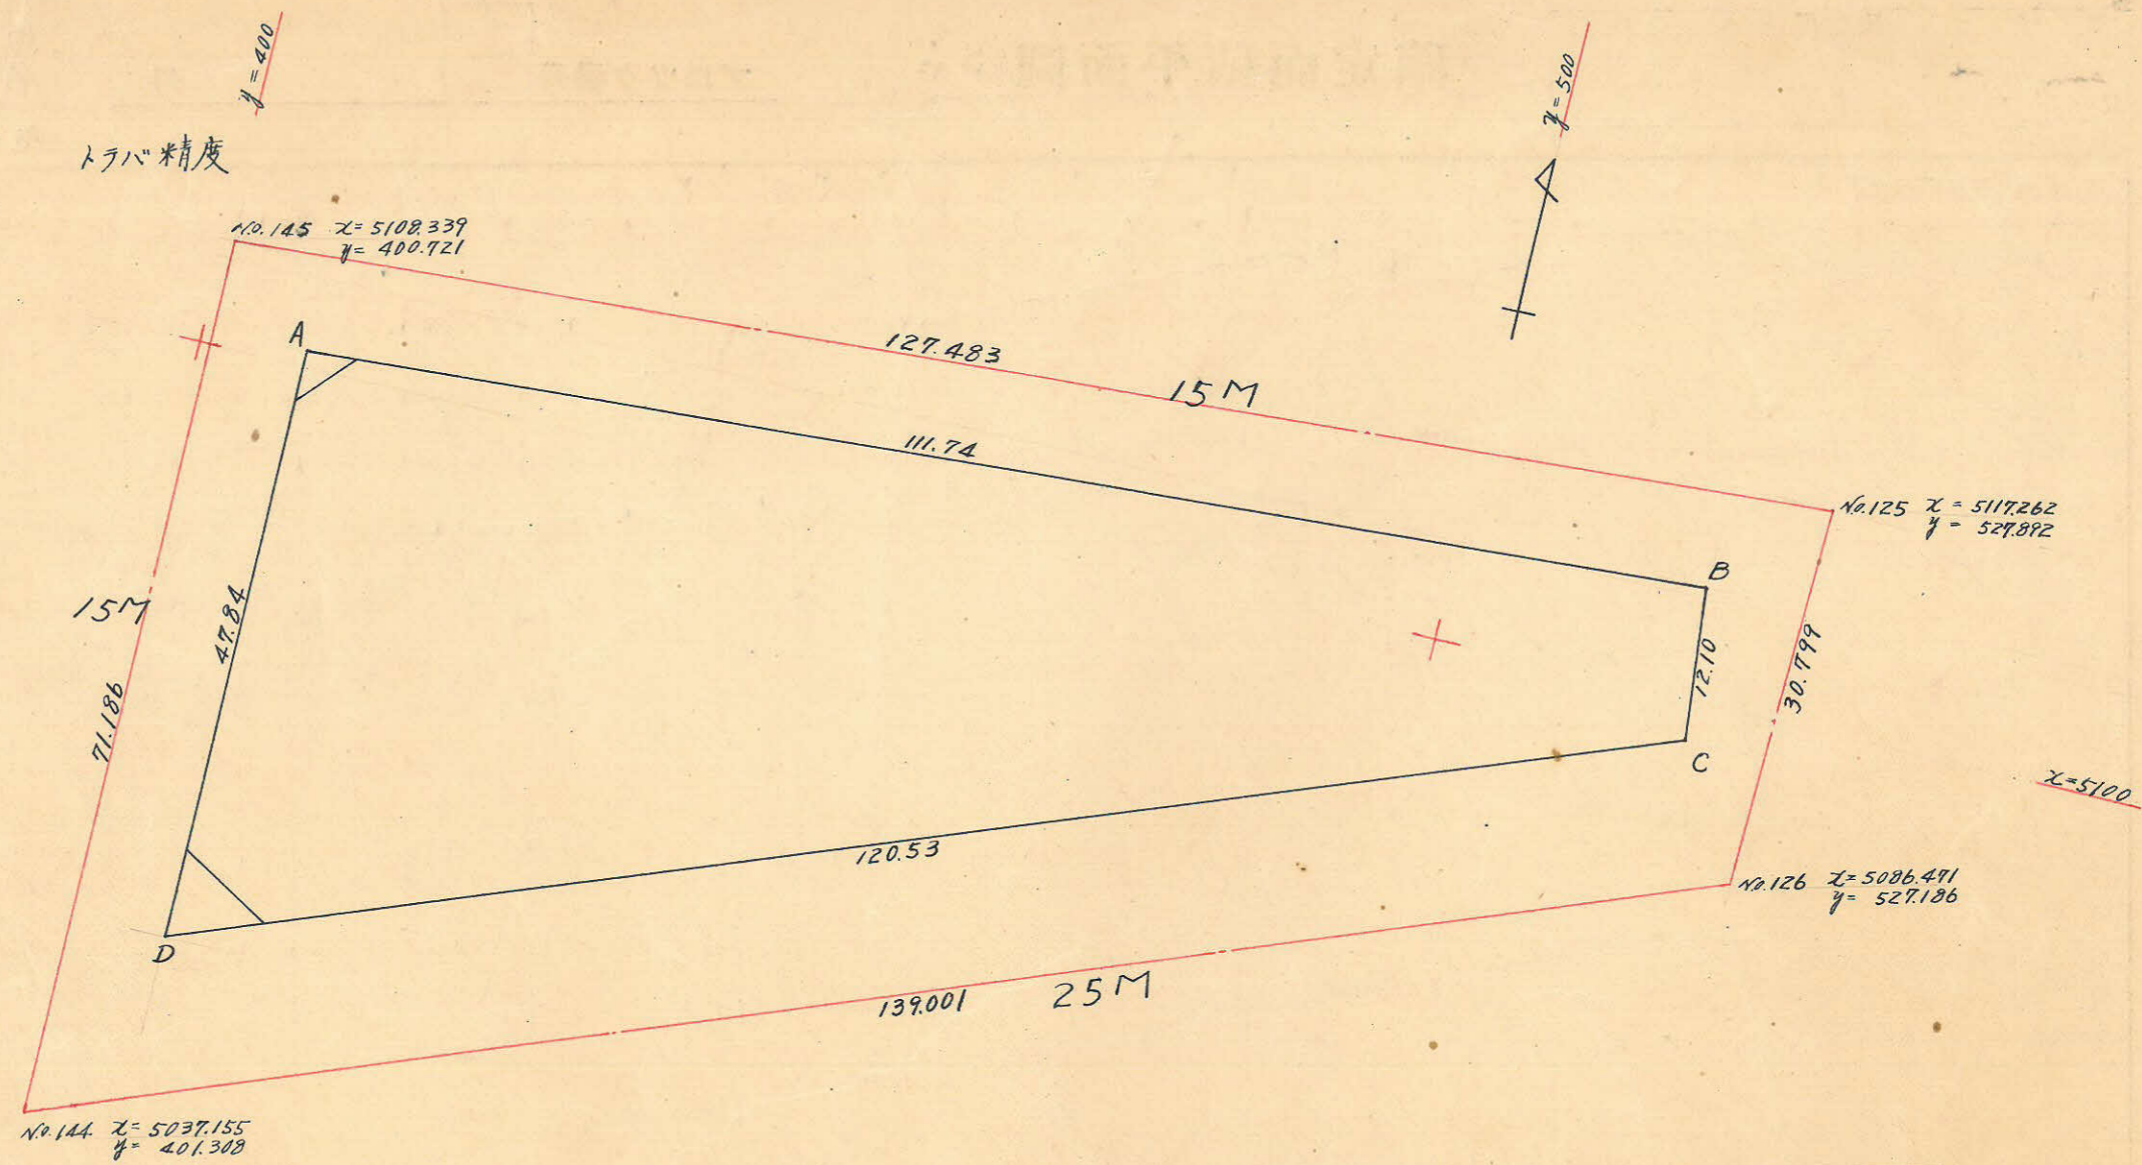

	X	Δx		Y	Δy			
A	5101.080			408.230				
		-7.712			-111.469			
B	5108.792	+4.315	519.699		-1.287	+2242.5012	-576046.9508	
		+12.027			+111.107	+28939.7303	+566286.2689	
C	5096.765	+55.548	520.986		+112.394			
		+43.521			+112.756	-1763.0745	+569783.5805	
D	5053.244	-4.315	408.592		+0.362			
		-47.836			-111.107	-22676.3600	-566765.6956	
A	5101.080	-55.548	408.230			+31182.2315	-1142812.6464	
		-7.712				-24439.4345	+1136069.8474	
Σ						+6742.7970	-6742.7970	

$\frac{1}{2} = 3.371.40 \text{ m}^2$

合計面積  $3371.40 \text{ m}^2 \times (0.3025) = 1019.78 \text{ 坪}$   
 削除面積  $33.21 \text{ m}^2 \times (0.3025) = 10.04 \text{ 坪}$   
 別上面積  $1009.74 \text{ 坪}$

この図面等は、土地区画整理事業に関する参考資料として提供しています。  
 ○図面等は換地処分時のものであり、現在の状況とは異なる場合があります。  
 ○図面等によって、境界等が確定されるものではありません。