
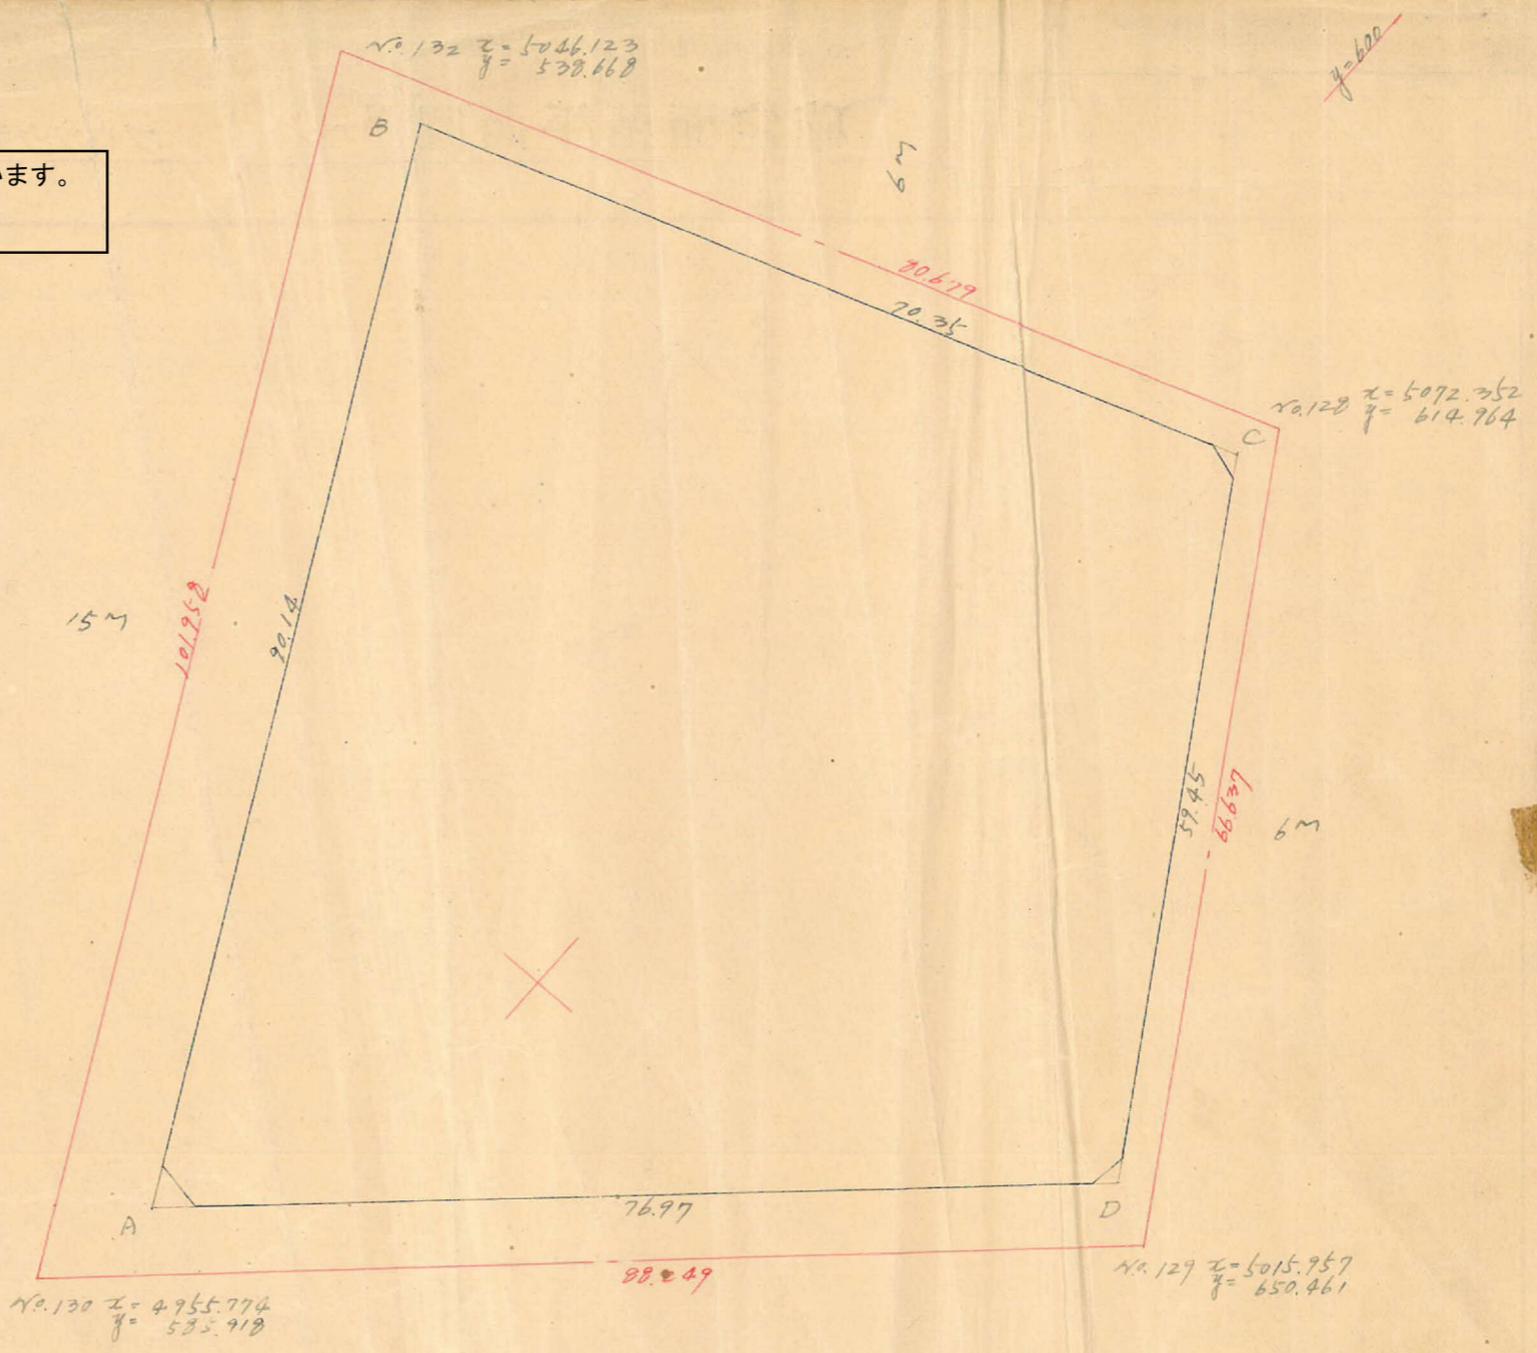


この図面等は、土地区画整理事業に関する参考資料として提供しています。
 ○図面等は換地処分時のものであり、現在の状況とは異なる場合があります。
 ○図面等によって、境界等が確定されるものではありません。

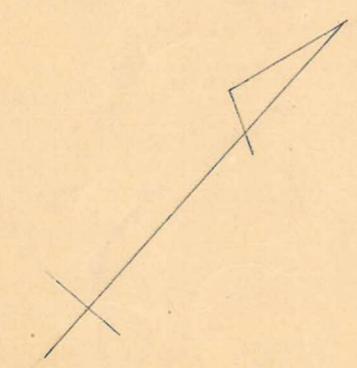

測点	z	Δx	Δx+Δz ^前	y	Δy	Δy+Δy ^前	倍面積	倍面積
A	4966.052			589.027				
B	5045.881	-79.829	-102.702	547.170	+41.857	-24.675	-56175.4533	-124507.1137
C	5068.754	-22.873	+27.420	613.702	-66.532	-98.233	+16827.7088	-497718.9117
D	5018.461	+50.293	+102.702	645.403	-31.701	+24.675	+66284.1787	+123830.5252
A	4966.052	+50.409	-27.420	589.027	+56.376	+98.233	-16151.1203	+487820.1861
		-79.829			+41.857			
Z							+10765.3141	-10765.3141

合計面積 $5382.66 \text{ m}^2 \times (0.7025 = 1628.25 \text{坪})$
 前除" $9.88 \text{ m}^2 \times (0.7025 = 2.97 \text{坪})$
 割込" 1625.26坪

$\frac{1}{2} = 5382.66 \text{ m}^2$

1:5000

1:5000