

課長	係長	測 量 士	係




(分 筆 前)  
 確定面積平面圖  $S = \frac{1}{600}$

ブロック番号 中 央 128-1号

新地名 町 丁目

27年 12月 20日

122	127	131
	128	
123	4 <sup>m</sup>	132
	128-1	
	6 <sup>m</sup>	
124	129	

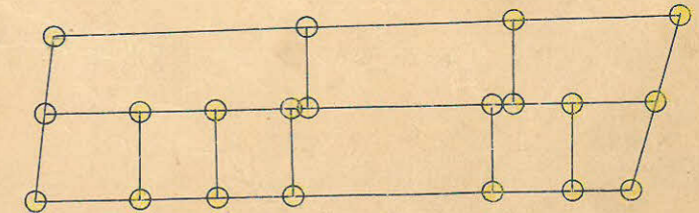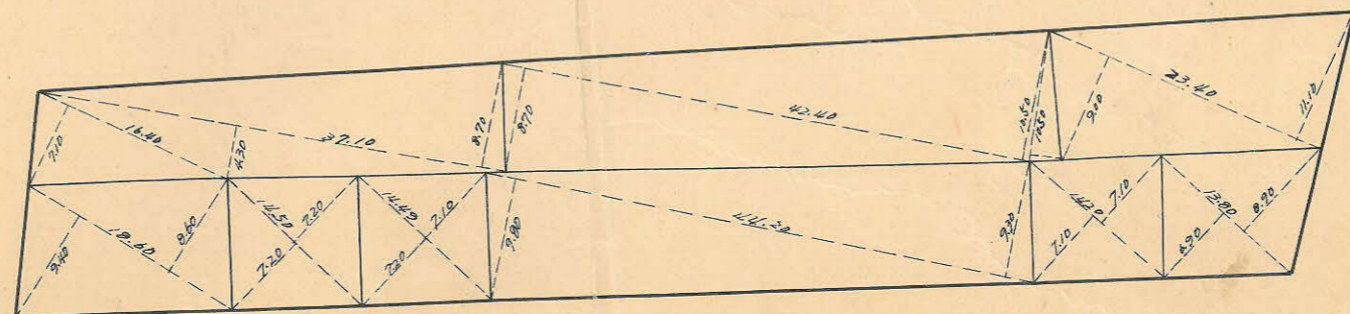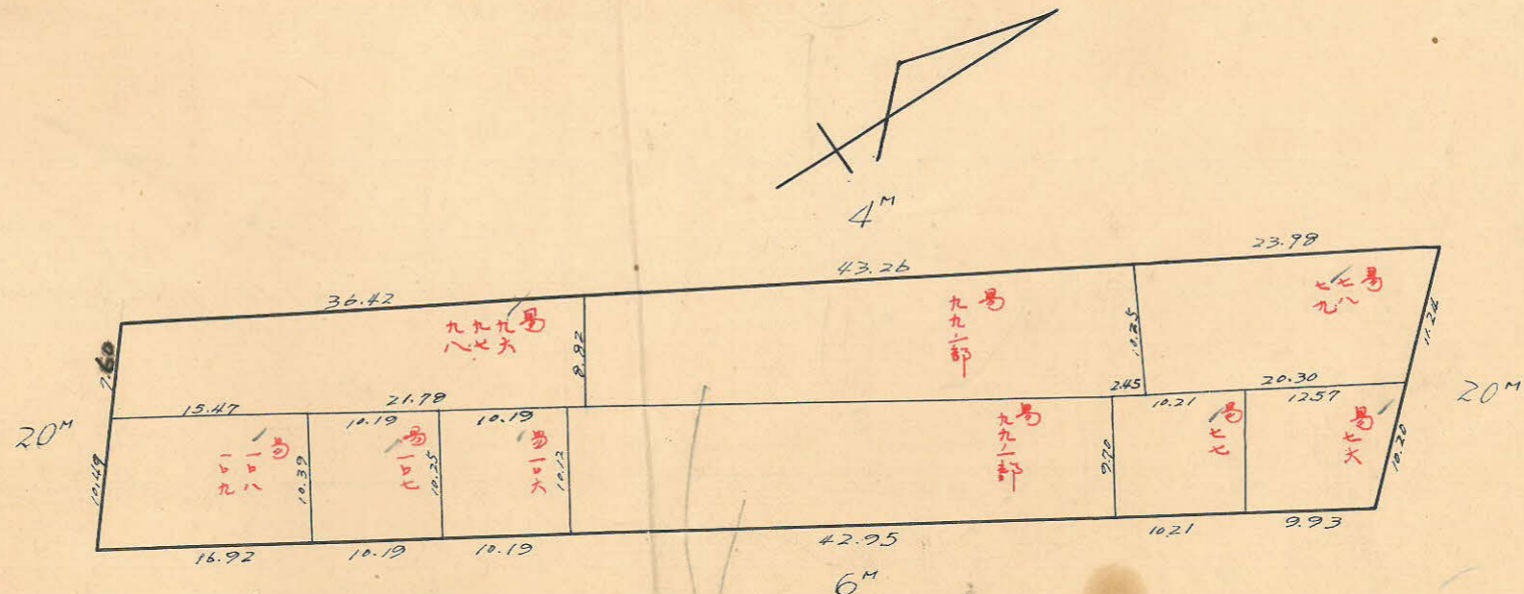


口 = 9  
 杭 = 20

この図面等は、土地区画整理事業に関する参考資料として提供しています。  
 ○図面等は換地処分時のものであり、現在の状況とは異なる場合があります。  
 ○図面等によって、境界等が確定されるものではありません。



この図面等は、土地区画整理事業に関する参考資料として提供しています。  
 ○図面等は換地処分時のものであり、現在の状況とは異なる場合があります。  
 ○図面等によって、境界等が確定されるものではありません。

128-1B  
 トラバ-精度 1/1000

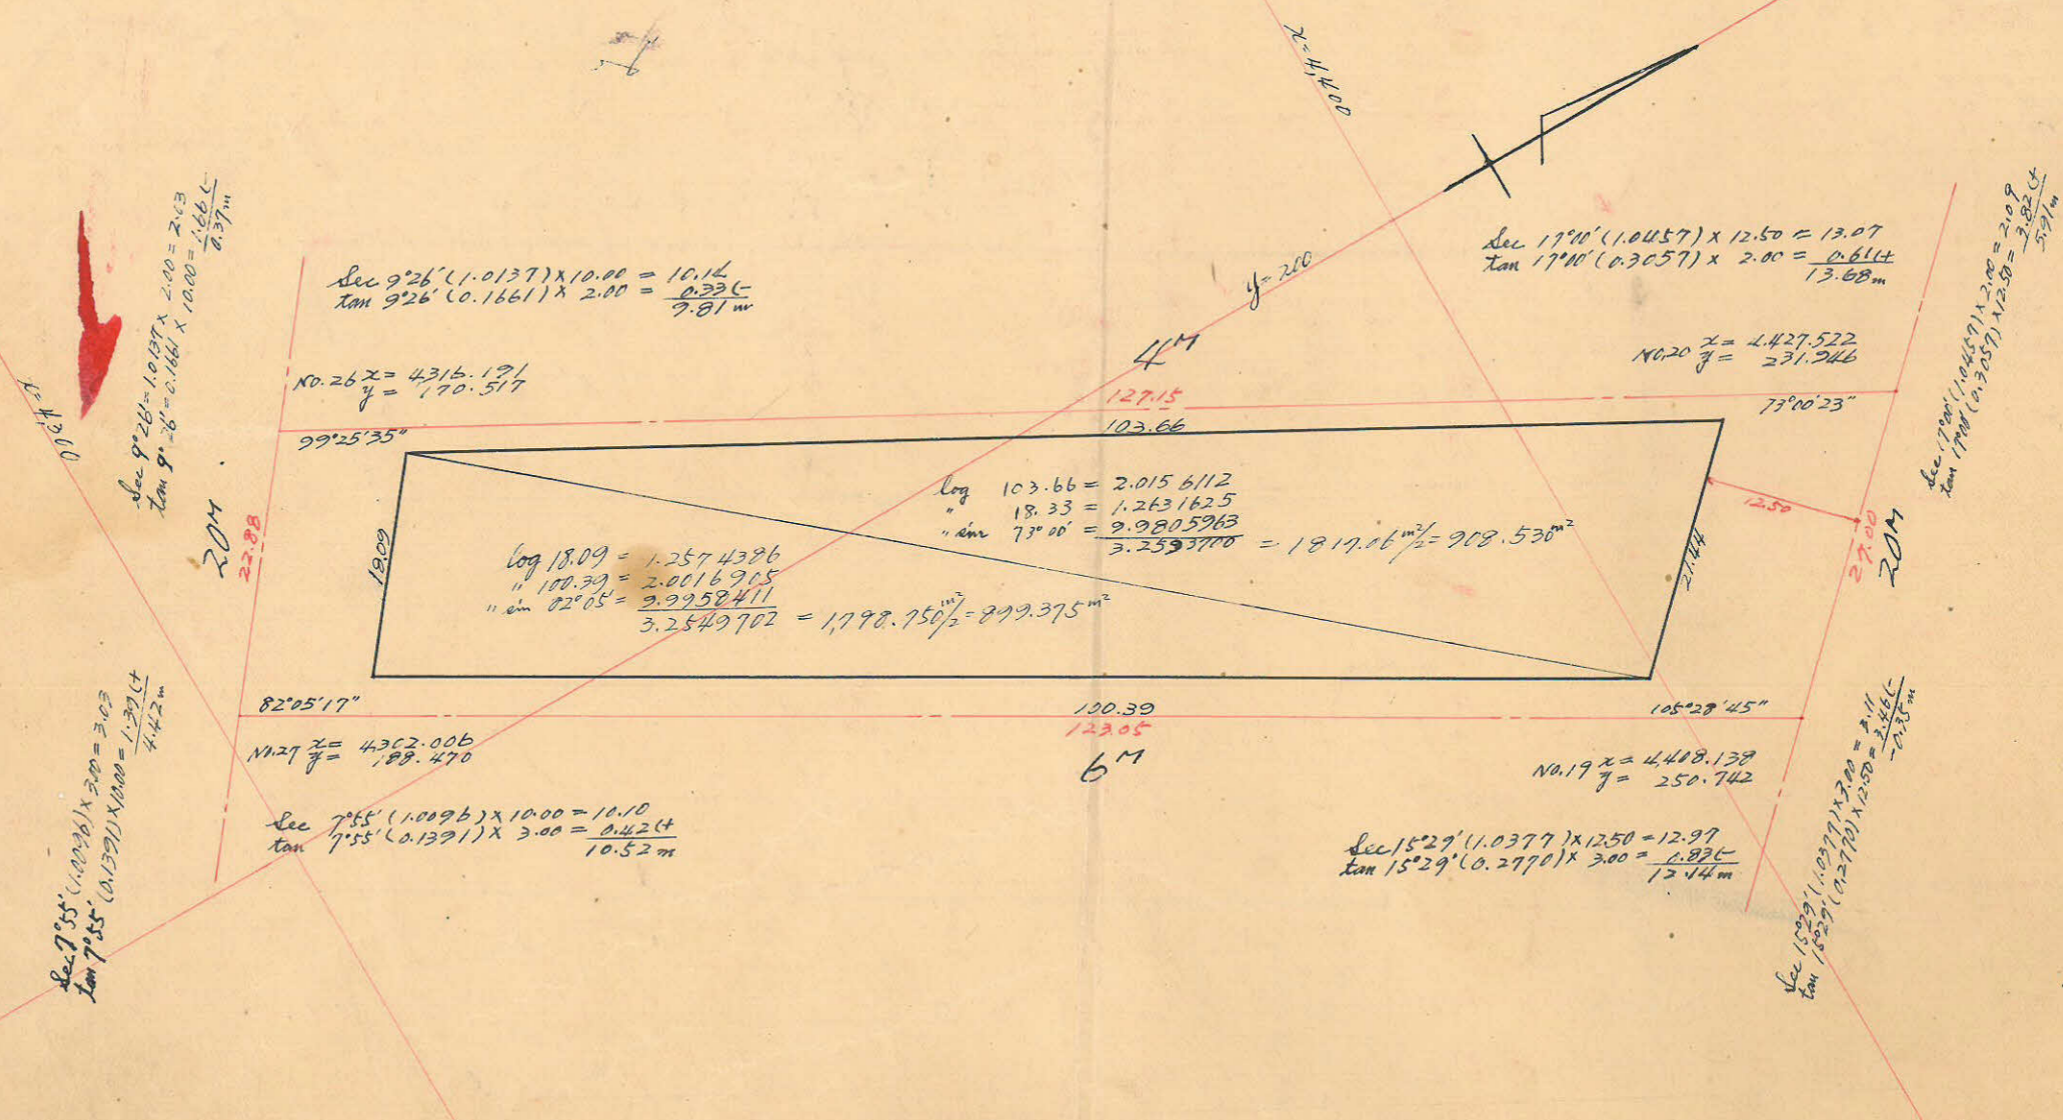

トラバ-面積  
 合計面積  
 剪除面積  
 割込面積

$1062.680 + 899.375 = 1962.05 \text{ m}^2$   
 $1962.05 \text{ m}^2 \times 0.3025 = 593.52 \text{ 坪} = 593.45 \text{ 坪}$   
 $= 0$   
 $= 593.45 \text{ 坪}$

27=300