



課長	係長	測量士	係

(分筆前)  
 確定面積平面圖  $S=1$



ブロック番号 中央 129 号

新地名 町 丁目

29年10月9日

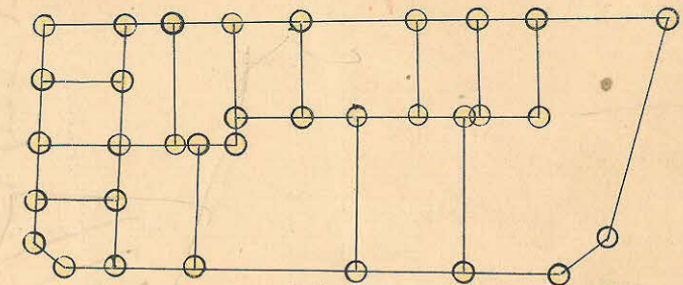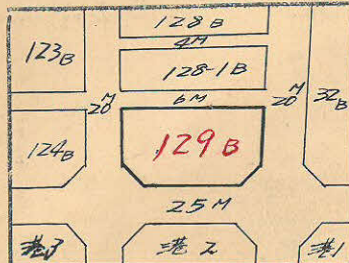

杭 33  
 目 14

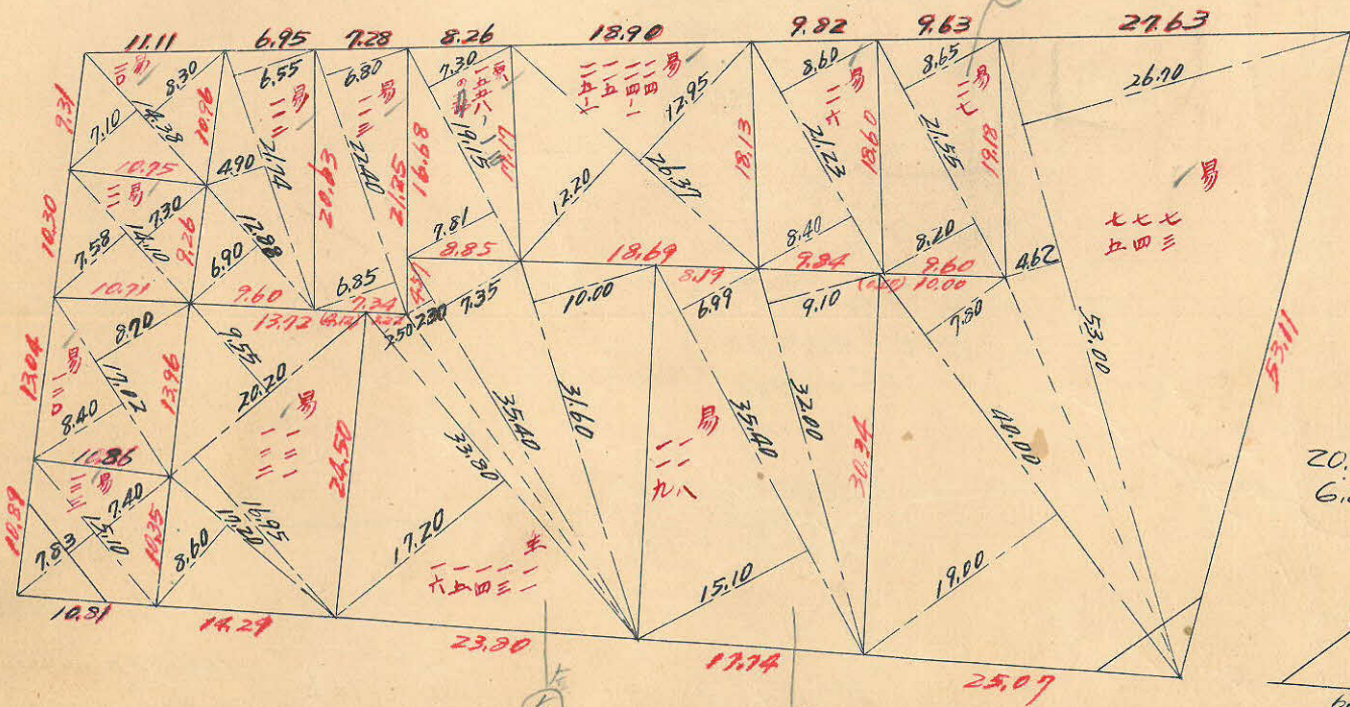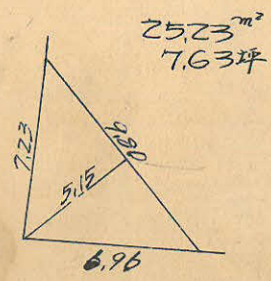

この図面等は、土地区画整理事業に関する参考資料として提供しています。  
 ○図面等は換地処分時のものであり、現在の状況とは異なる場合があります。  
 ○図面等によって、境界等が確定されるものではありません。



