課　長	係　長	測量士	係

(分　筆　前)
確定面積平面圖 S＝1/600

ブロック番号 上荒田 112 号

新地名　　町　　丁目

昭 33 年 3 月 4 日

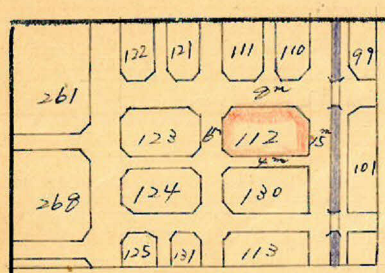
132
121
111
110
99
261
8m
123
112
15
101
268
124
130
125
131
113

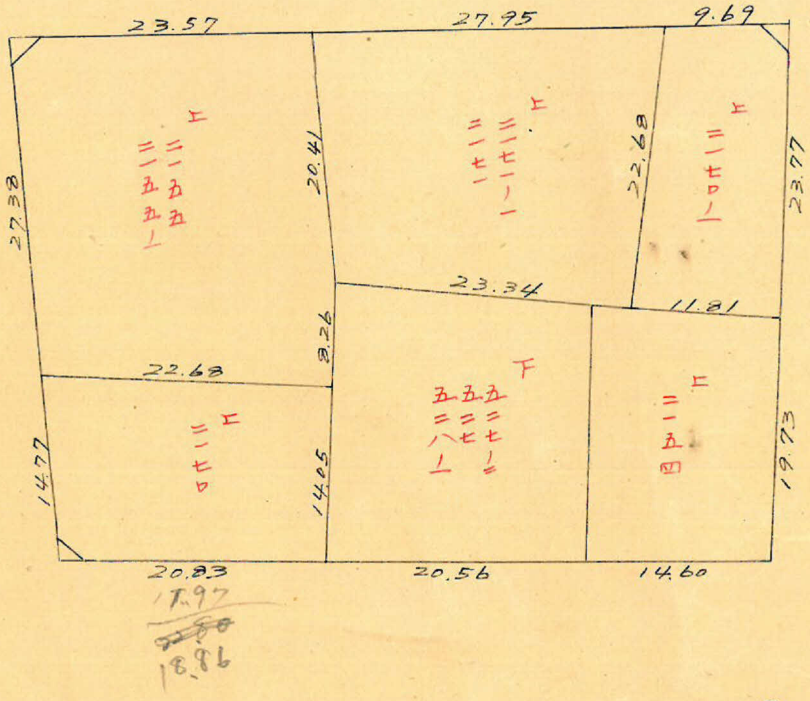
23.57
27.95
9.69
27.38
20.41
22.68
23.77
上
上
上
23.34
11.81
8.26
22.68
下
上
上
14.77
14.05
19.73
20.83
~~17.97~~
~~22.80~~
18.86
20.56
14.60

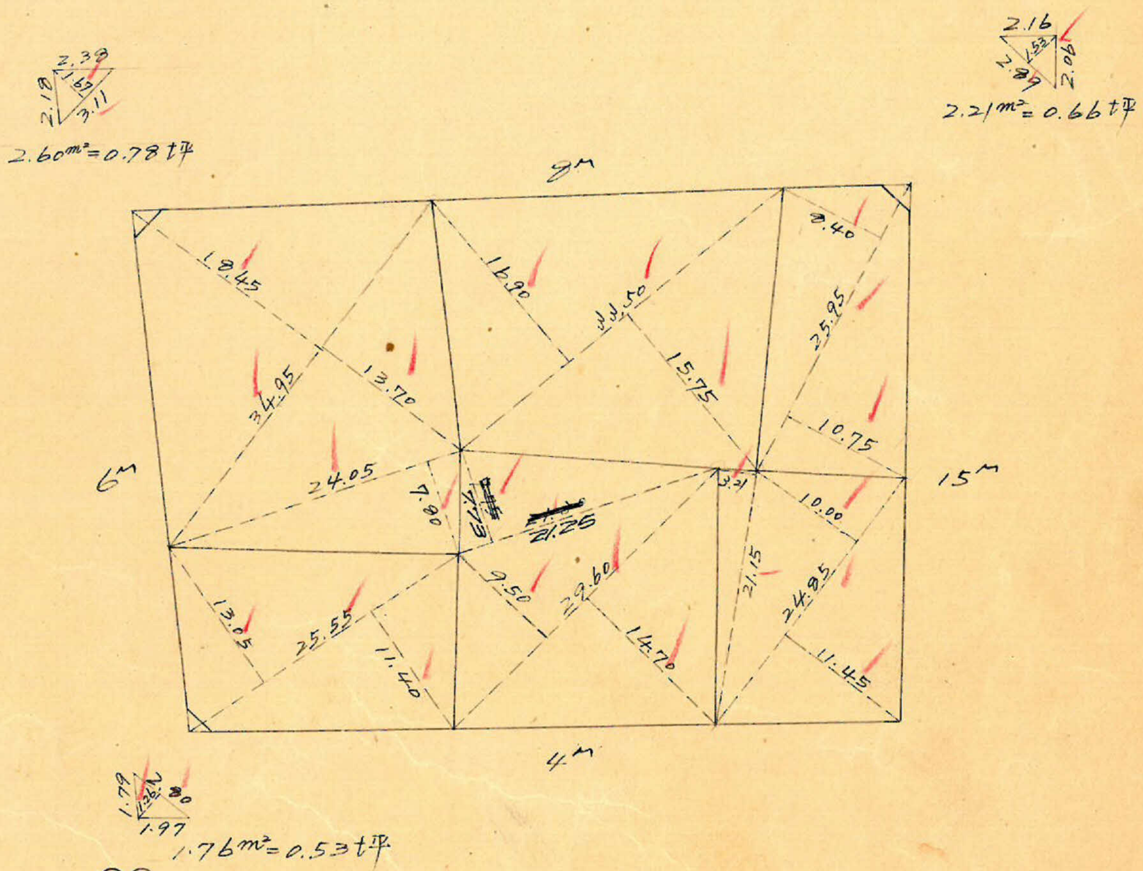
2.39
1.67
2.18
3.11
2.60m² = 0.78坪
2.16
1.53
2.89
2.08
2.21m² = 0.66坪
8M
6M
15M
4M
18.45
16.90
22.50
8.40
25.95
34.95
13.70
15.75
10.75
24.05
7.90
2.73
21.25
3.21
10.00
13.05
25.55
11.40
9.50
29.60
14.70
21.15
24.85
11.45
1.79
1.26
2.80
1.97
1.76m² = 0.53坪

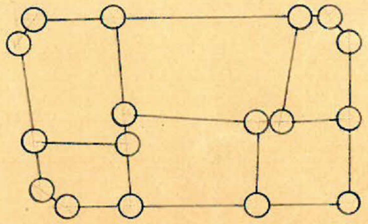

ロット 6 杭 17本

この図面等は、土地区画整理事業に関する参考資料として提供しています。
○図面等は換地処分時のものであり、現在の状況とは異なる場合があります。
○図面等によって、境界等が確定されるものではありません。

この図面等は、土地区画整理事業に関する参考資料として提供しています。
○図面等は換地処分時のものであり、現在の状況とは異なる場合があります。
○図面等によって、境界等が確定されるものではありません。

上荒田 112 BL 縮尺 1/600 トラバー精度 1/11,000

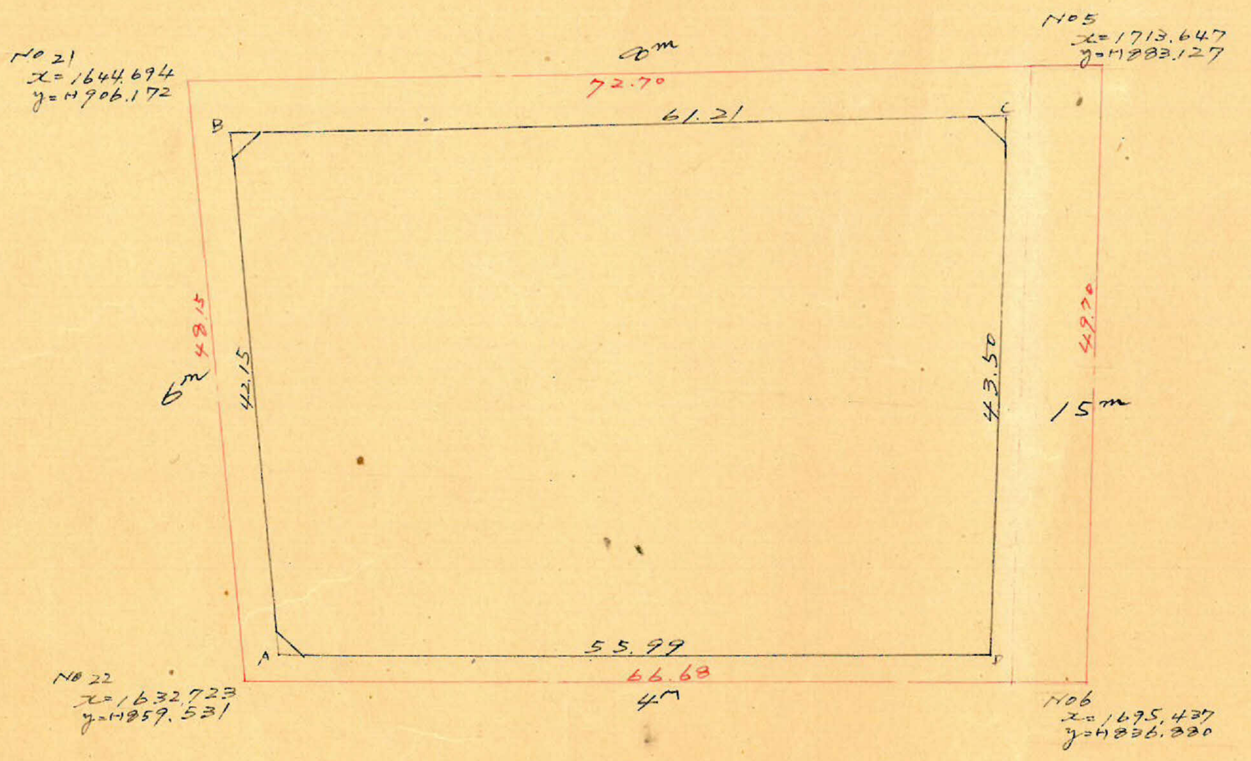
No 21
x=1644.694
y=41906.172
No 5
x=1713.647
y=41883.127
No 22
x=1632.723
y=41859.531
No 6
x=1695.437
y=41836.880
72.70
61.21
B
C
A
D
6m
48.15
42.15
43.50
49.70
15m
55.99
66.68
4m

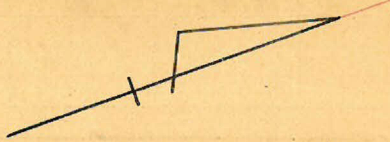

x=1600
x=1700
y=41900
y=41800

	1	2	3	4	5	6	1×6	3×4
	x	Δx		y	Δy			
A	1636.034	+10.484		860.393	-40.828	-21.557	-35,493.909	-61,803.033
B	1646.518	+58.093	+68.577	901.221	+19.271	+59.763	+101,872.667	-37,222.700
C	1704.611	-15.888	+42.205	881.950	+40.492	+21.557	+36,403.802	+57,704.665
D	1688.723	-52.689	-68.577	841.458	-18.735	-59.763	-97,774.300	+36,312.887
A	1636.034	+10.484	-42.205	860.393	-40.828			
							+5,008,180	-5,008,181

2,504.090m²

合計面積 2,504.09m²(×0.3025 = 757.48坪) = 757.46坪
剪除 " 2.60+1.76+2.21 = 6.57"(× " = 1.98") = 1.97"
割込 "
= 755.49坪