課長	係長	測量士	係

(分　筆　前)
確定面積平面図 S＝1/600

ブロック番号 中央 47 号

新地名 町 丁目

27 年 4 月 7 日 再製
35 4 16

この図面等は、土地区画整理事業に関する参考資料として提供しています。
○図面等は換地処分時のものであり、現在の状況とは異なる場合があります。
○図面等によって、境界等が確定されるものではありません。

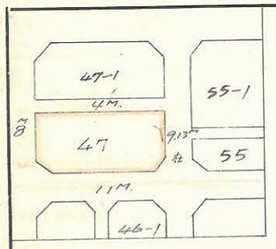

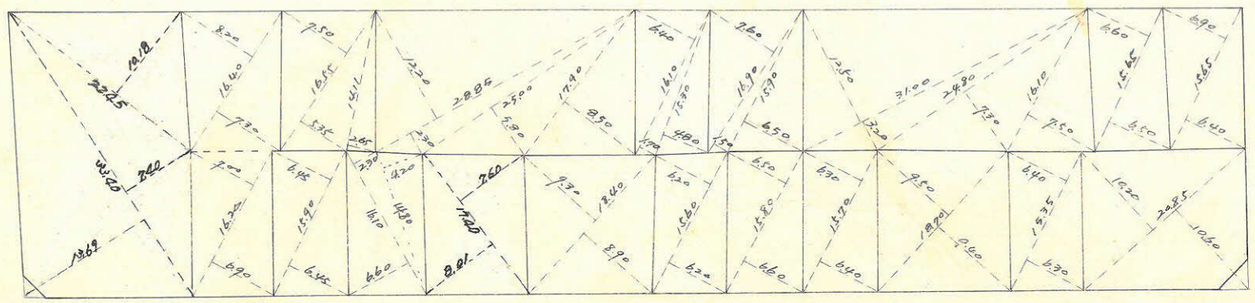

216㎡=0.65坪

410㎡=1.24坪

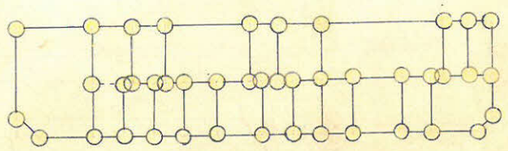

杭43本 ロス 1.9

この図面等は、土地区画整理事業に関する参考資料として提供しています。
○図面等は換地処分時のものであり、現在の状況とは異なる場合があります。
○図面等によって、境界等が確定されるものではありません。

中央47ブロック

縮尺 1/600

x=3800

x=3700

y=-5

y=-400

4M.

8M.

11M.

Sec 2-51 (1.0012×2.00 = 2.002
tan 2-51 (0.0698×2.00 = 0.100 (+
2.102m

No9 x=3734.079
y=1598.296

単独トラバー

128.24
127.48

87°-09-13"

119.29

91°-26-40

log 27.75 = 1.4432630
log 119.29 = 2.0766040
log sin 91°27' = 9.9998609 (+
3.5197279
= 3.309.24 m²/2 = 1.656.62 m²

Sec 1-27 (1.0003×6.135 = 6.137
tan 1-27 (0.0253×2.000 = 0.051 (−
6.086m

No26 x=3792.742
y=1423.941

log 28.18 = 1.4499410
− 118.58 = 2.0730114
log sin 2°39' = 9.9995353 (+
3.5224877
= 3.330.33 m²/2 = 1.665.16 m²

35.71
28.18
2°39'-00"
27.75
35.33
6.135

92°-38-47"

118.58

88°-45-29"

126.629
4.03

92°-46-05"

No8 x=3703.725
y=1520.533

127.42

88°-32'-06"

No22 x=3761.702
y=1407.067

Sec 2-39 (1.0011×4.03 = 4.034
tan 2-39 (0.0463×4.00 = 0.093 (−
3.941m

Sec 2-39 (1.0011×4.03 = 4.034
tan 2-39 (0.0463×4.00 = 0.186 (+
1.816m

Sec 1-15 (1.00002×6.135 = 6.136
tan 1-15 (0.0218×6.135 = 0.088 (+
6.224m

Sec 1-27 (1.0003×4.03 = 4.031
tan 1-27 (0.0253×4.00 = 0.101 (−
3.930m

Sec 1-15 (1.00002×4.03 = 4.031
tan 1-15 (0.0218×6.135 = 0.134 (+
4.165m

9.135m.
(往来)

合計面積	1.665.16 m² + 1.654.62 m²	= 3.319.78 m²	(×0.3025 = 1.004.23坪)	=	1.004.13 坪
控除面積	2.16 m² + 4.10 m²	= 6.26 m²	(×0.3025 = 1.89坪)	=	1.89 坪
割込面積		3.313.52 m²			1.002.24 坪