確定面積平面図 S=1/500

桜川 地区 42 ブロック

新地名 東谷山 町 二 丁目

平成 3 年 11 月 7 日

この図面等は、土地区画整理事業に関する参考資料として提供しています。
○図面等は換地処分時のものであり、現在の状況とは異なる場合があります。
○図面等によって、境界等が確定されるものではありません。

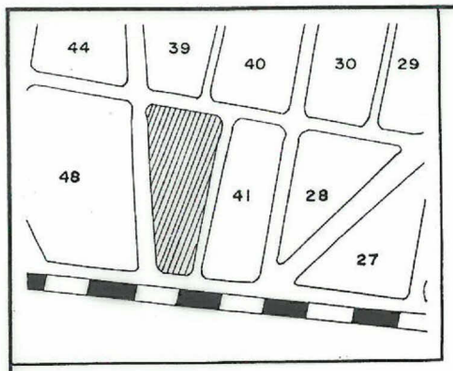

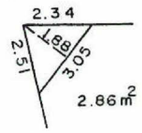

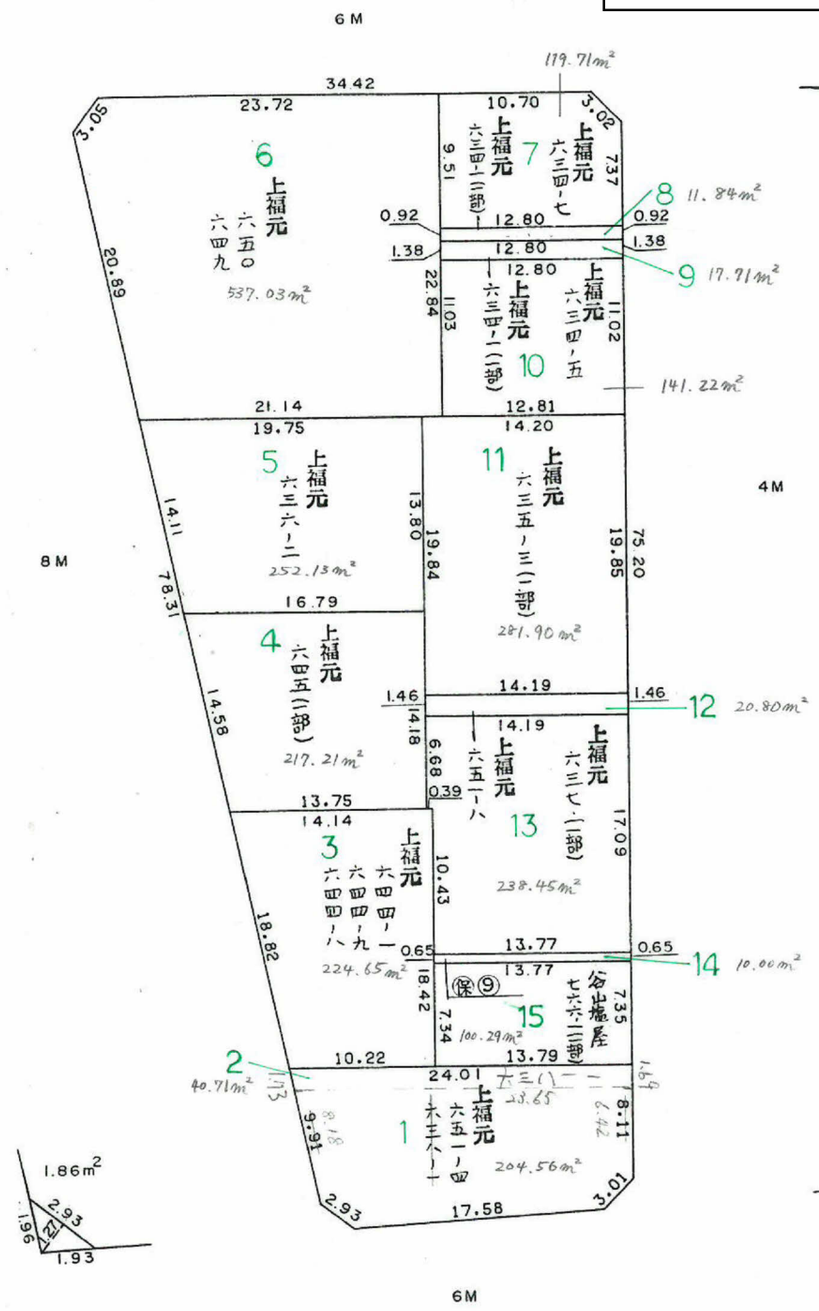

町名	東谷山2丁目
地番	11