新地名 東谷山町 三 丁目

確定面積平面図 S=1/500

桜川 地区 68 ブロック

平成2年 6月 15日

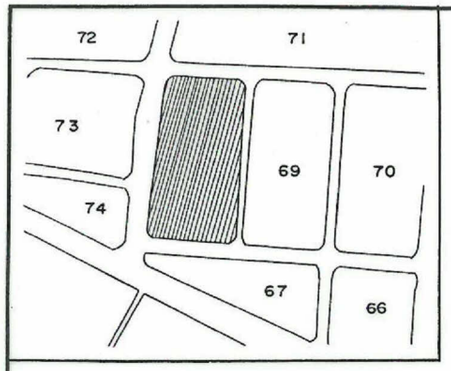

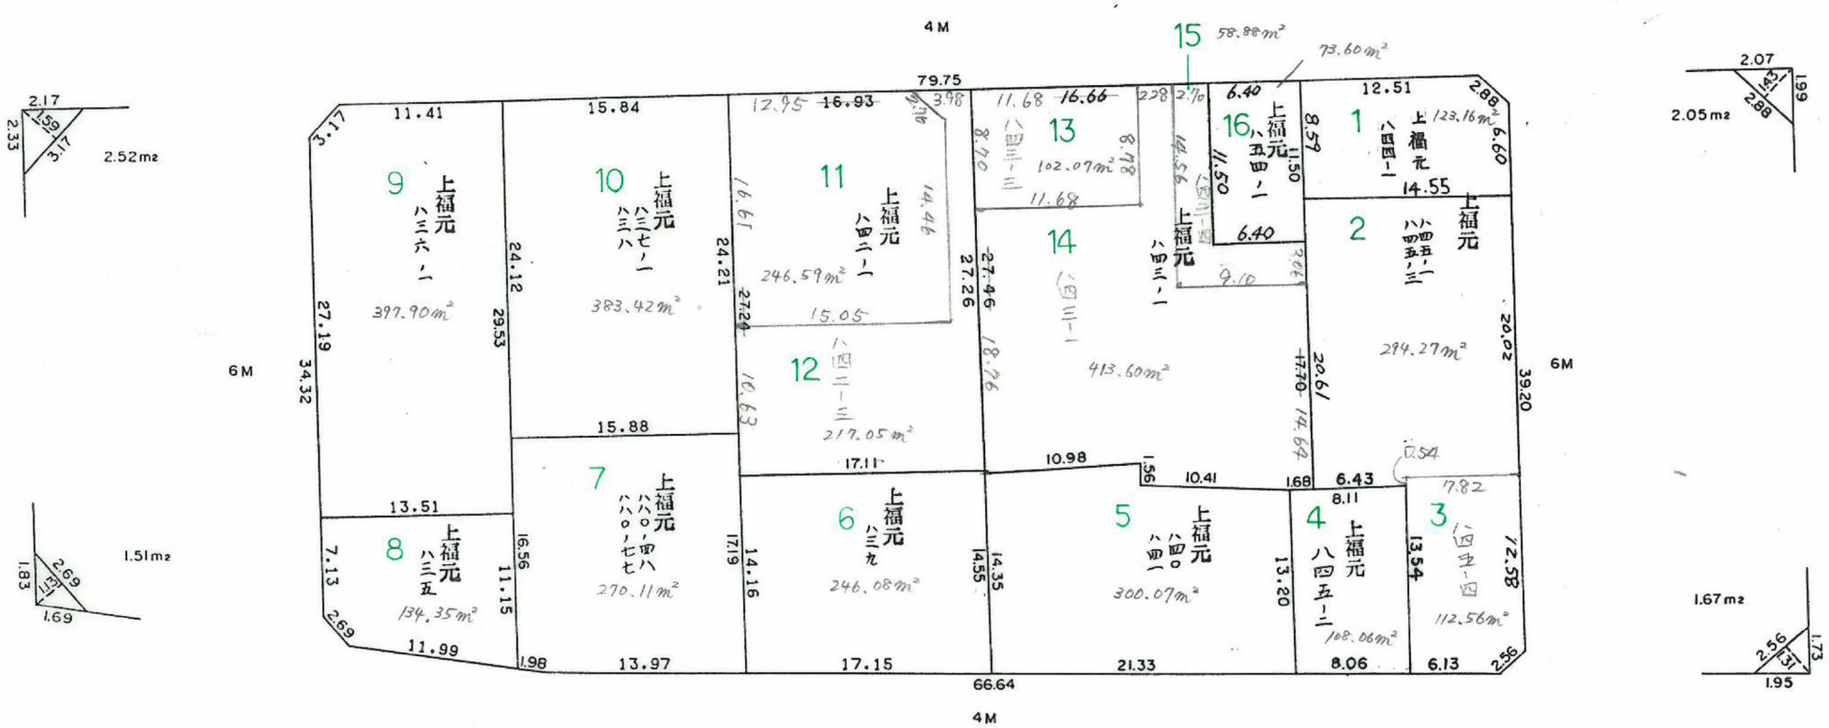

町 名	東谷山3丁目
地 番	22

この図面等は、土地区画整理事業に関する参考資料として提供しています。
○図面等は換地処分時のものであり、現在の状況とは異なる場合があります。
○図面等によって、境界等が確定されるものではありません。