新地名 東谷山町 四 丁目

確定面積平面図 S=1/500

桜川 地区 106 ブロック

平成3年11月7日

477

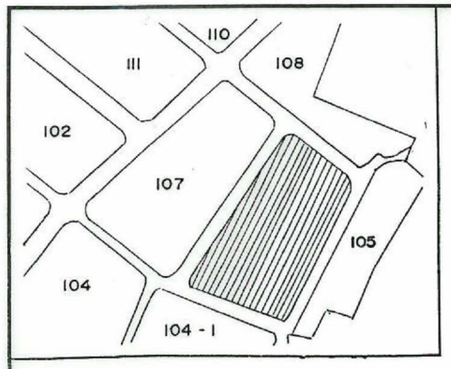

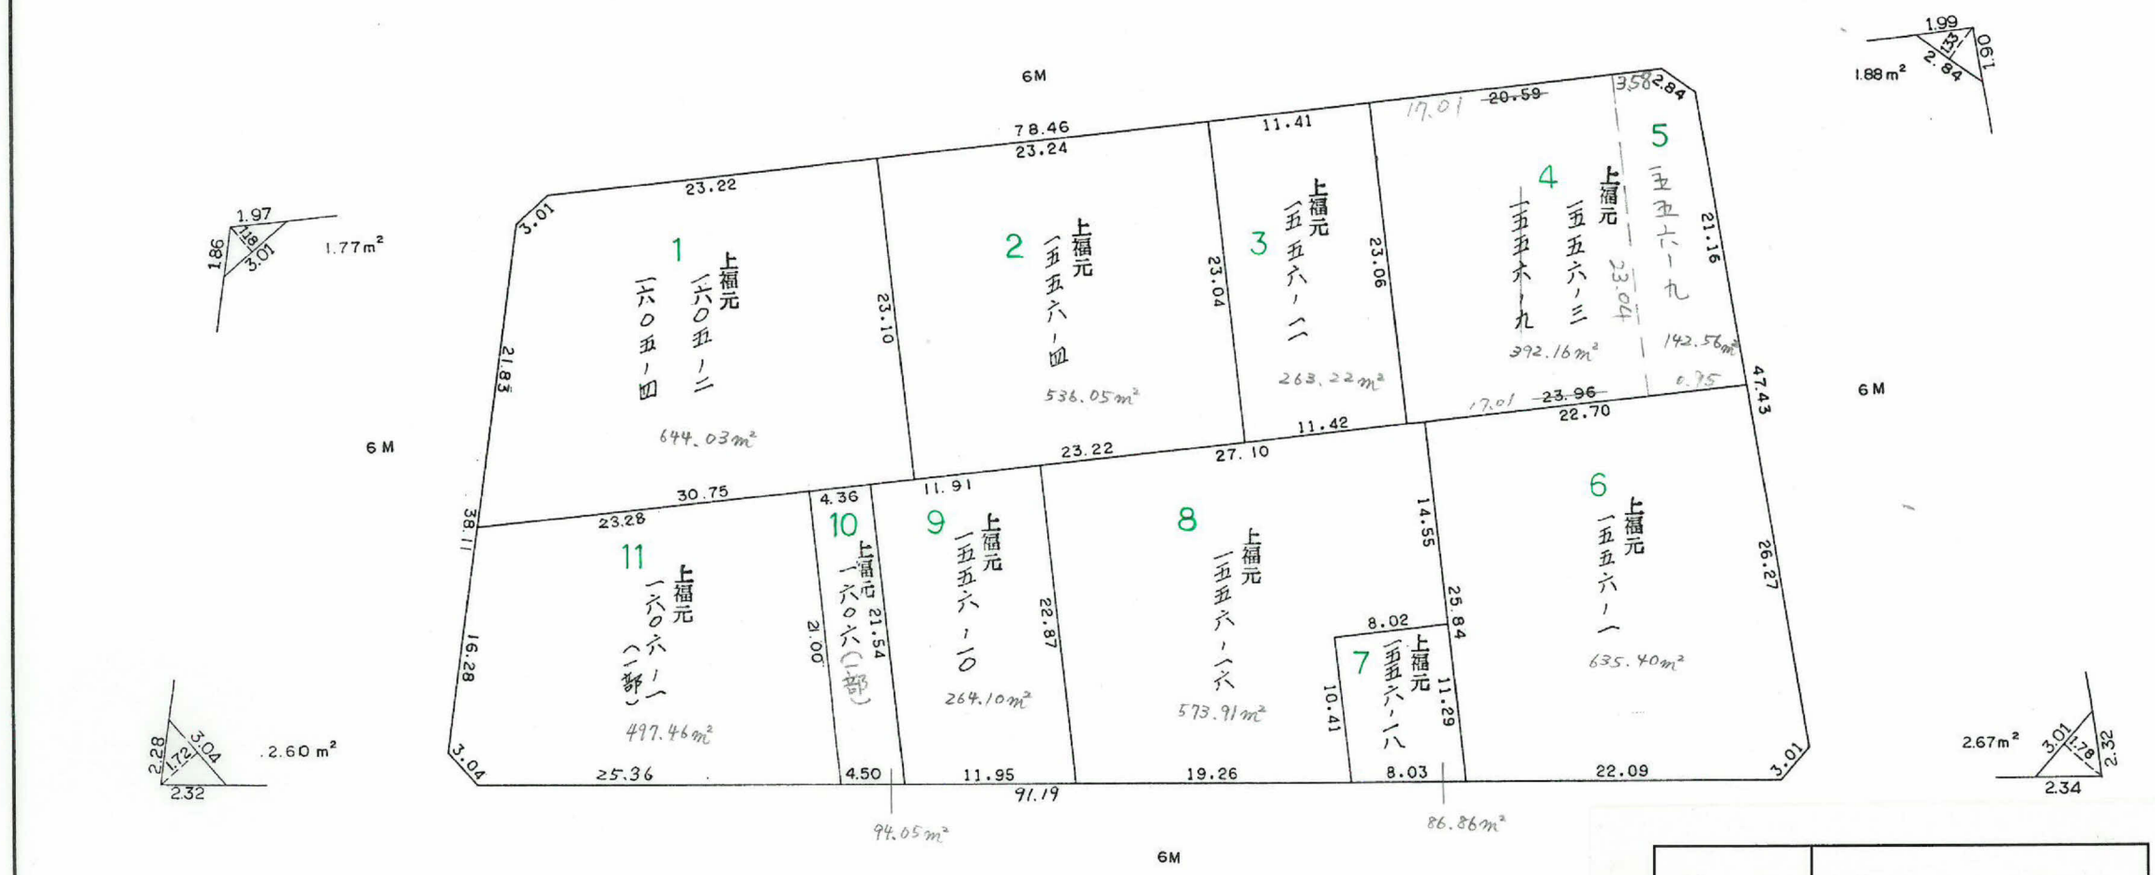

町名	東谷山4丁目
地番	6

この図面等は、土地区画整理事業に関する参考資料として提供しています。
○図面等は換地処分時のものであり、現在の状況とは異なる場合があります。
○図面等によって、境界等が確定されるものではありません。