確定面積平面図 S=1/500

桜川 地区 99 ブロック

新地名 東谷山町 ⑪ 丁目

平成 2 年 6 月 15 日

4 7 7

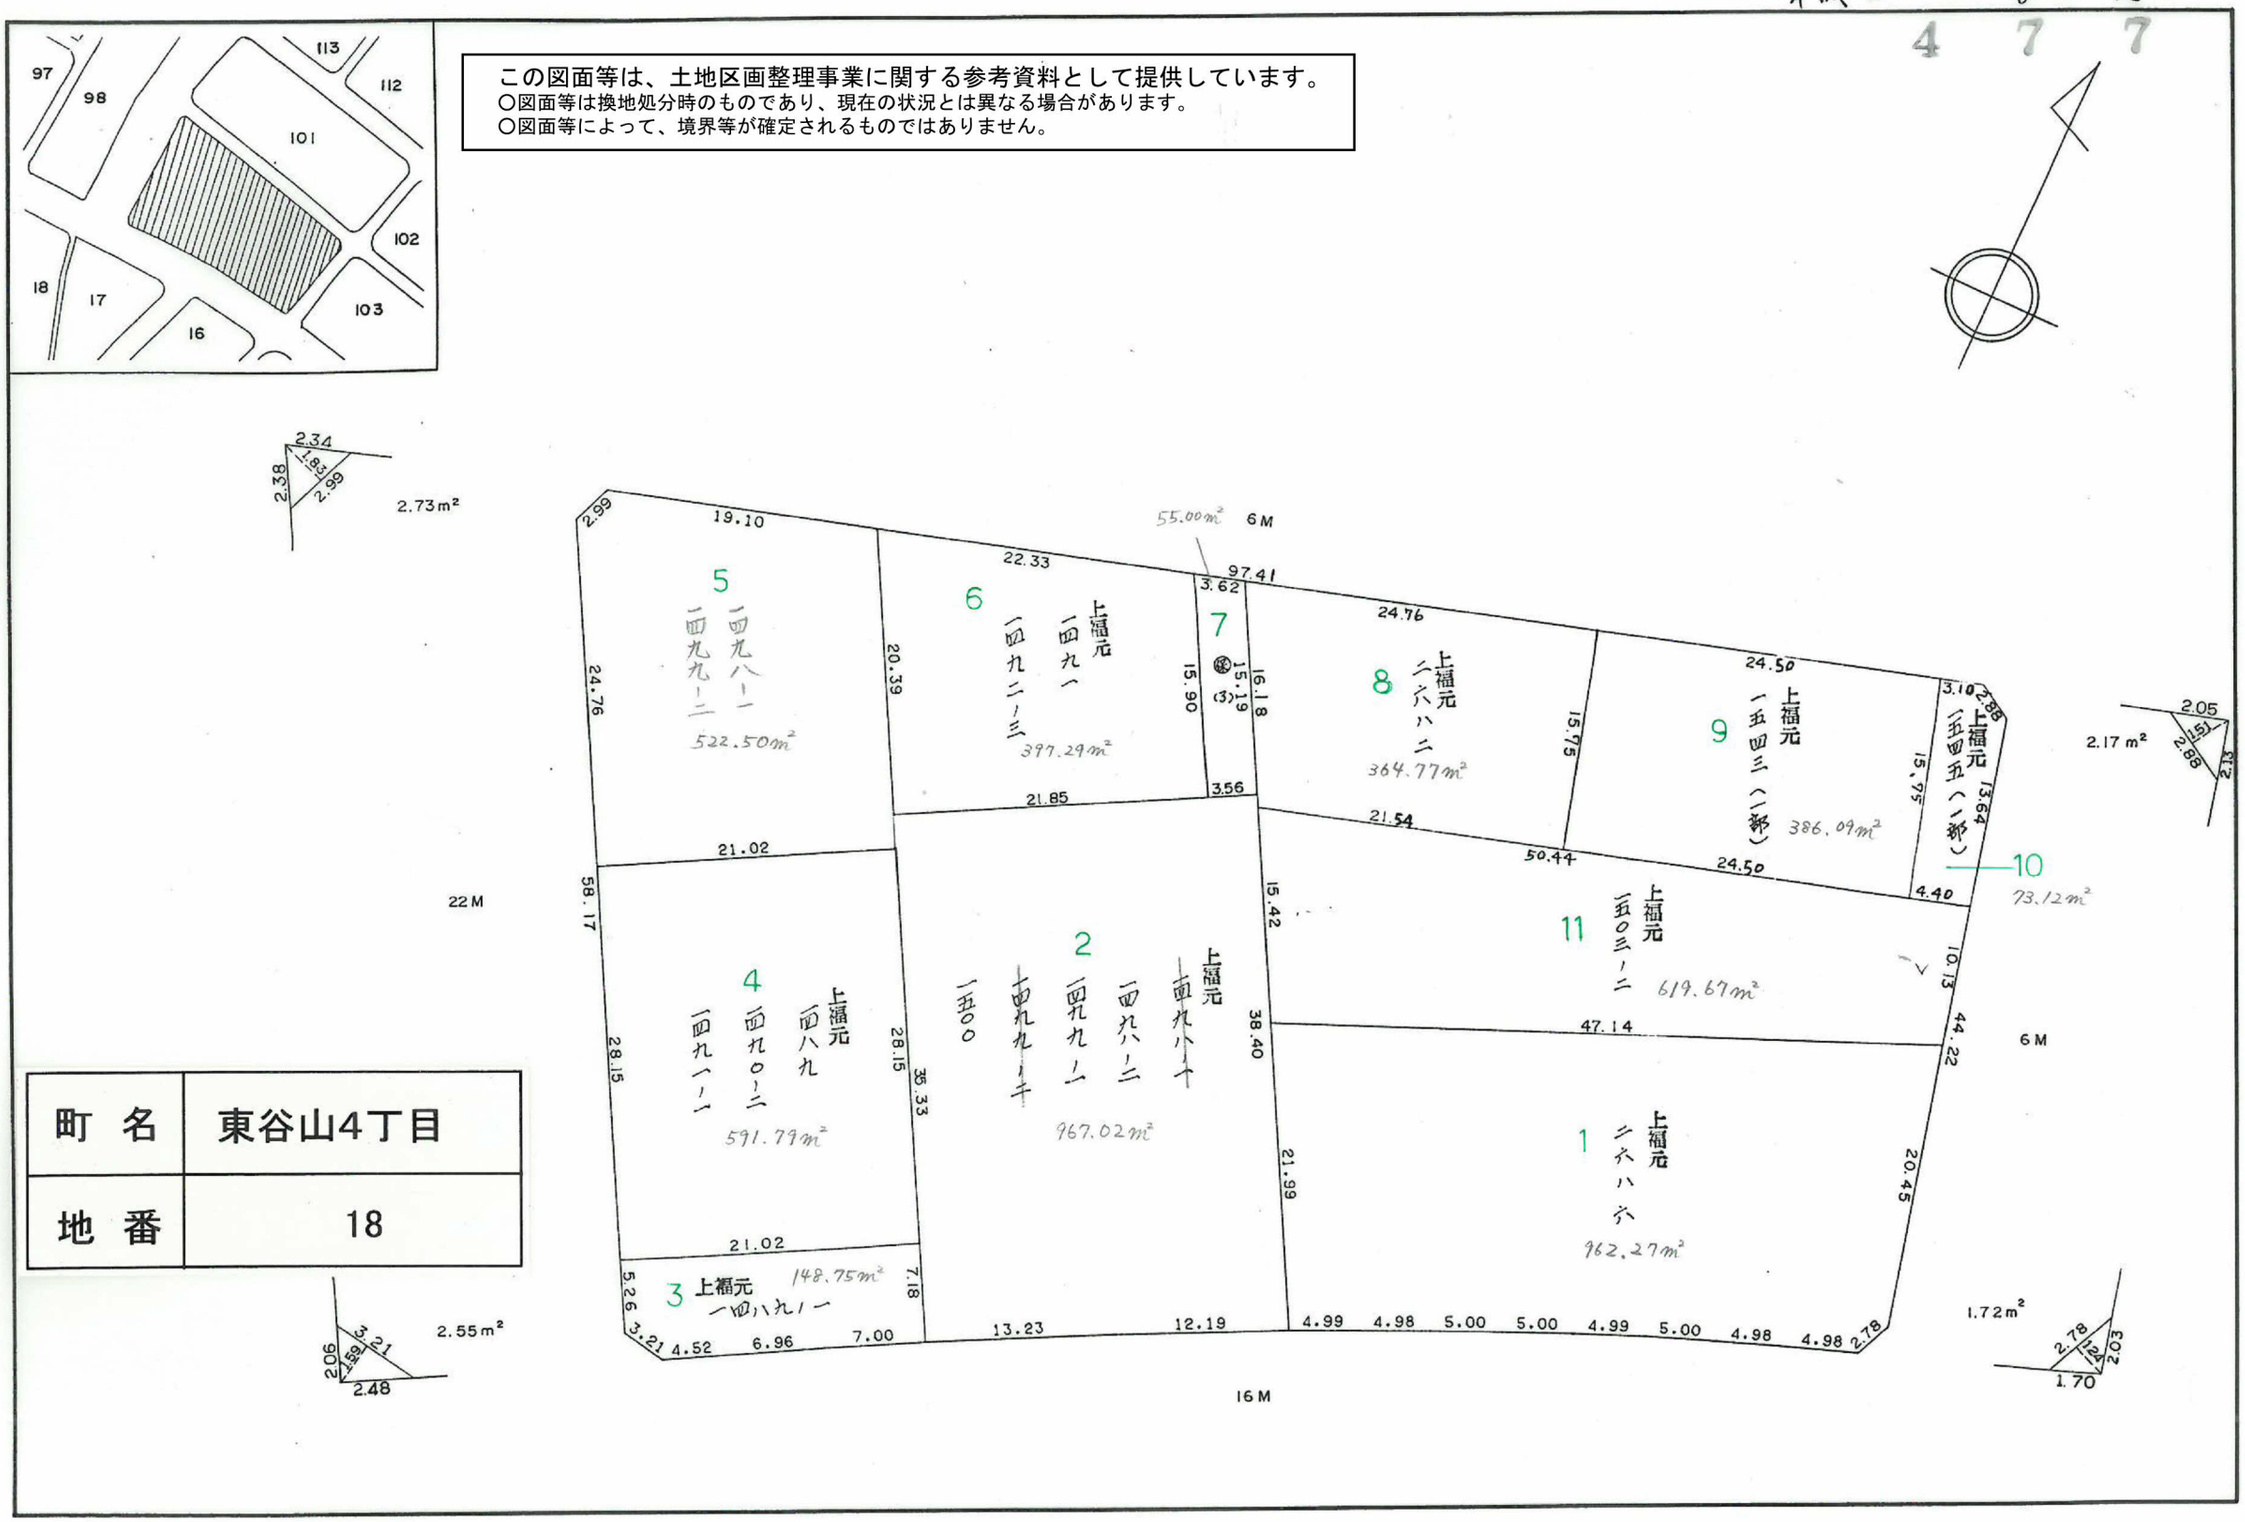

町名	東谷山4丁目
地番	18