確定面積平面図 S=1/

桜川 地 区137-1 ブロック

新地名 東谷山町 五 丁目 3 11 -7

平成2年 6月 15日 4 7 7

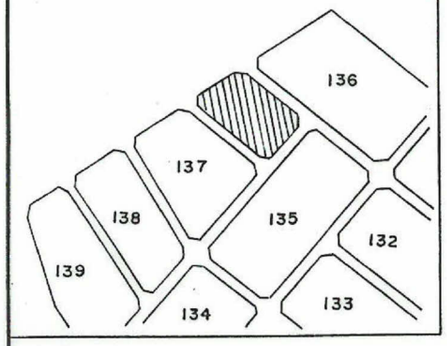

この図面等は、土地区画整理事業に関する参考資料として提供しています。
○図面等は換地処分時のものであり、現在の状況とは異なる場合があります。
○図面等によって、境界等が確定されるものではありません。

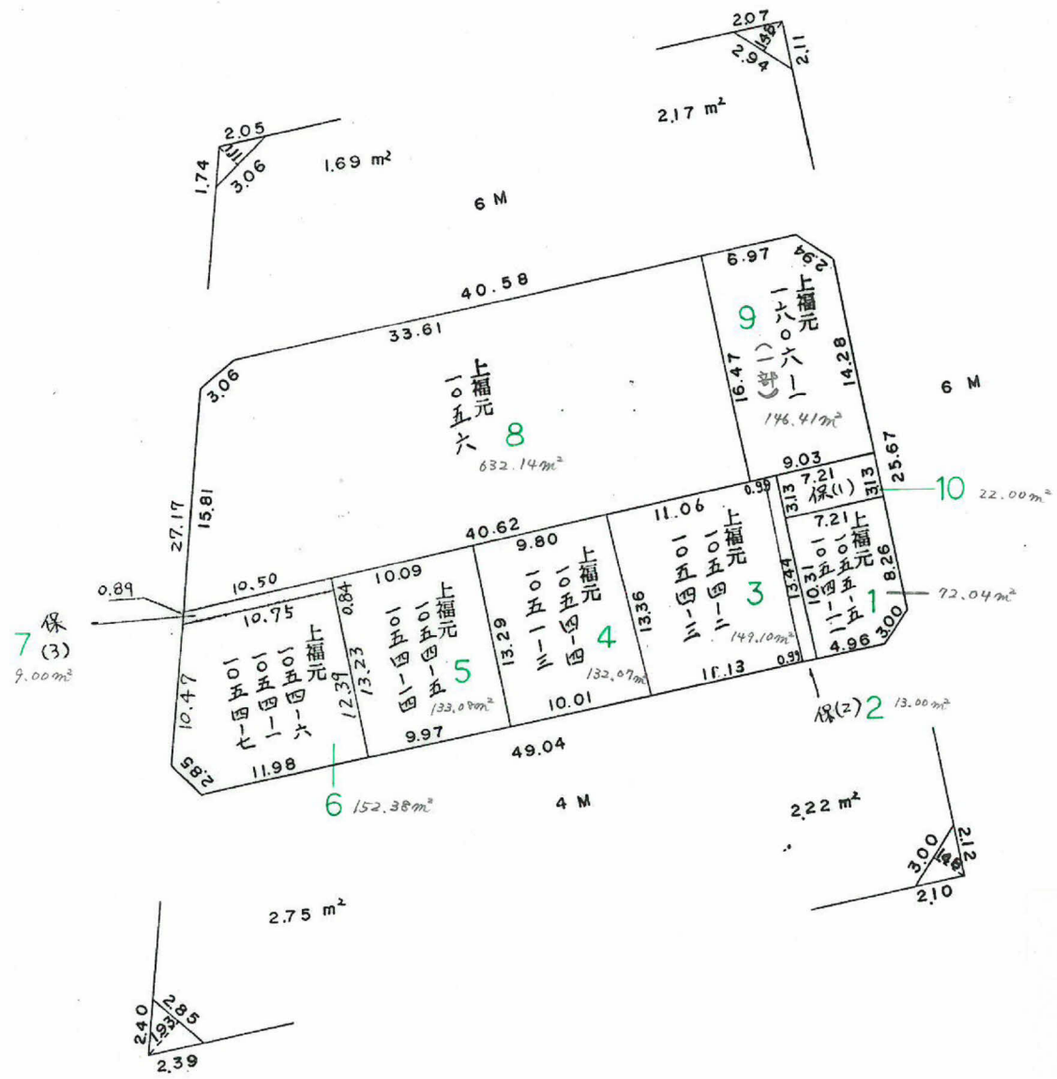

町 名	東谷山5丁目
地 番	12