確定面積平面図 S=1/500

桜川地区 90-1ブロック

新地名 東谷山町 五 丁目

平成 2 年 6 月 ~~5~~ 7 日

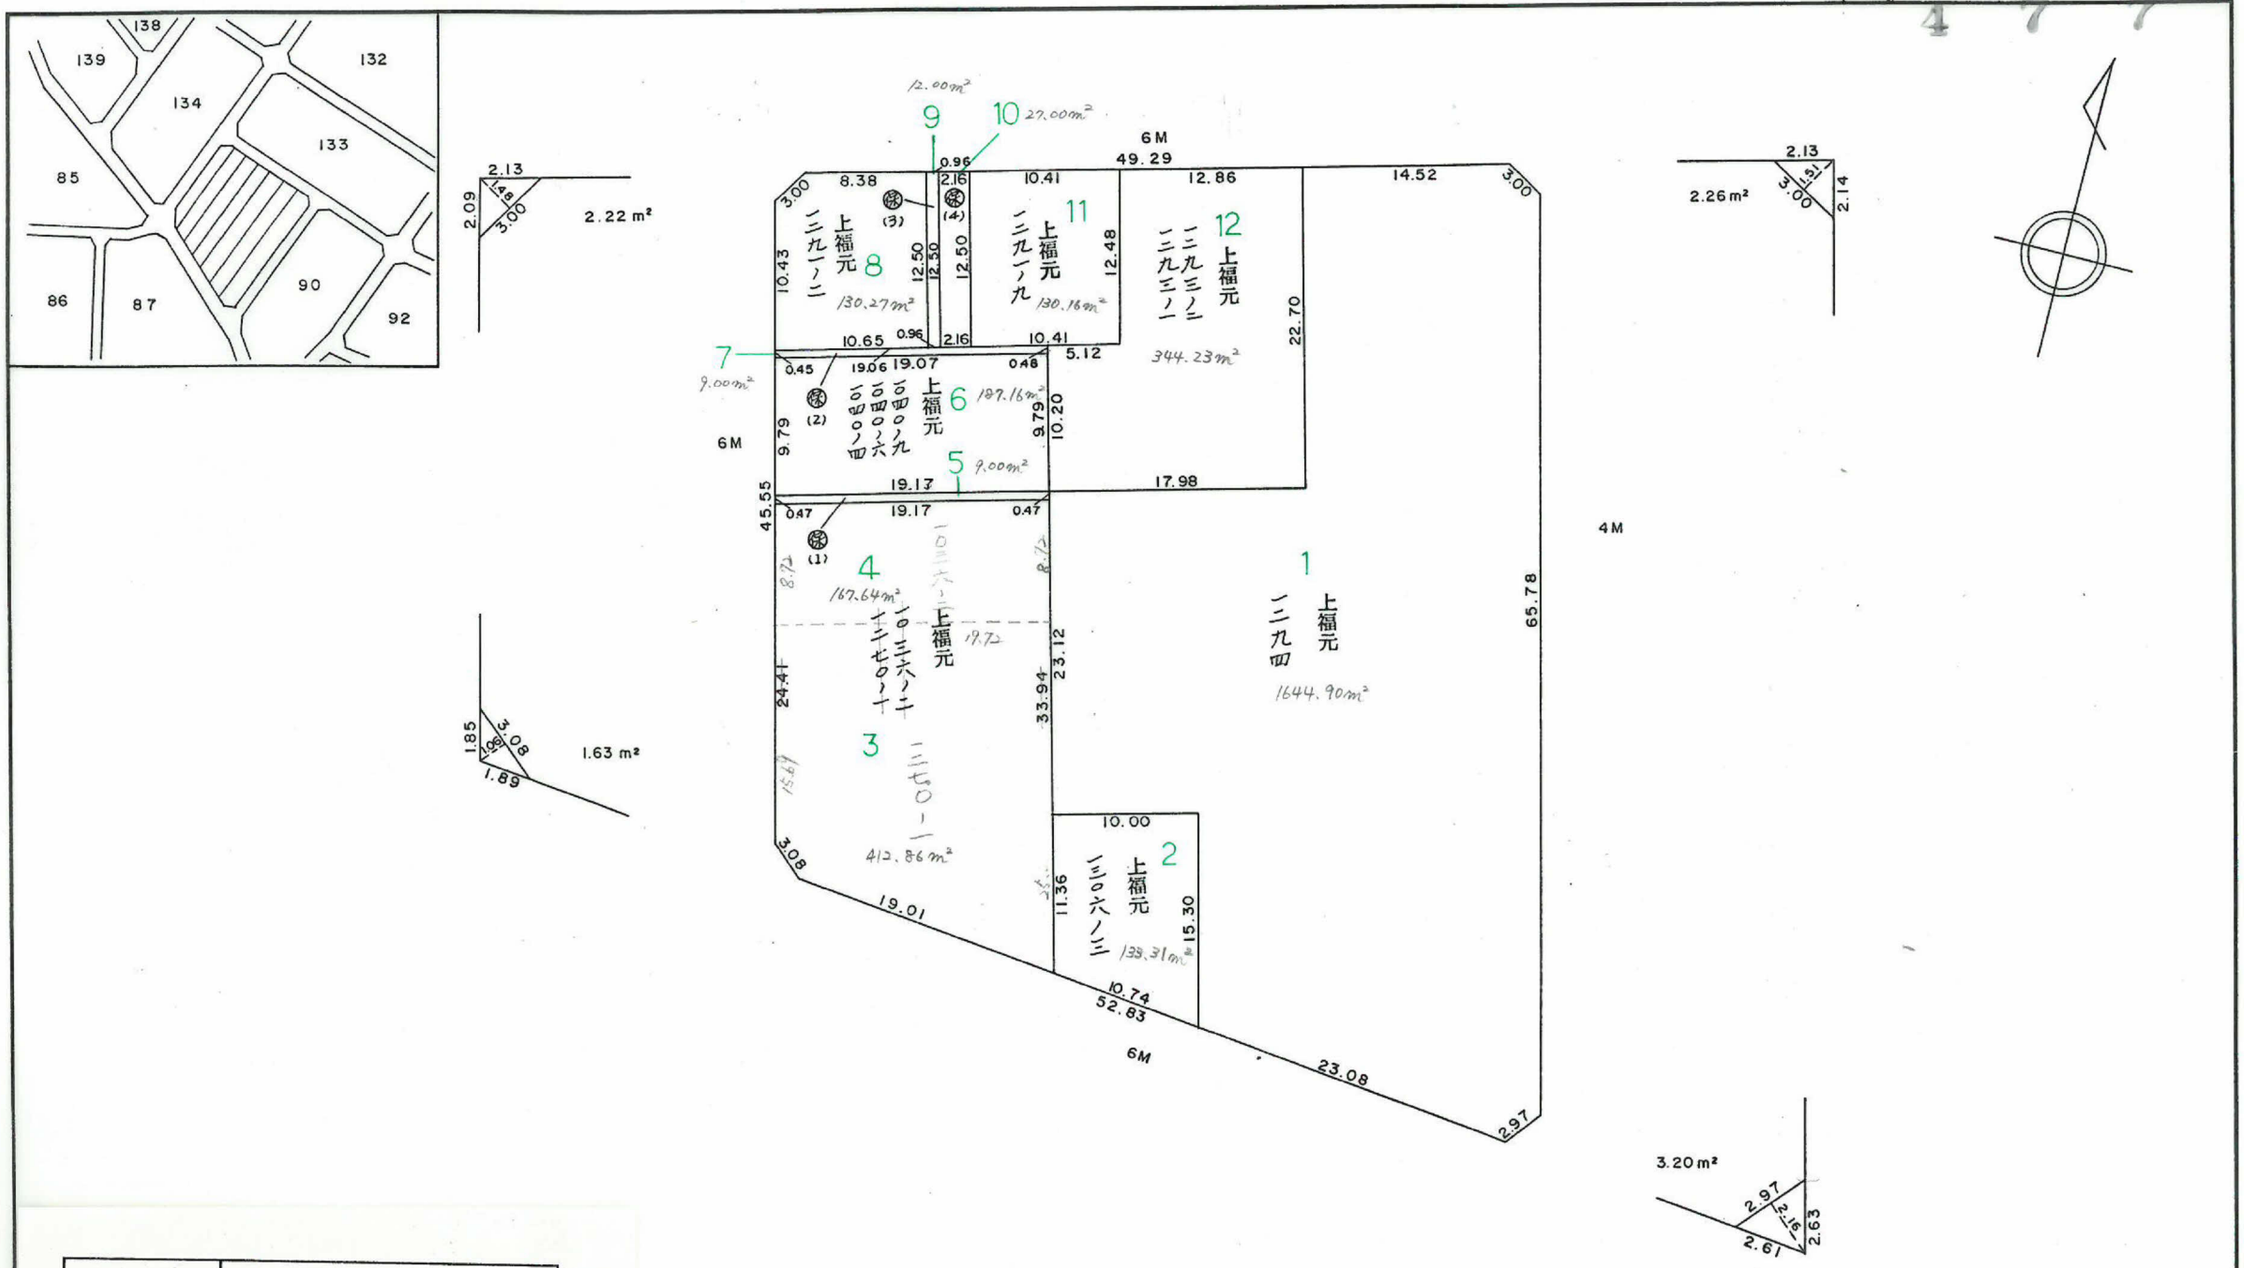

町名	東谷山5丁目
地番	19

この図面等は、土地区画整理事業に関する参考資料として提供しています。
○図面等は換地処分時のものであり、現在の状況とは異なる場合があります。
○図面等によって、境界等が確定されるものではありません。