1：500

出来形確認原図

64BL 3,145.20㎡

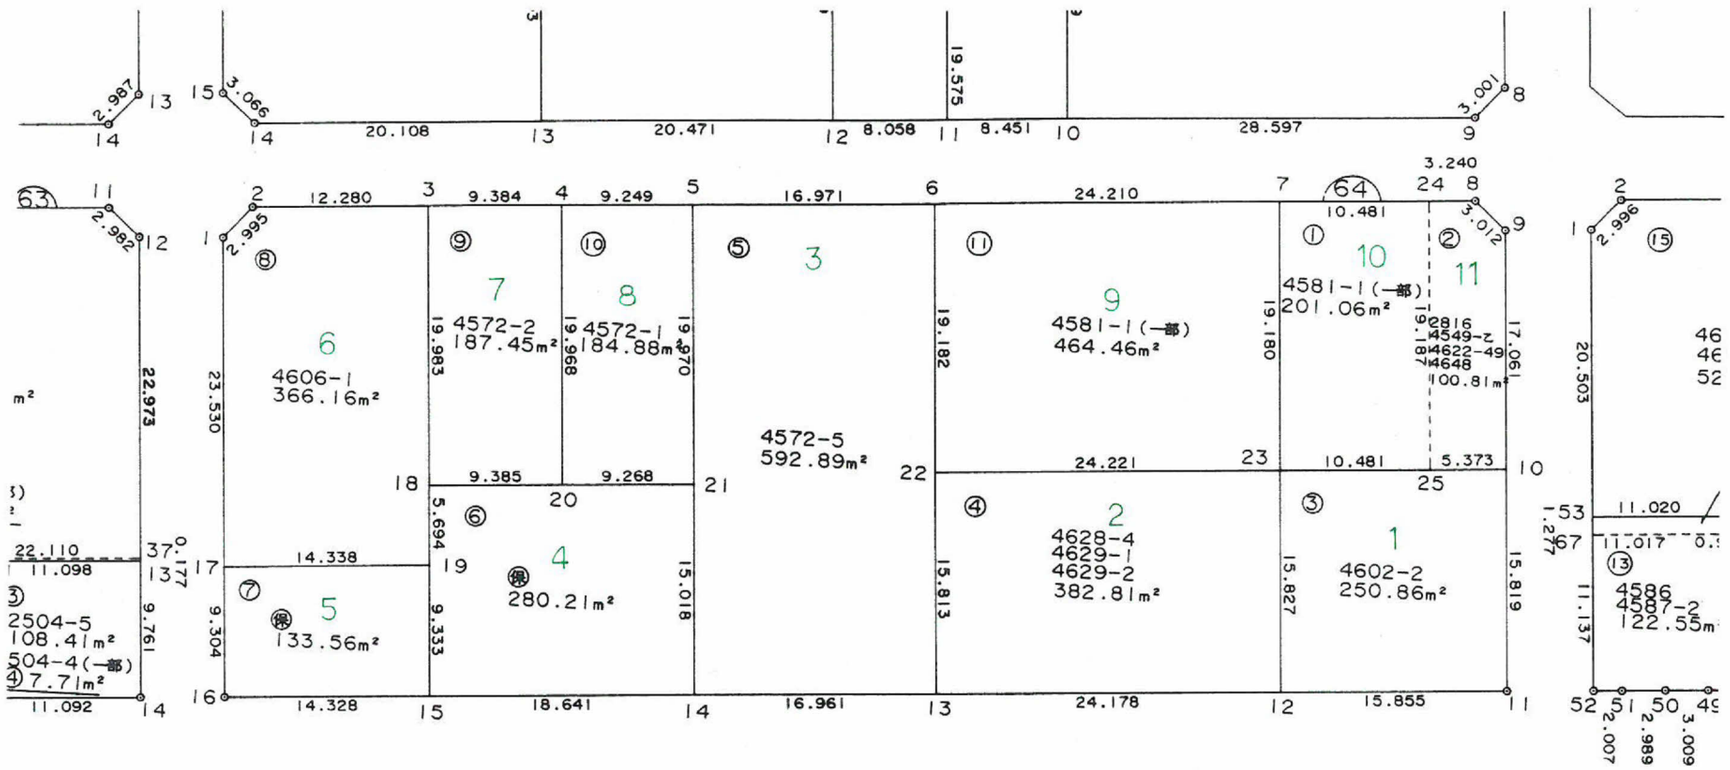

町名	東谷山7丁目
地番	17

この図面等は、土地区画整理事業に関する参考資料として提供しています。
○図面等は換地処分時のものであり、現在の状況とは異なる場合があります。
○図面等によって、境界等が確定されるものではありません。