1：500

宇宿中間地区　出来形確認測量図

125 BL	広木三丁目 14
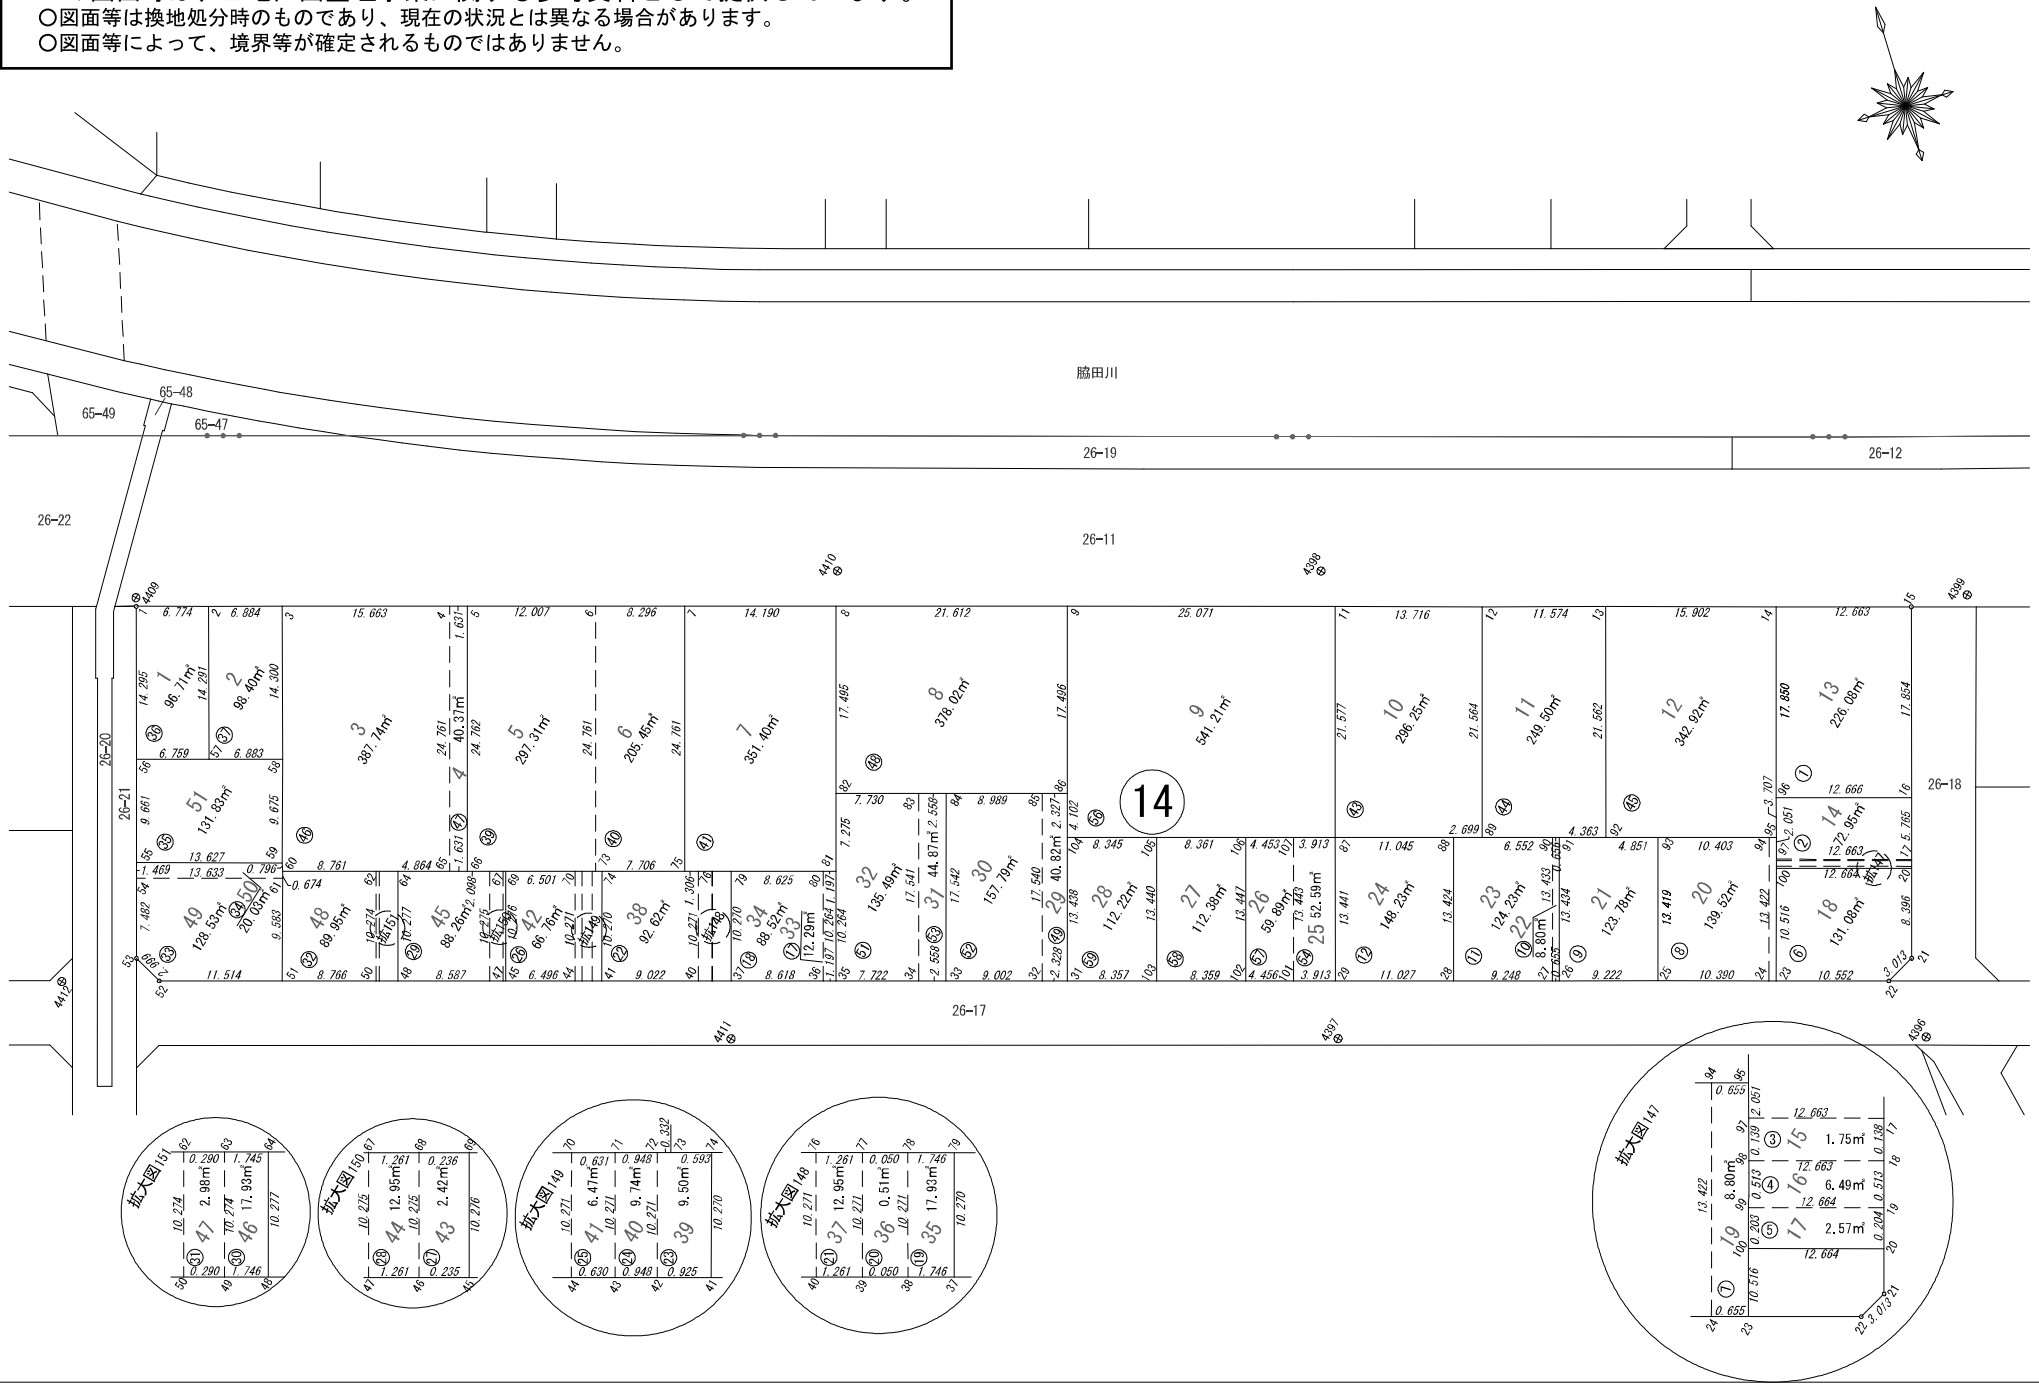
この図面等は、土地区画整理事業に関する参考資料として提供しています。
○図面等は換地処分時のものであり、現在の状況とは異なる場合があります。
○図面等によって、境界等が確定されるものではありません。