課長	係長	測量士	係

(分　筆　前)

確定面積平面圖 S＝1/1,200

ブロック番号 城南 14/17 号

新地名 町 丁目

昭和27年 6月 16日

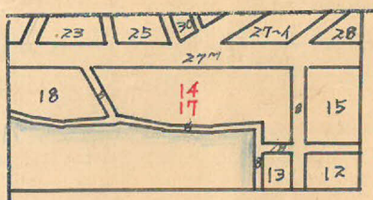

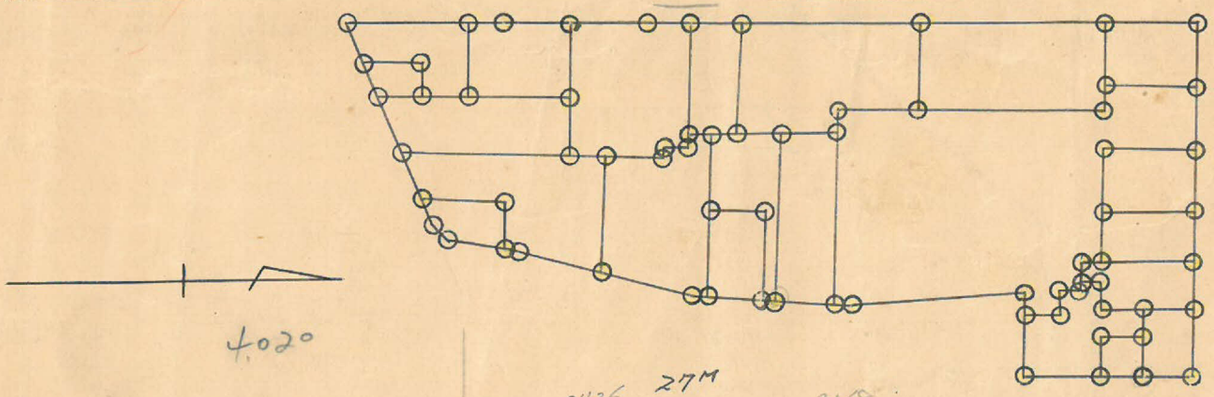

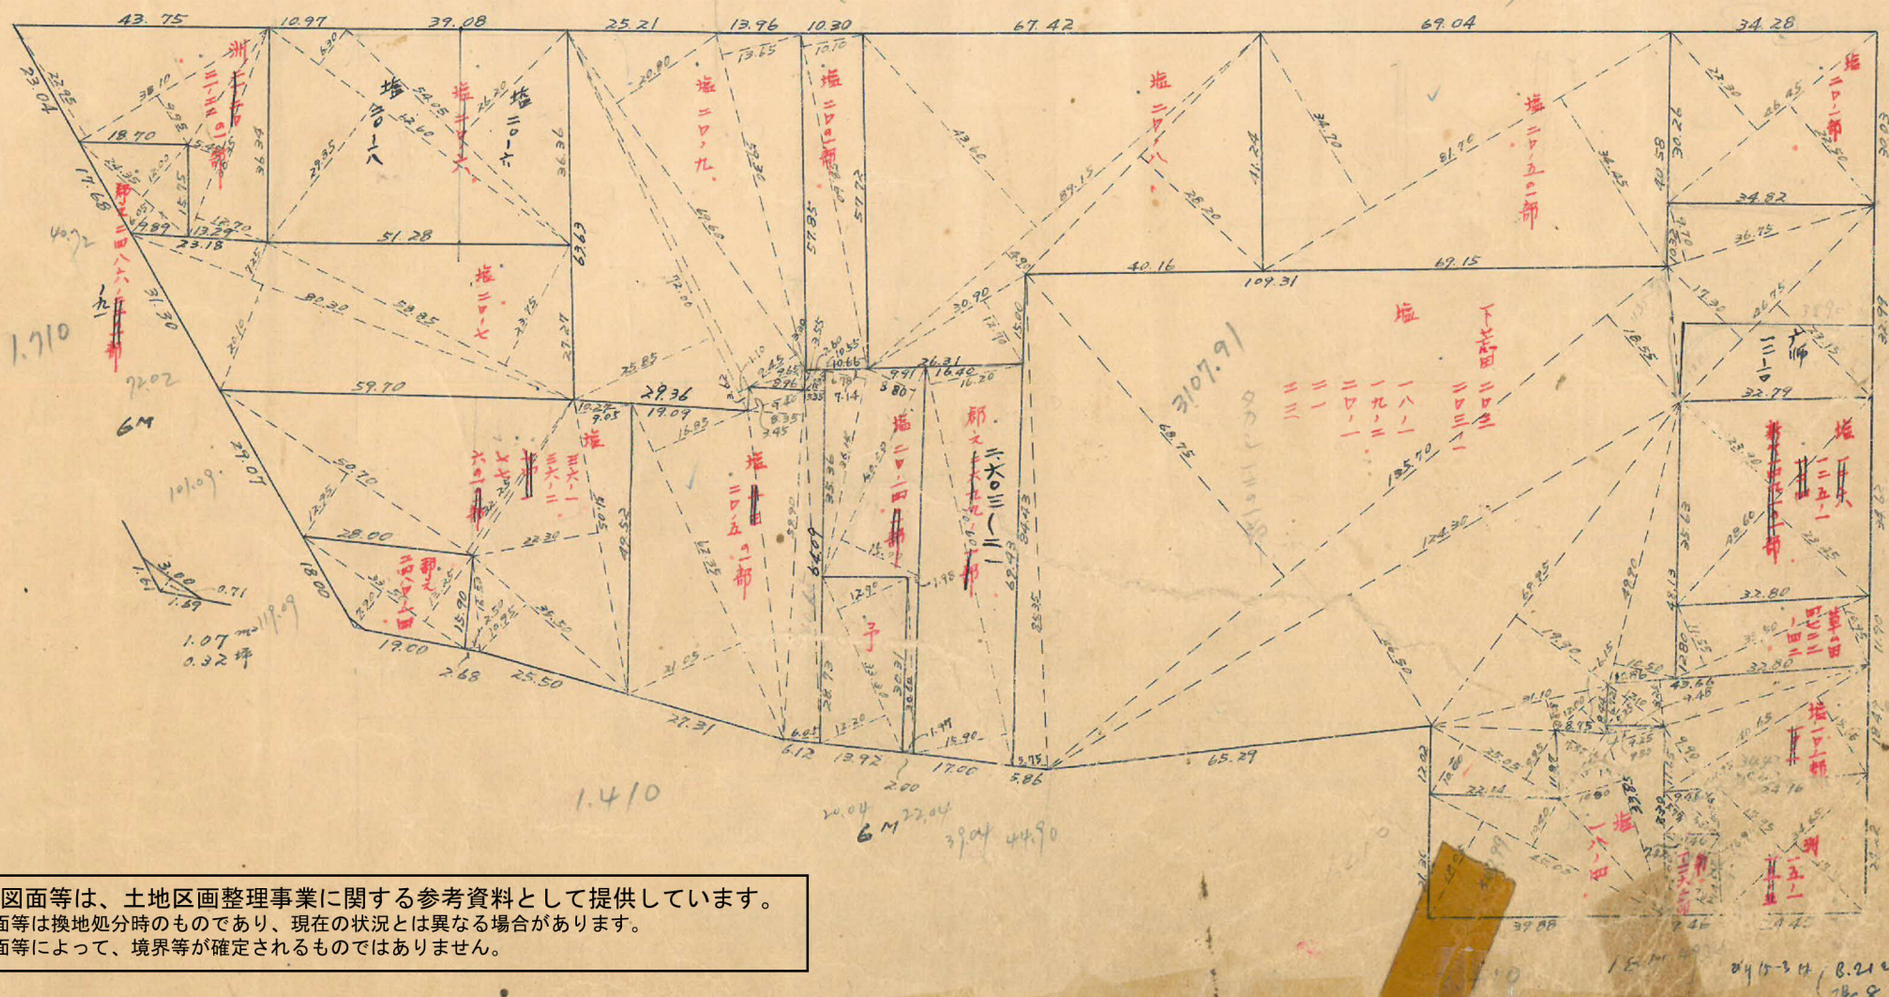
43.75
10.97
39.08
25.21
13.96
10.30
67.42
69.04
34.28
塩二〇一八
塩二〇一六
塩二〇一七
塩二〇一九
塩二〇一四
塩二〇一五の二部
塩二〇一五の一部
塩二〇一三
塩二〇一二
塩一八一四
塩一八一五
塩一八一三
塩一八一二
塩一八一一
塩一九一二
塩一九一一

X=2500　X=2600　X=2700　X=2800

Y=300

sec 29°45' = 1.1518 × 3.00 = 3.46
tan 29°45' = 0.5715 × 13.50 = 7.72 (+
11.18 m

tan 05' = 0.0015 × 13.50 = 0.02 m

tan 33' = 0.0096 × 13.50 = 0.13 m

sec 43' = 1.0001 × 4.00 = 4.00
tan 43' = 0.0125 × 13.50 = 0.17 (+
4.17 m

No.59 X=2,483.249
Y= 316.903
60°15'29"
65.92
No.60 X=2,549.167
Y= 317.004
179°49'34"
64.18
No.61 X=2,613.344
Y= 317.297
181°04'51"
155.293
No.132 X=2768.621
Y= 315.077
177.04
43.751
89°17'12"

54.72　64.29　195.00

sec 29°45' = 1.1518 × 13.50 = 15.55 (+
tan 29°45' = 0.5715 × 3.00 = 1.71
17.26

14.01

4.B 17B

トラバー精度 1/7,700

1/2(49.58×2.46) = 60.983 m²
1/2(47.14×1.00) = 23.570 m² (−
60.983 m² − 23.570 m² = 37.413 m²

2.46　49.58　125.50
21.68
1.00
47.14

Y=400

No.62 X=2812.368
Y= 314.451
sec 43' = 1.0001 × 4.00 = 4.00
tan 43' = 0.0125 × 13.50 = 0.17 (+
4.17 m

152.25

14.14

No.63 X=2549.583
Y= 433.416
1.07 m²
0.32 坪
21.68
tan 22°17' = 0.4098 × 3.00 = 1.23 m
78.96
25.50
27.31
No.40 X=2624.990
Y= 454.712
110°33'51"
44.90
45.51
tan 4°40' = 0.0816 × 3.00 = 0.24 m

sec 7°38' = 1.0089 × 4.00 = 4.04
tan 7°38' = 0.1340 × 3.00 = 0.40 (+
4.44
165°55'06"
65.27
277°38'22"
No.38 X=2730.891
Y= 451.665
No.39 X=2670.211
Y= 459.812
6.22
tan 7°02' = 0.1234 × 3.00 = 0.37 m

sec 7°38' = 1.0089 × 3.00 = 3.03
tan 7°38' = 0.1340 × 3.00 = 0.40 (+
3.43 m

sec 43' = 1.0001 × 4.00 = 4.00
tan 43' = 0.0125 × 13.50 = 0.17 (+
4.17 m

sec 7°02' = 1.0034 × 9.00 = 9.03
tan 7°02' = 0.1234 × 9.00 = 1.11 (+
10.14 m

32.32

73.79
89°06'29"
90°47'37"
No.37 X=2730.896
Y= 470.474
31.80

No.64 X=2812.368
Y= 314.451
sec 43' = 1.0001 × 4.00 = 4.00
tan 43' = 0.0125 × 13.50 = 0.17 (+
4.17 m

sec 53' = 1.0001 × 4.00 = 4.00
tan 53' = 0.0154 × 3.00 = 0.14 (+
4.14 m

sec 48' = 1.0001 × 4.00 = 4.00
tan 48' = 0.0140 × 9.00 = 0.13 (−
3.87 m

仮方位	仮方位角	距 l	緯数 cos	緯数 sin	倍積 緯 N	倍積 緯 S	倍積 経 E	倍積 経 W	倍横	倍面積 m²
119°~45'	S 60°~15' E	54.72	0.4962	0.8682		27.152	47.513		+ 47.513	− 1,290.073
119~55	S 60°~05 E	64.29	0.4987	0.8663		32.061	55.732		+ 150.758	− 4,833.452
118~50	S 61°~10 E	195.00	0.4823	0.8760		94.049	170.831		+ 377.321	− 35,486.663
209~33	S 29°~33 W	152.25	0.8699	0.4932		132.440		75.085	+ 473.067	− 62,652.973
298~45	N 61°~15 W	73.79	0.4810	0.8767	35.493			64.687	+ 333.275	+ 11,829.637
29~38	N 29°~38 E	33.32	0.8692	0.4944	28.962		16.476		+ 285.084	+ 8,256.603
272~00	N 68°~00 W	62.29	0.3746	0.9272	24.458			60.532	+ 241.028	+ 5,895.063
306~05	N 53°~55 W	44.90	0.5870	0.8082	26.446			36.284	+ 144.212	+ 3,813.331
315~25	N 44°~35 W	76.89	0.7122	0.7019	54.761			53.964	53.964	+ 2,955.123
360°	N S	115.58			115.582				0	
Σ		876.03			+285.702	−285.702	+290.552	−290.552		−71,512,922 1/2
					0		0			35,756.461 m²

合計面積 35756.461 m² + 37.413 m² = 35793.87 m² (×0.3025 = 10827.64 坪) = 10,827.54 坪
剪除 " 1.07 m² (" = 0.32 ") = 0.32 "
割込 " 35792.80 m² (" = 10,827.22 "

この図面等は、土地区画整理事業に関する参考資料として提供しています。
○図面等は換地処分時のものであり、現在の状況とは異なる場合があります。
○図面等によって、境界等が確定されるものではありません。