課長	係長	測量士	係

(分筆前) 確定面積平面図 S = 1/1200

ブロック番号 城西 174 号

新地名 町 丁目

昭和40 年 5 月 20 日

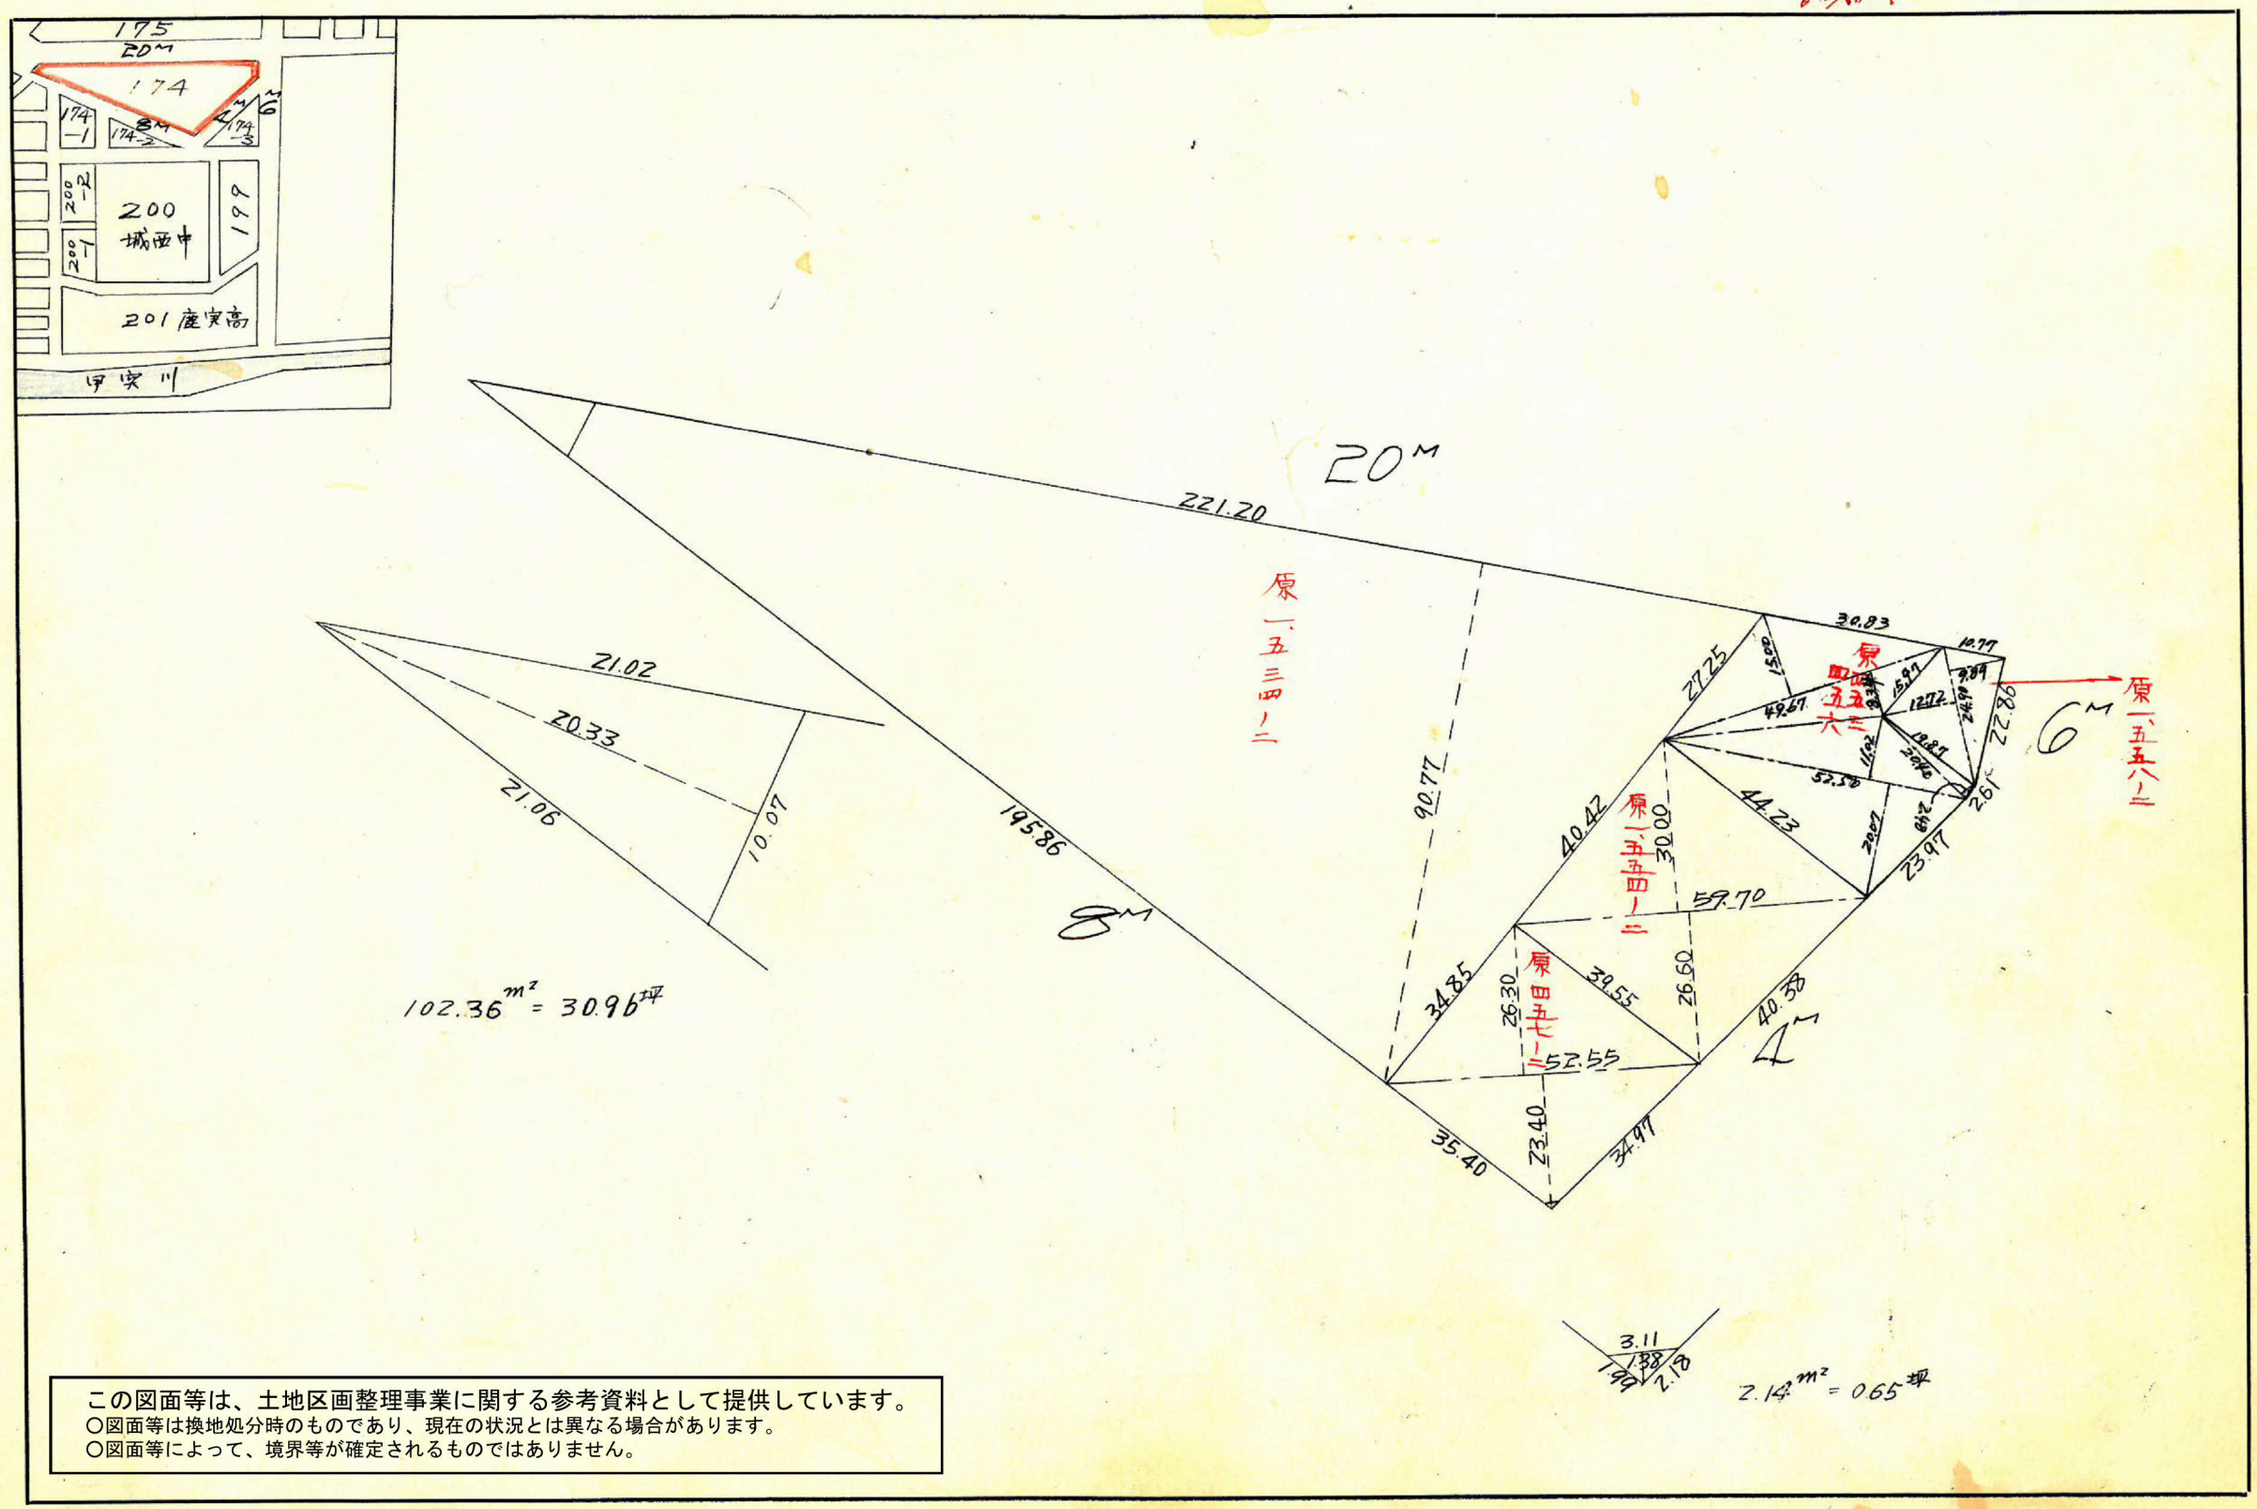

この図面等は、土地区画整理事業に関する参考資料として提供しています。
○図面等は換地処分時のものであり、現在の状況とは異なる場合があります。
○図面等によって、境界等が確定されるものではありません。

管 3040 B4上135K (1000) 37.4 (木山納)

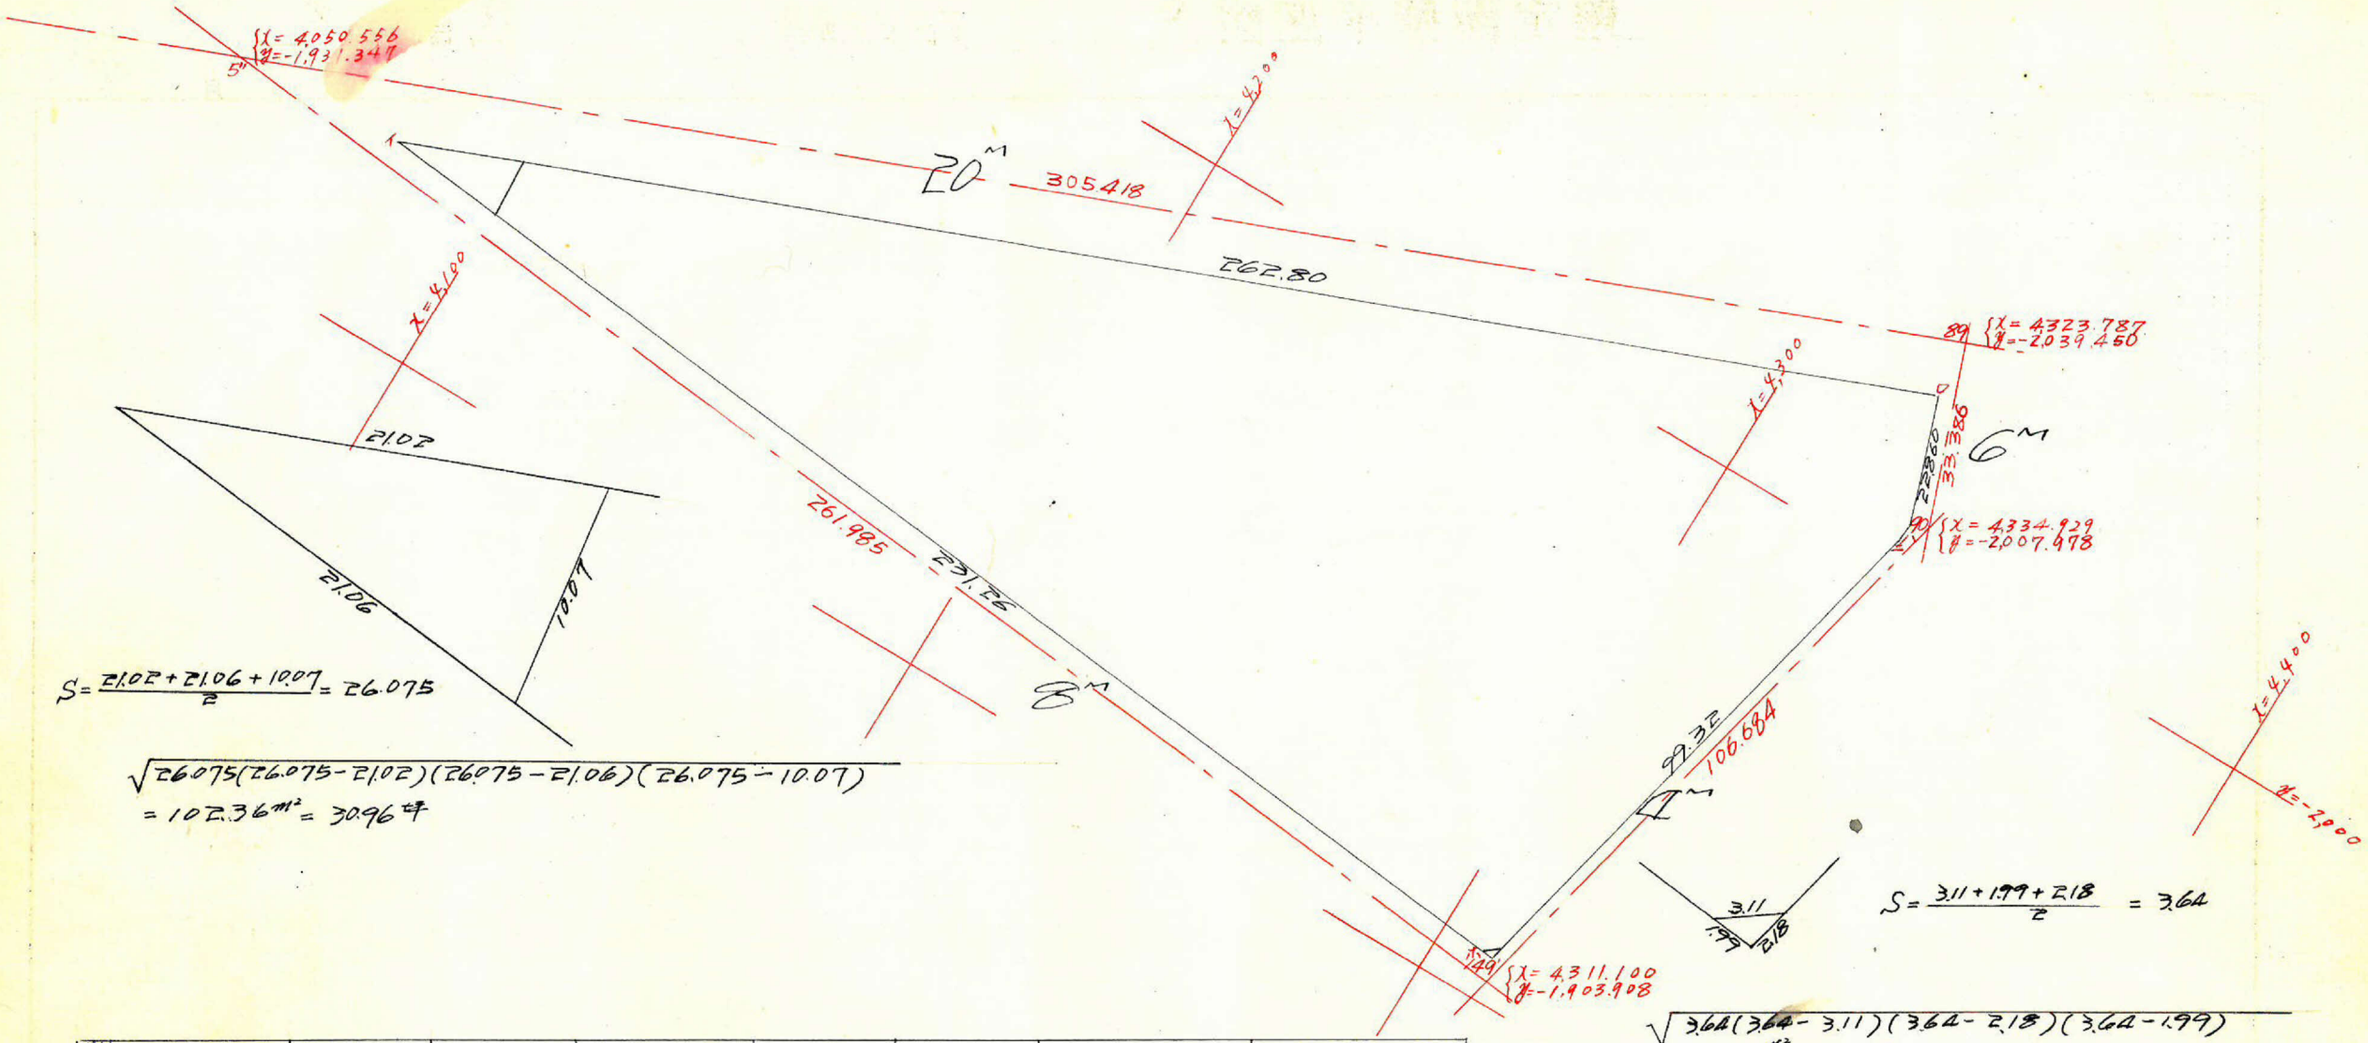

測点	1	2	3	4	5	6	1×6	3×4
イ	4,079.780			1,932.051				
		244.39			96.800			
ロ	4,324.099		251.944	2,028.851		75.247	325,375.477	511,156.836
		7.625			21.553			
ハ	4,331.724		7.746	2,007.298		24.161	104,658.784	15,548.530
		0.121			2.608			
ニ	4,331.845		21.957	2,004.690		99.442	430,767.330	44,016.978
		22.078			96.834			
ホ	4,309.767		252.065	1,907.856		72.639	313,057.165	480,903.723
		229.987			24.195			
イ	4,079.780		14.332	1,932.051		120.995	493,632.981	27,690.150
		244.319			96.800			
							29,474,821	29,474,820

合計面積 = 29,474,821/2 = 14,737.41 m² = 4,458.06 坪
剪除〃 = 105.00 〃 = 31.76 〃
創出〃 = 4,426.30 〃

この図面等は、土地区画整理事業に関する参考資料として提供しています。
○図面等は換地処分時のものであり、現在の状況とは異なる場合があります。
○図面等によって、境界等が確定されるものではありません。