課長	係長	測量士	係

(分筆前) 確定面積平面圖 S＝1/600

ブロック番号 城南 189 号

新地名 町 丁目

年 月 日

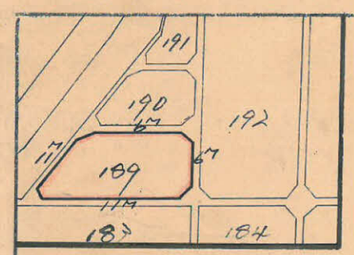

この図面等は、土地区画整理事業に関する参考資料として提供しています。
○図面等は換地処分時のものであり、現在の状況とは異なる場合があります。
○図面等によって、境界等が確定されるものではありません。

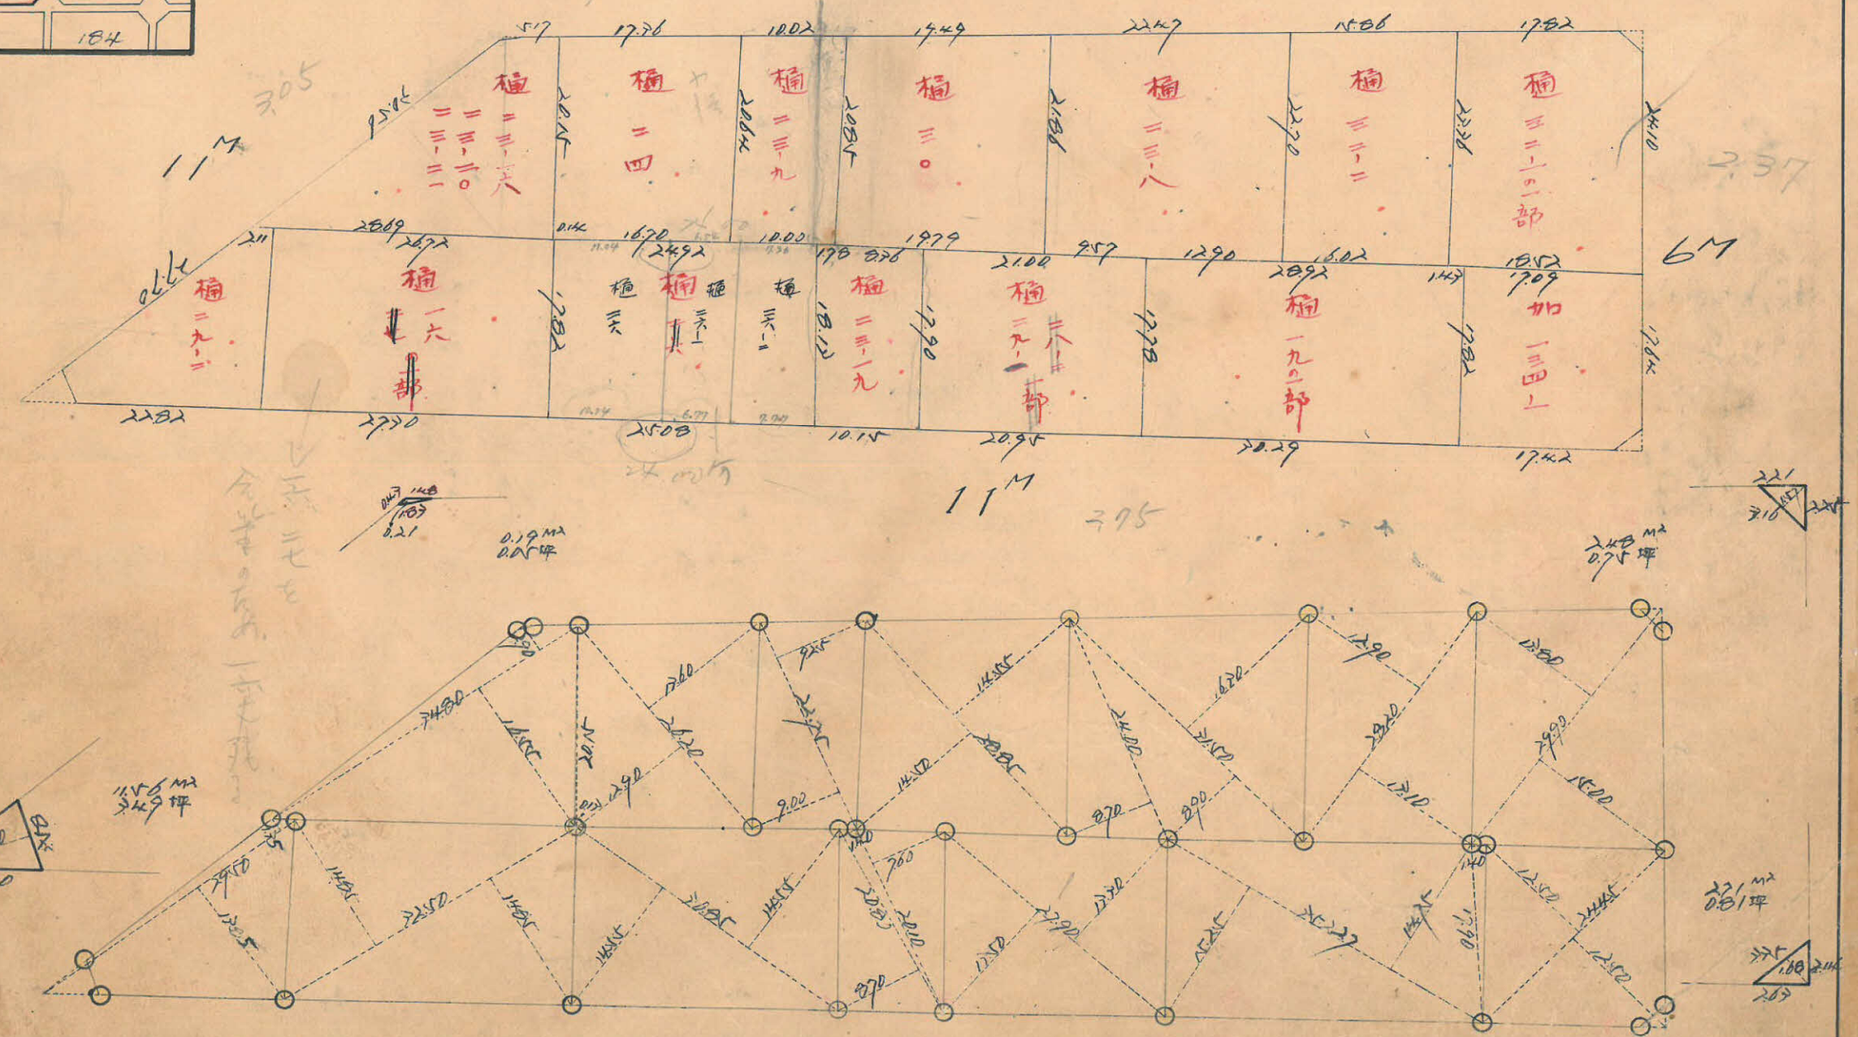

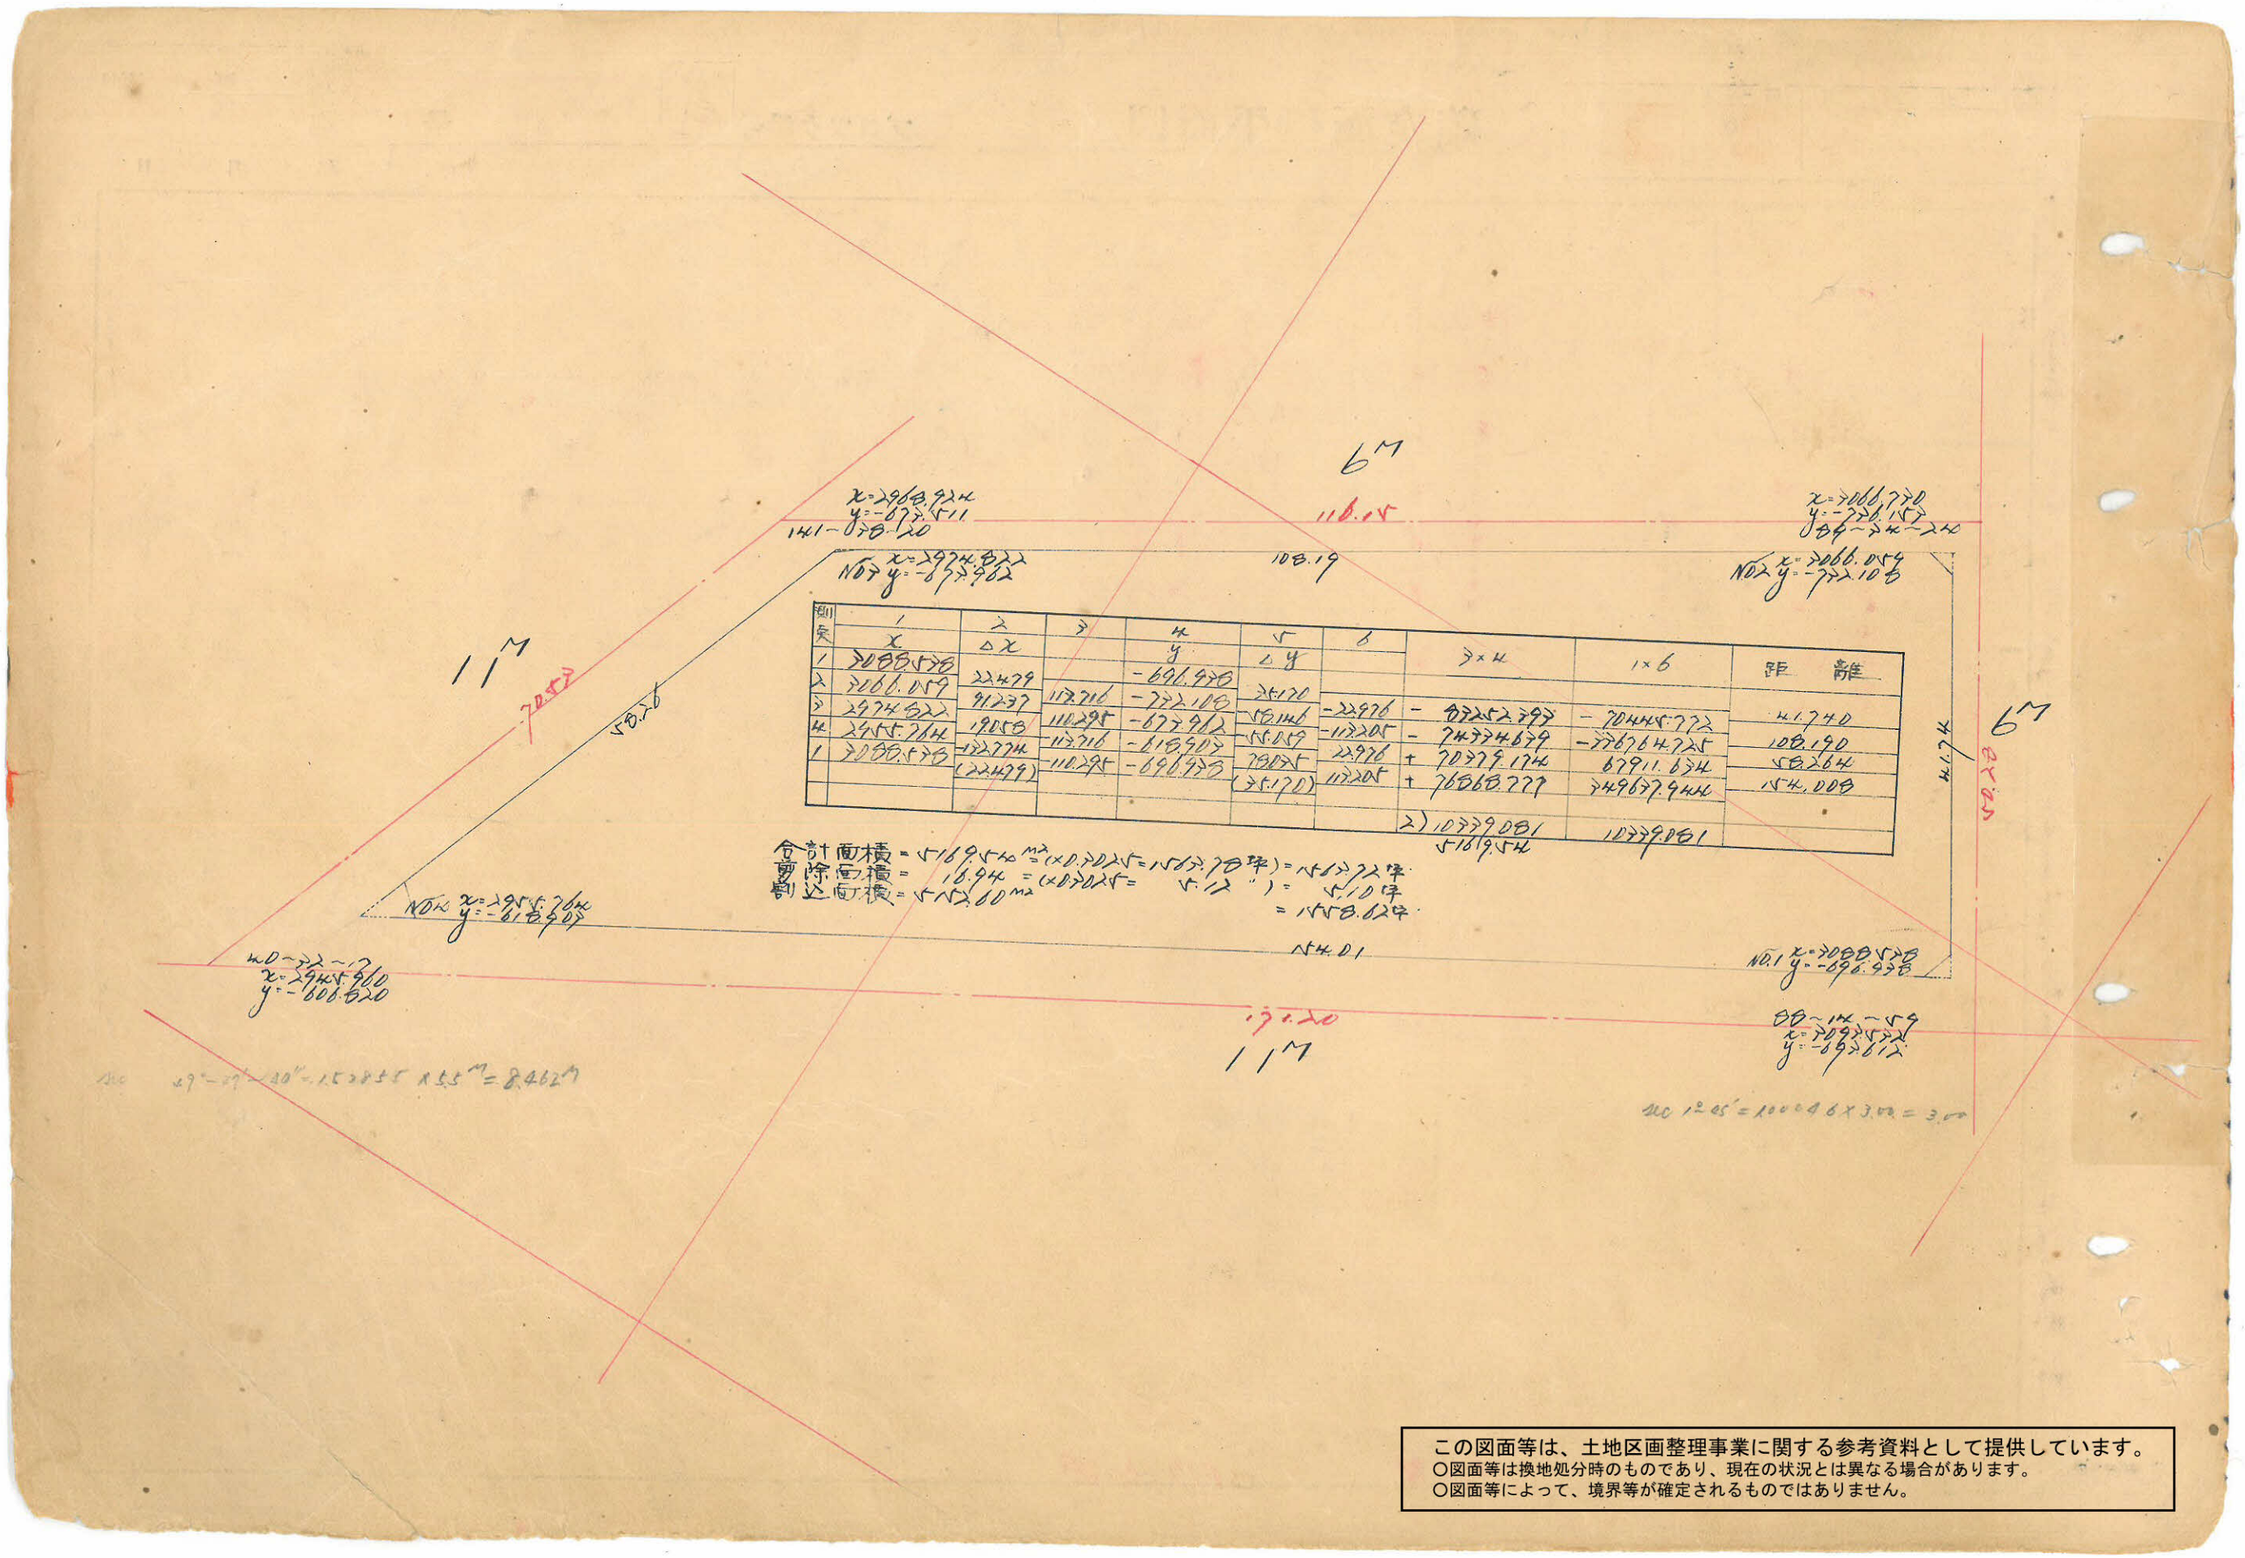

測点	1	2	3	4	5	6			距離
	x	Δx		y	Δy		3×4	1×6	


この図面等は、土地区画整理事業に関する参考資料として提供しています。
○図面等は換地処分時のものであり、現在の状況とは異なる場合があります。
○図面等によって、境界等が確定されるものではありません。