課長	係長	測量士	係

(分　筆　前)

確定面積平面圖 S＝1/600

ブロック番号 上町 38 号

新地名　　町　　丁目

年　月　日

この図面等は、土地区画整理事業に関する参考資料として提供しています。
○図面等は換地処分時のものであり、現在の状況とは異なる場合があります。
○図面等によって、境界等が確定されるものではありません。

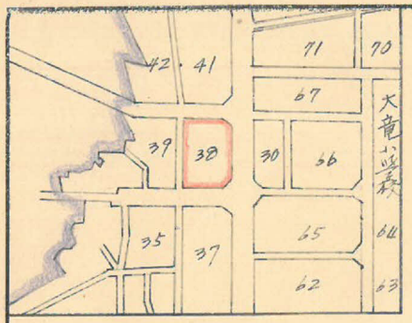

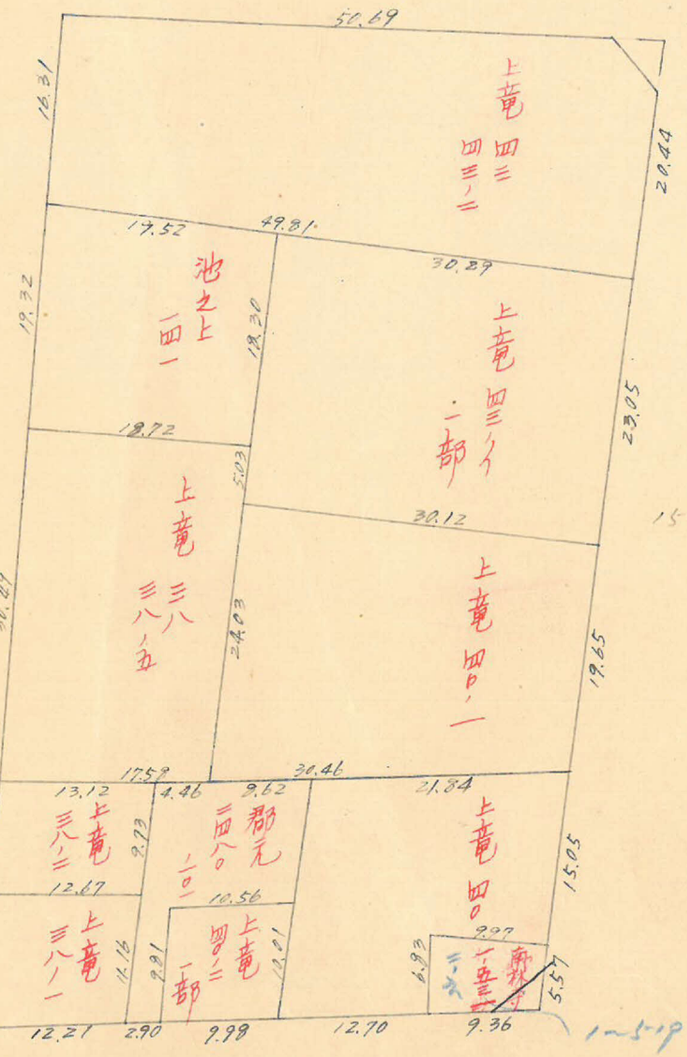

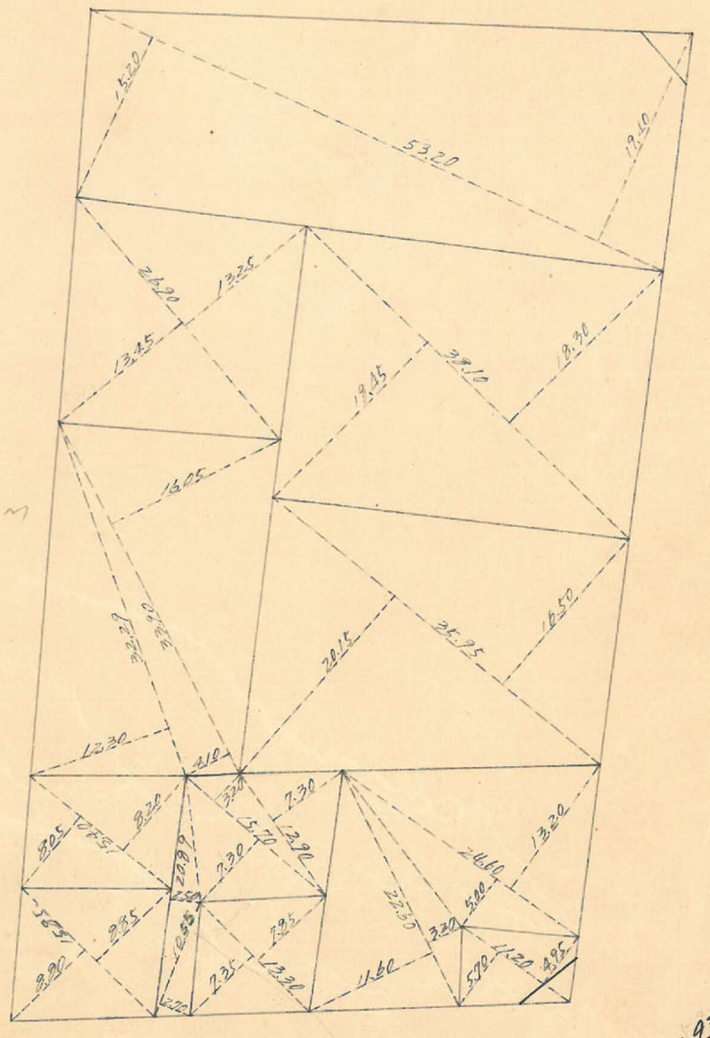

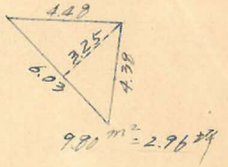

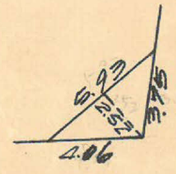

7.17㎡=2.25坪

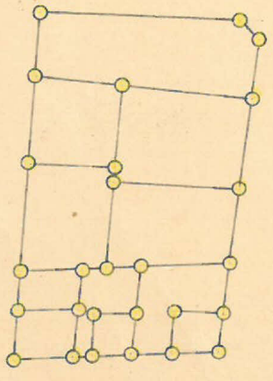

ロット11　杭27

y=200

38 ブロック

トラバー精度　縮尺 1/600

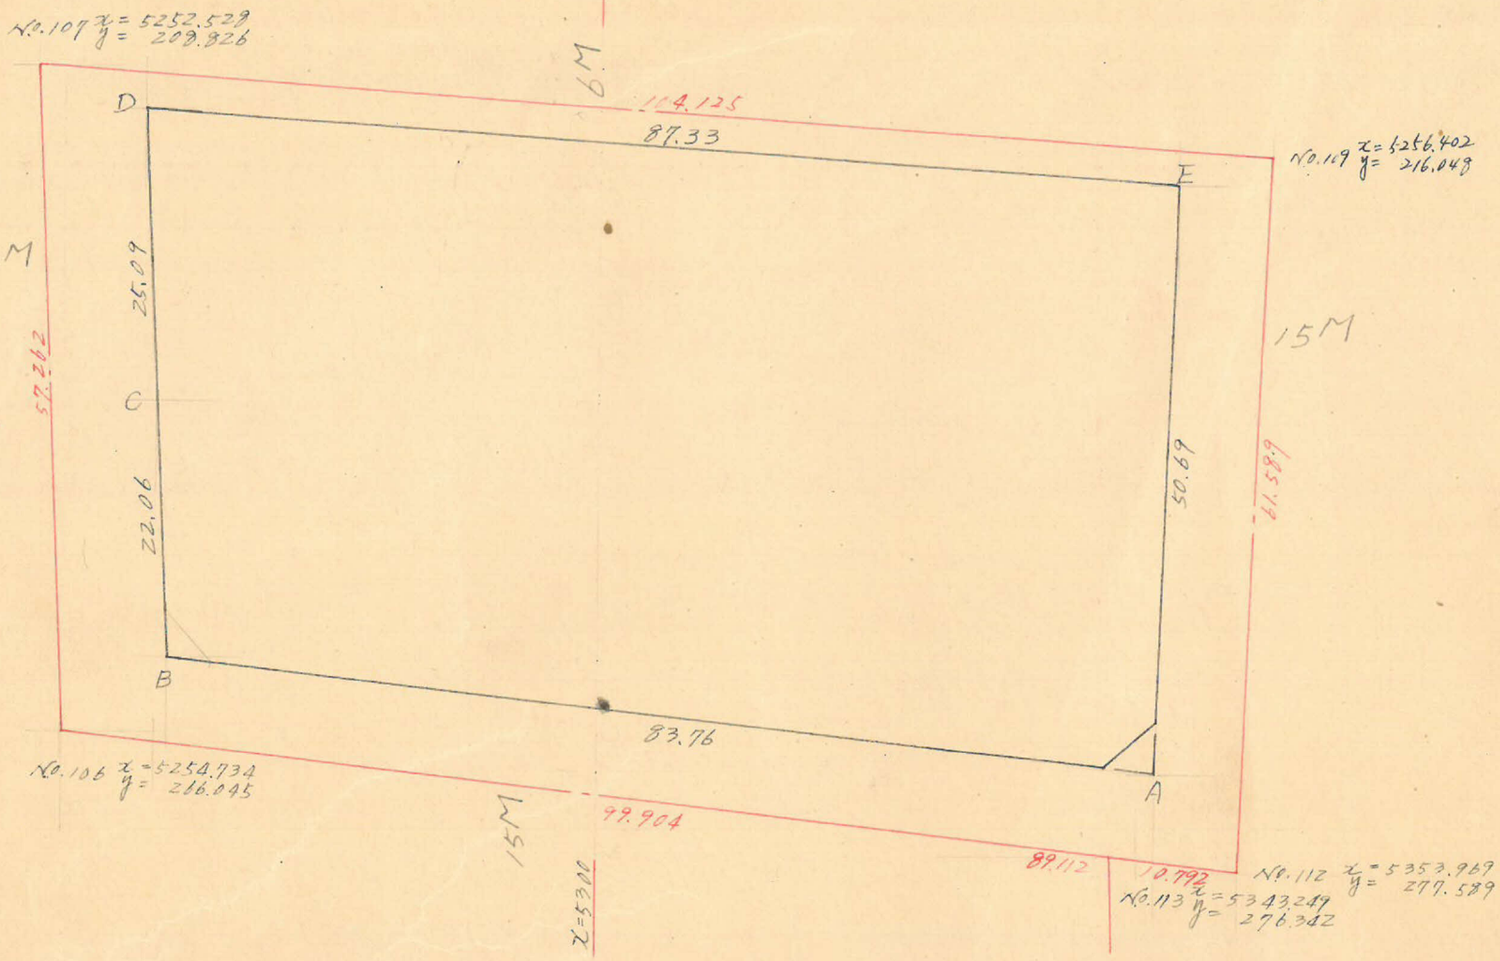

測点	X			Y				
A	5346.790			269.230				
		+ 83.203	+ 84.207		+ 9.652	+ 31.689	+ 21859.2886	+ 166,792.2230
B	5263.577			259.578				
		+ 1.204	+ 1.974		+ 22.036	+ 47.129	+ 468.9079	+ 26801.8029
C	5262.573			237.542				
		+ 0.970	− 86.149		+ 25.093	+ 18.960	− 18302.2689	+ 9975.9929
D	5261.603			212.449				
		− 97.119	− 85.177		− 6.133	− 56.701	− 18618.1590	− 303,705.7839
E	5349.722			213.582				
		+ 1.942	+ 85.145		− 50.649	− 40.996	+ 22923.5931	− 219176.4929
A	5346.790			269.230				
		+ 83.203			+ 9.652			
							8330.3530	8330.3530

1/2 = 4165.18 m²

合計面積　4165.18 m² × (0.3025 = 1,259.76坪) ≒ 1257.91坪

控除面積　9.80 m² × (0.3025 = 2.96坪) ≒ 2.96坪

測込面積　1256.95坪

この図面等は、土地区画整理事業に関する参考資料として提供しています。
○図面等は換地処分時のものであり、現在の状況とは異なる場合があります。
○図面等によって、境界等が確定されるものではありません。