


$\gamma = 5.300$

No. 89
 $x = 5260.091$
 $y = 785.100$

$\gamma = 800$

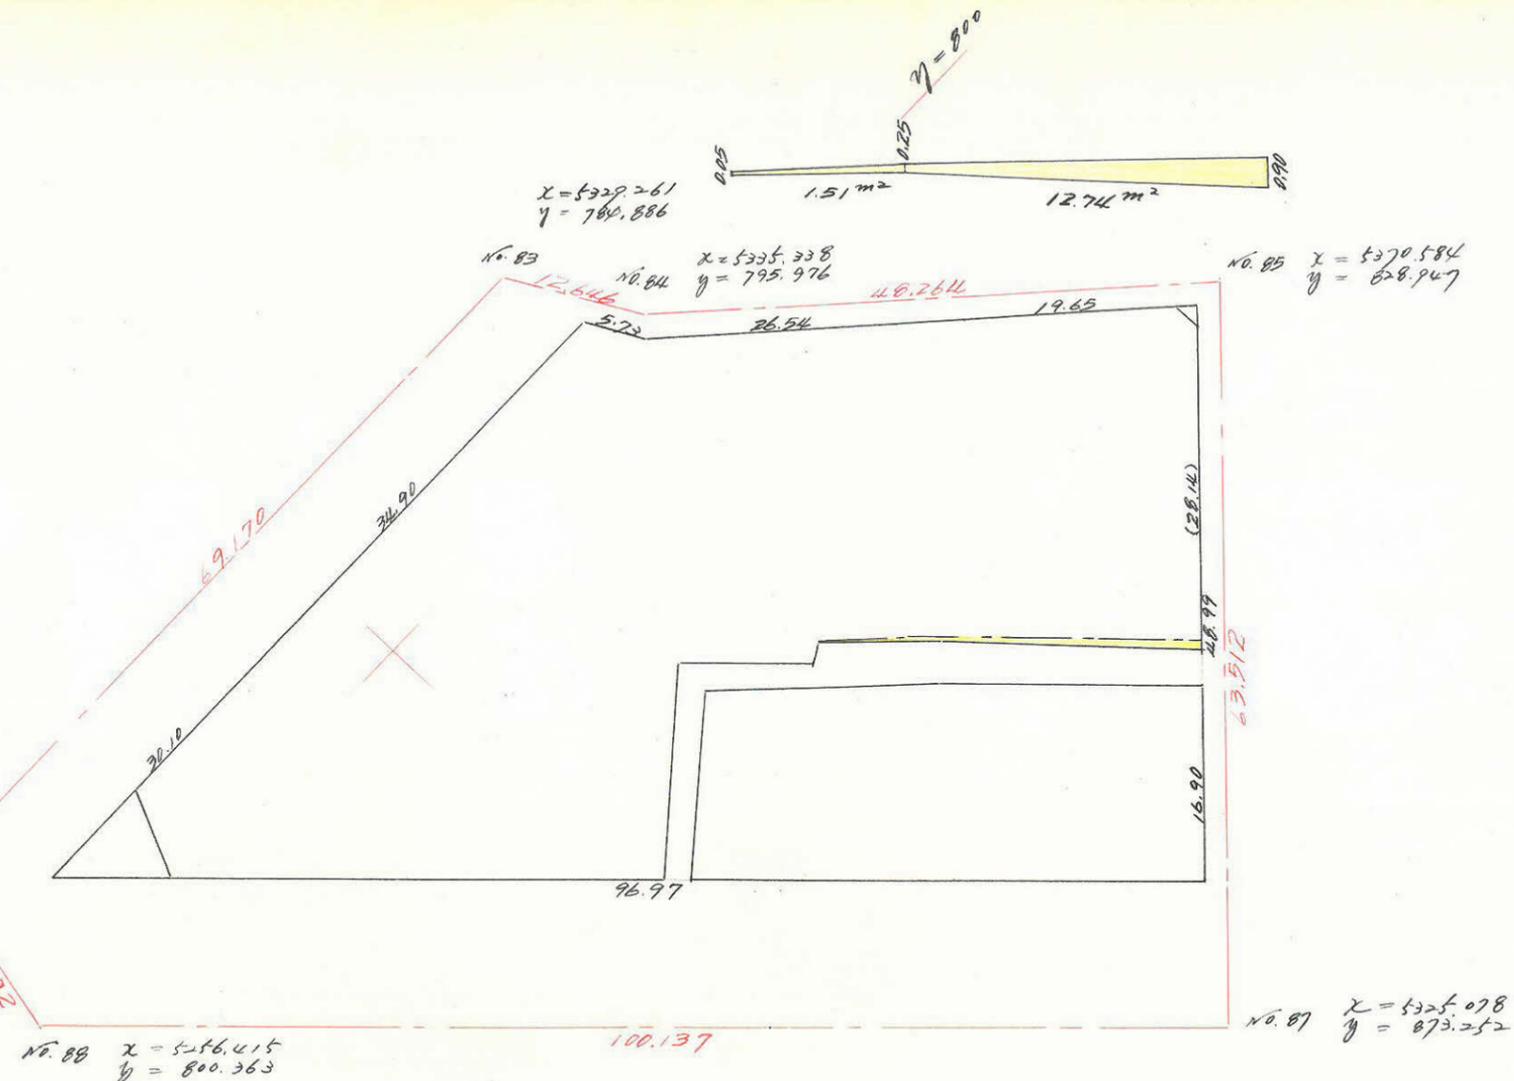

種類	X	ΔX	ΔX+ΔX ² +1	Y	ΔY	ΔY+ΔY ² +1	積面積	積面積
A	5331.124			792.471				
B	5333.894	-2.770	-22.280	797.488	-5.017	-23.018	-17768.0326	-122775.5721
C	5353.404	-19.510	-33.894	815.489	-18.001	-31.393	-27640.1842	-168059.4118
D	5367.788	-14.384	+20.754	828.881	-13.392	-47.532	+17202.5963	-255141.6992
E	5332.650	+35.138	+101.861	863.021	-34.140	+36.410	+87735.5779	+194161.7865
F	5266.127	+66.523	+36.422	792.471	+70.550	+70.490	+28863.3788	+371209.2922
G	5296.228	-30.101	-64.997	792.471	+0.060	-0	-5152.1374	-0
A	5331.124	-34.896	-37.666	792.471	+0.060	-4.957	-29849.2127	-26426.3817
		-2.770			-5.017			
Σ							+2031.9861	-2031.9861

$\frac{1}{2} = 3515.99 \text{ m}^2$

合計面積 $3515.99 \text{ m}^2 \times (0.3025) = 1063.58 \text{ 坪} - 14.25 \text{ m}^2 \times (0.3025) = 4.31 = 1059.27 \approx 1059.23 \text{ 坪}$
 〃 $39.64 \text{ m}^2 \times (0.3025) = 11.99 \text{ 坪} \approx 11.98$
 〃 53.13
 〃 994.12 坪

$\gamma = 900$

$\gamma = 900$

この図面等は、土地区画整理事業に関する参考資料として提供しています。
 ○図面等は換地処分時のものであり、現在の状況とは異なる場合があります。
 ○図面等によって、境界等が確定されるものではありません。