| 課長 | 係長 | 測量士 | 係 |
|---|---|---|---|
| | | | |

# 確定面積平面図 S=1/500

ブロック番号 谷塩 山屋 28-2号

新地名 小松原一丁目 34

町 丁目

年 月 日

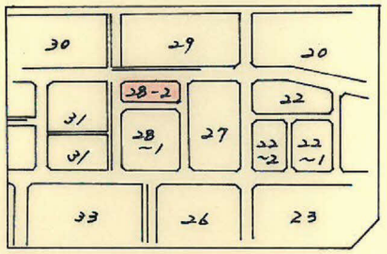


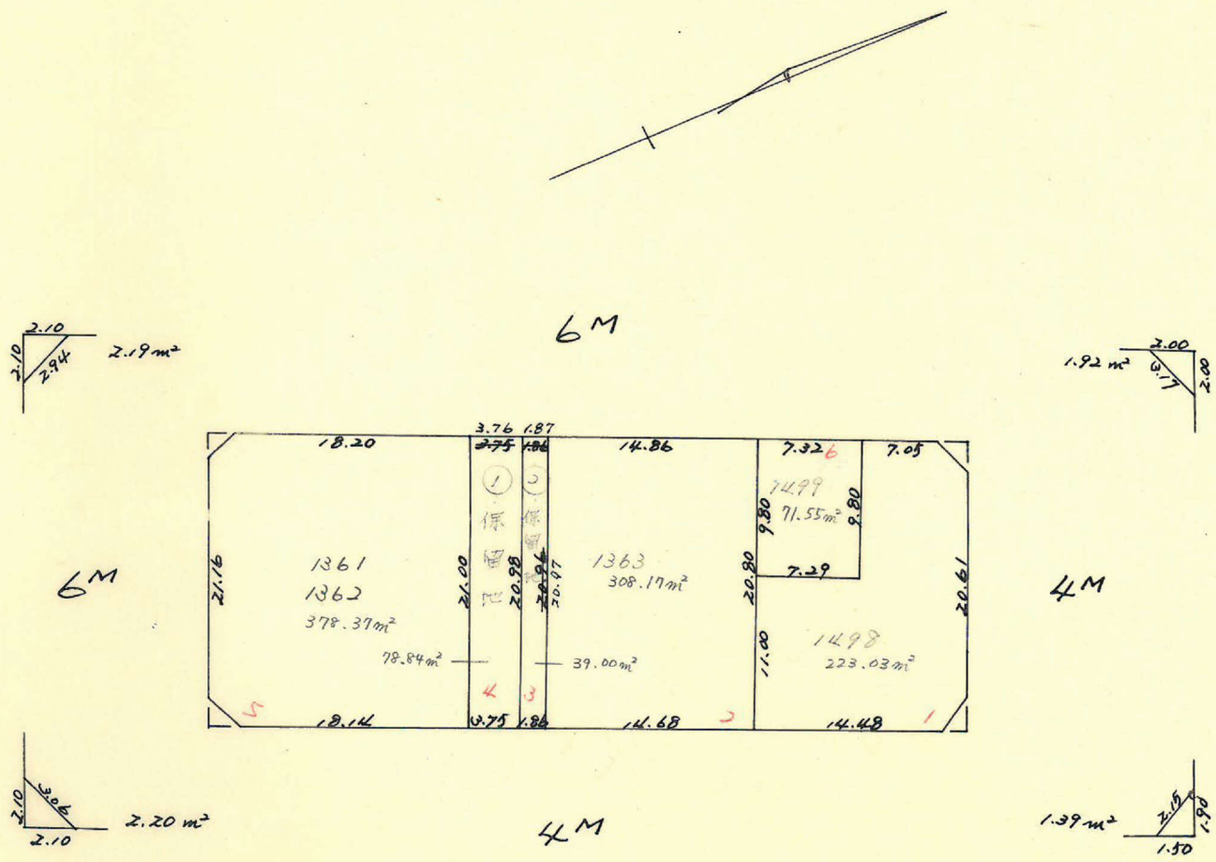


57.7.13 保留地地積修正の為
寸法修正す. 有村主査
(57.8.7 川添)

この図面等は、土地区画整理事業に関する参考資料として提供しています。
○図面等は換地処分時のものであり、現在の状況とは異なる場合があります。
○図面等によって、境界等が確定されるものではありません。

管 3040 B4 上135K (1000) 48.6 文尚堂納