課　長	係　長	測量士	係

確定面積平面図 S=1/500

ブロック番号 76 号

新地名 町 丁目 小松原二丁目35

年 月 日

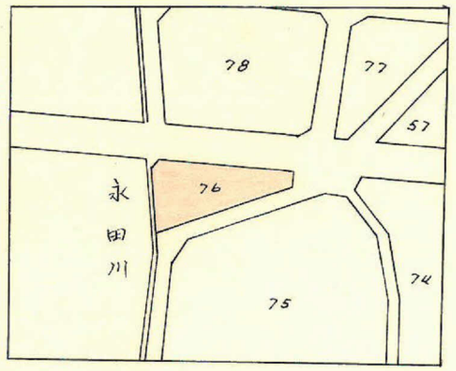

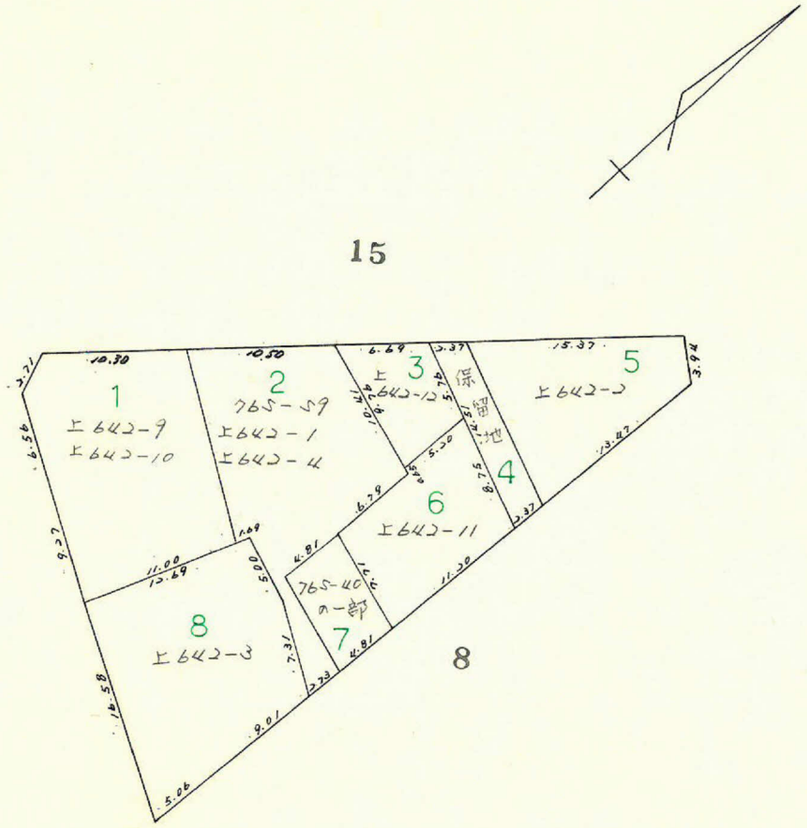

この図面等は、土地区画整理事業に関する参考資料として提供しています。
○図面等は換地処分時のものであり、現在の状況とは異なる場合があります。
○図面等によって、境界等が確定されるものではありません。

管 3040 B4 上135K (1000) 48.6 文尚堂納