
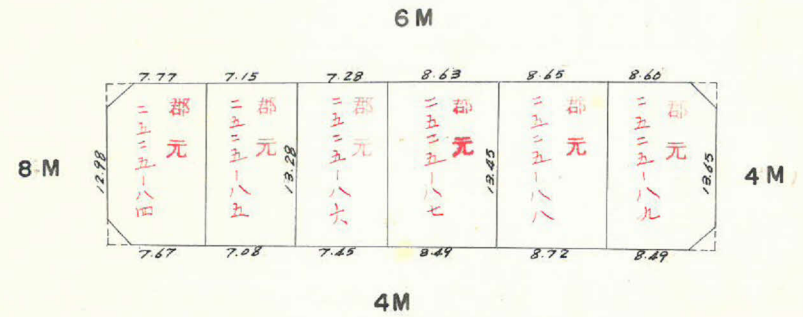


課	長	係	長	測量士	係







(分 筆 前)
 確定面積平面図 $S = \frac{1}{600}$

ブロック番号 宇宿 36-1号


新地名 町 丁目
 年 月 日

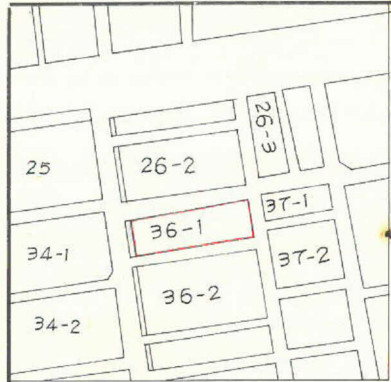

ロット数 6
 杭 6

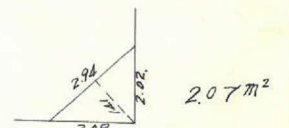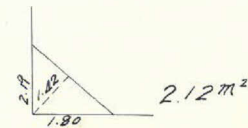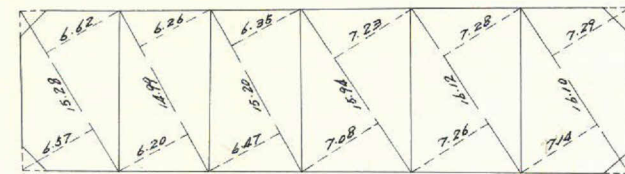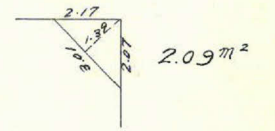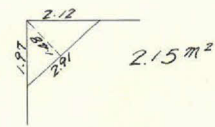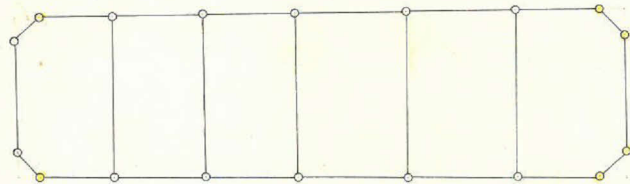

この図面等は、土地区画整理事業に関する参考資料として提供しています。
 ○図面等は換地処分時のものであり、現在の状況とは異なる場合があります。
 ○図面等によって、境界等が確定されるものではありません。

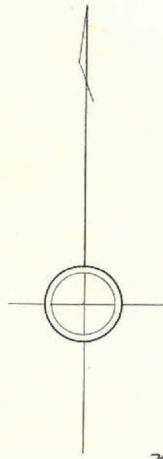

$$\frac{48.08 \times (0.03 + 0.05)}{2} = 1.923 \text{ m}^2$$



$$\begin{aligned} \text{SEC } 0 \sim 02 (1.0000) \times 4.00 &= 4.00 \\ \text{TAN } 0 \sim 02 (0.0007) \times 3.00 &= 0.00 (+) \\ &4.00 \end{aligned}$$

$$\begin{aligned} \text{SEC } 0 \sim 31 (1.0000) \times 2.00 &= 2.00 \\ \text{TAN } 0 \sim 31 (0.0089) \times 3.00 &= 0.03 (+) \\ &2.03 \end{aligned}$$

$$\begin{aligned} X &= -1.857.191 \\ 341-1 \quad Y &= -499.318 \end{aligned}$$

$$\begin{aligned} \text{SEC } 0 \sim 31 (1.0000) \times 3.00 &= 3.00 \\ \text{TAN } 0 \sim 31 (0.0089) \times 2.00 &= 0.02 (+) \\ &3.02 \end{aligned}$$


$$\frac{13.75 \times 0.04}{2} = 0.275 \text{ m}^2$$

$$\begin{aligned} \text{SEC } 0 \sim 21 (1.0000) \times 2.00 &= 2.00 \\ \text{TAN } 0 \sim 21 (0.0059) \times 2.00 &= 0.01 (+) \\ &2.01 \end{aligned}$$

$$\begin{aligned} X &= -1.875.857 \\ 341-3 \quad Y &= -497.297 \end{aligned}$$

$$\begin{aligned} \text{SEC } 0 \sim 21 (1.0000) \times 2.00 &= 2.00 \\ \text{TAN } 0 \sim 21 (0.0059) \times 2.00 &= 0.01 (+) \\ &2.01 \end{aligned}$$

$$\begin{aligned} \text{SEC } 0 \sim 44 (1.0002) \times 4.00 &= 4.00 \\ \text{TAN } 0 \sim 44 (0.0156) \times 2.00 &= 0.03 (-) \\ &3.97 \end{aligned}$$

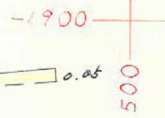

$$\frac{48.90 \times (0.02 + 0.05)}{2} = 1.712 \text{ m}^2$$

$$-(1.923 + 0.652 + 1.712 + 0.275) = -4.562$$

合計面積 313.372 + 330.138 - 4.562 = 638.95 m²
 剪除面積 4.646 + 4.2692 = 8.9152 m²
 プラツ面積 630.0348 m²

$$(1) A = \frac{1}{2} \sin(\theta) a b$$

$$= \frac{\sin 89 \sim 58 (1.0000) \times 19.03 \times 48.10}{2}$$

$$2A = 626.743$$

$$A = 313.372 \text{ m}^2$$

$$(2) A = \frac{\sin 89 \sim 39 (1.0000) \times 13.75 \times 48.02}{2}$$

$$2A = 660.275$$

$$A = 330.138 \text{ m}^2$$

この図面等は、土地区画整理事業に関する参考資料として提供しています。
 ○図面等は換地処分時のものであり、現在の状況とは異なる場合があります。
 ○図面等によって、境界等が確定されるものではありません。