

38-1 $x = -1.968.868$
 $y = -680.169$

-700
 -2000

$\frac{9099 \times 0.01}{2} = 0.455 \text{ m}^2$

39-2 $x = -1.871.567$
 $y = -690.597$


$\frac{\sec 0 \sim 22 (1.0000) \times 2.00 = 2.00}{\tan 0 \sim 22 (0.0064) \times 4.00 = 0.02 (+)}$
 $\frac{2.00}{2.02}$

$\frac{\sec 0 \sim 22 (1.0000) \times 2.00 = 4.00}{\tan 0 \sim 22 (0.0064) \times 2.00 = 0.01 (+)}$
 $\frac{4.00}{4.01}$

$\frac{\sec 0 \sim 11 (1.0000) \times 3.00 = 3.00}{\tan 0 \sim 11 (0.0032) \times 2.00 = 0.01 (+)}$
 $\frac{3.00}{3.01}$

$\frac{\sec 0 \sim 11 (1.0000) \times 2.00 = 2.00}{\tan 0 \sim 11 (0.0032) \times 3.00 = 0.01 (+)}$
 $\frac{2.00}{2.01}$

$\frac{14.94 \times (0.15 + 0.15)}{2}$
 $= 2.236 \text{ m}^2$

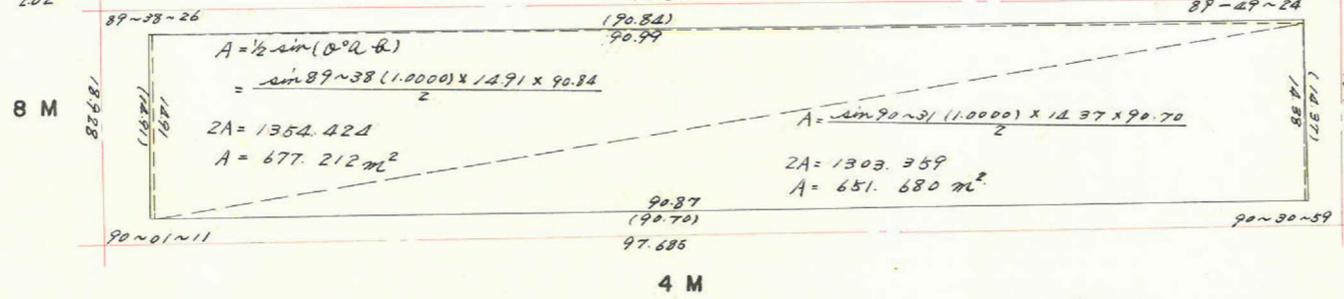

$\frac{14.37 \times 0.02}{2}$
 $= 0.144 \text{ m}^2$

$\frac{\sec 0 \sim 01 (1.0000) \times 2.00 = 2.00}{\tan 0 \sim 01 (0.0003) \times 4.00 = 0.00 (-)}$
 $\frac{2.00}{2.00}$

$\frac{\sec 0 \sim 01 (1.0000) \times 4.00 = 4.00}{\tan 0 \sim 01 (0.0003) \times 2.00 = 0.00 (-)}$
 $\frac{4.00}{4.00}$

$\frac{\sec 0 \sim 31 (1.0000) \times 3.00 = 3.00}{\tan 0 \sim 31 (0.0090) \times 2.00 = 0.02 (-)}$
 $\frac{3.00}{2.98}$

$\frac{\sec 0 \sim 31 (1.0000) \times 2.00 = 2.00}{\tan 0 \sim 31 (0.0090) \times 3.00 = 0.03 (-)}$
 $\frac{2.00}{1.97}$

38-2 $x = -1.966.733$
 $y = -661.362$

39-4 $x = -1.869.668$
 $y = -672.347$

合計面積 $0.455 + 2.236 + 0.144 = 2.835$
 剪除面積 $677.212 + 651.680 + 2.835 = 1331.73 \text{ m}^2$
 プロック面積 $2.2568 + 2.4963 + 2.1808 + 2.2122 = 9.15 \text{ m}^2$
 1322.58 m^2

この図面等は、土地区画整理事業に関する参考資料として提供しています。
 ○図面等は換地処分時のものであり、現在の状況とは異なる場合があります。
 ○図面等によって、境界等が確定されるものではありません。