課長	係長	測量士	係

この図面等は、土地区画整理事業に関する参考資料として提供しています。
○図面等は換地処分時のものであり、現在の状況とは異なる場合があります。
○図面等によって、境界等が確定されるものではありません。

(分　筆　前)
確定面積平面図 S = 1/500

ブロック番号 紫原 1 号

新地名　　町　　丁目

年　　月　　日

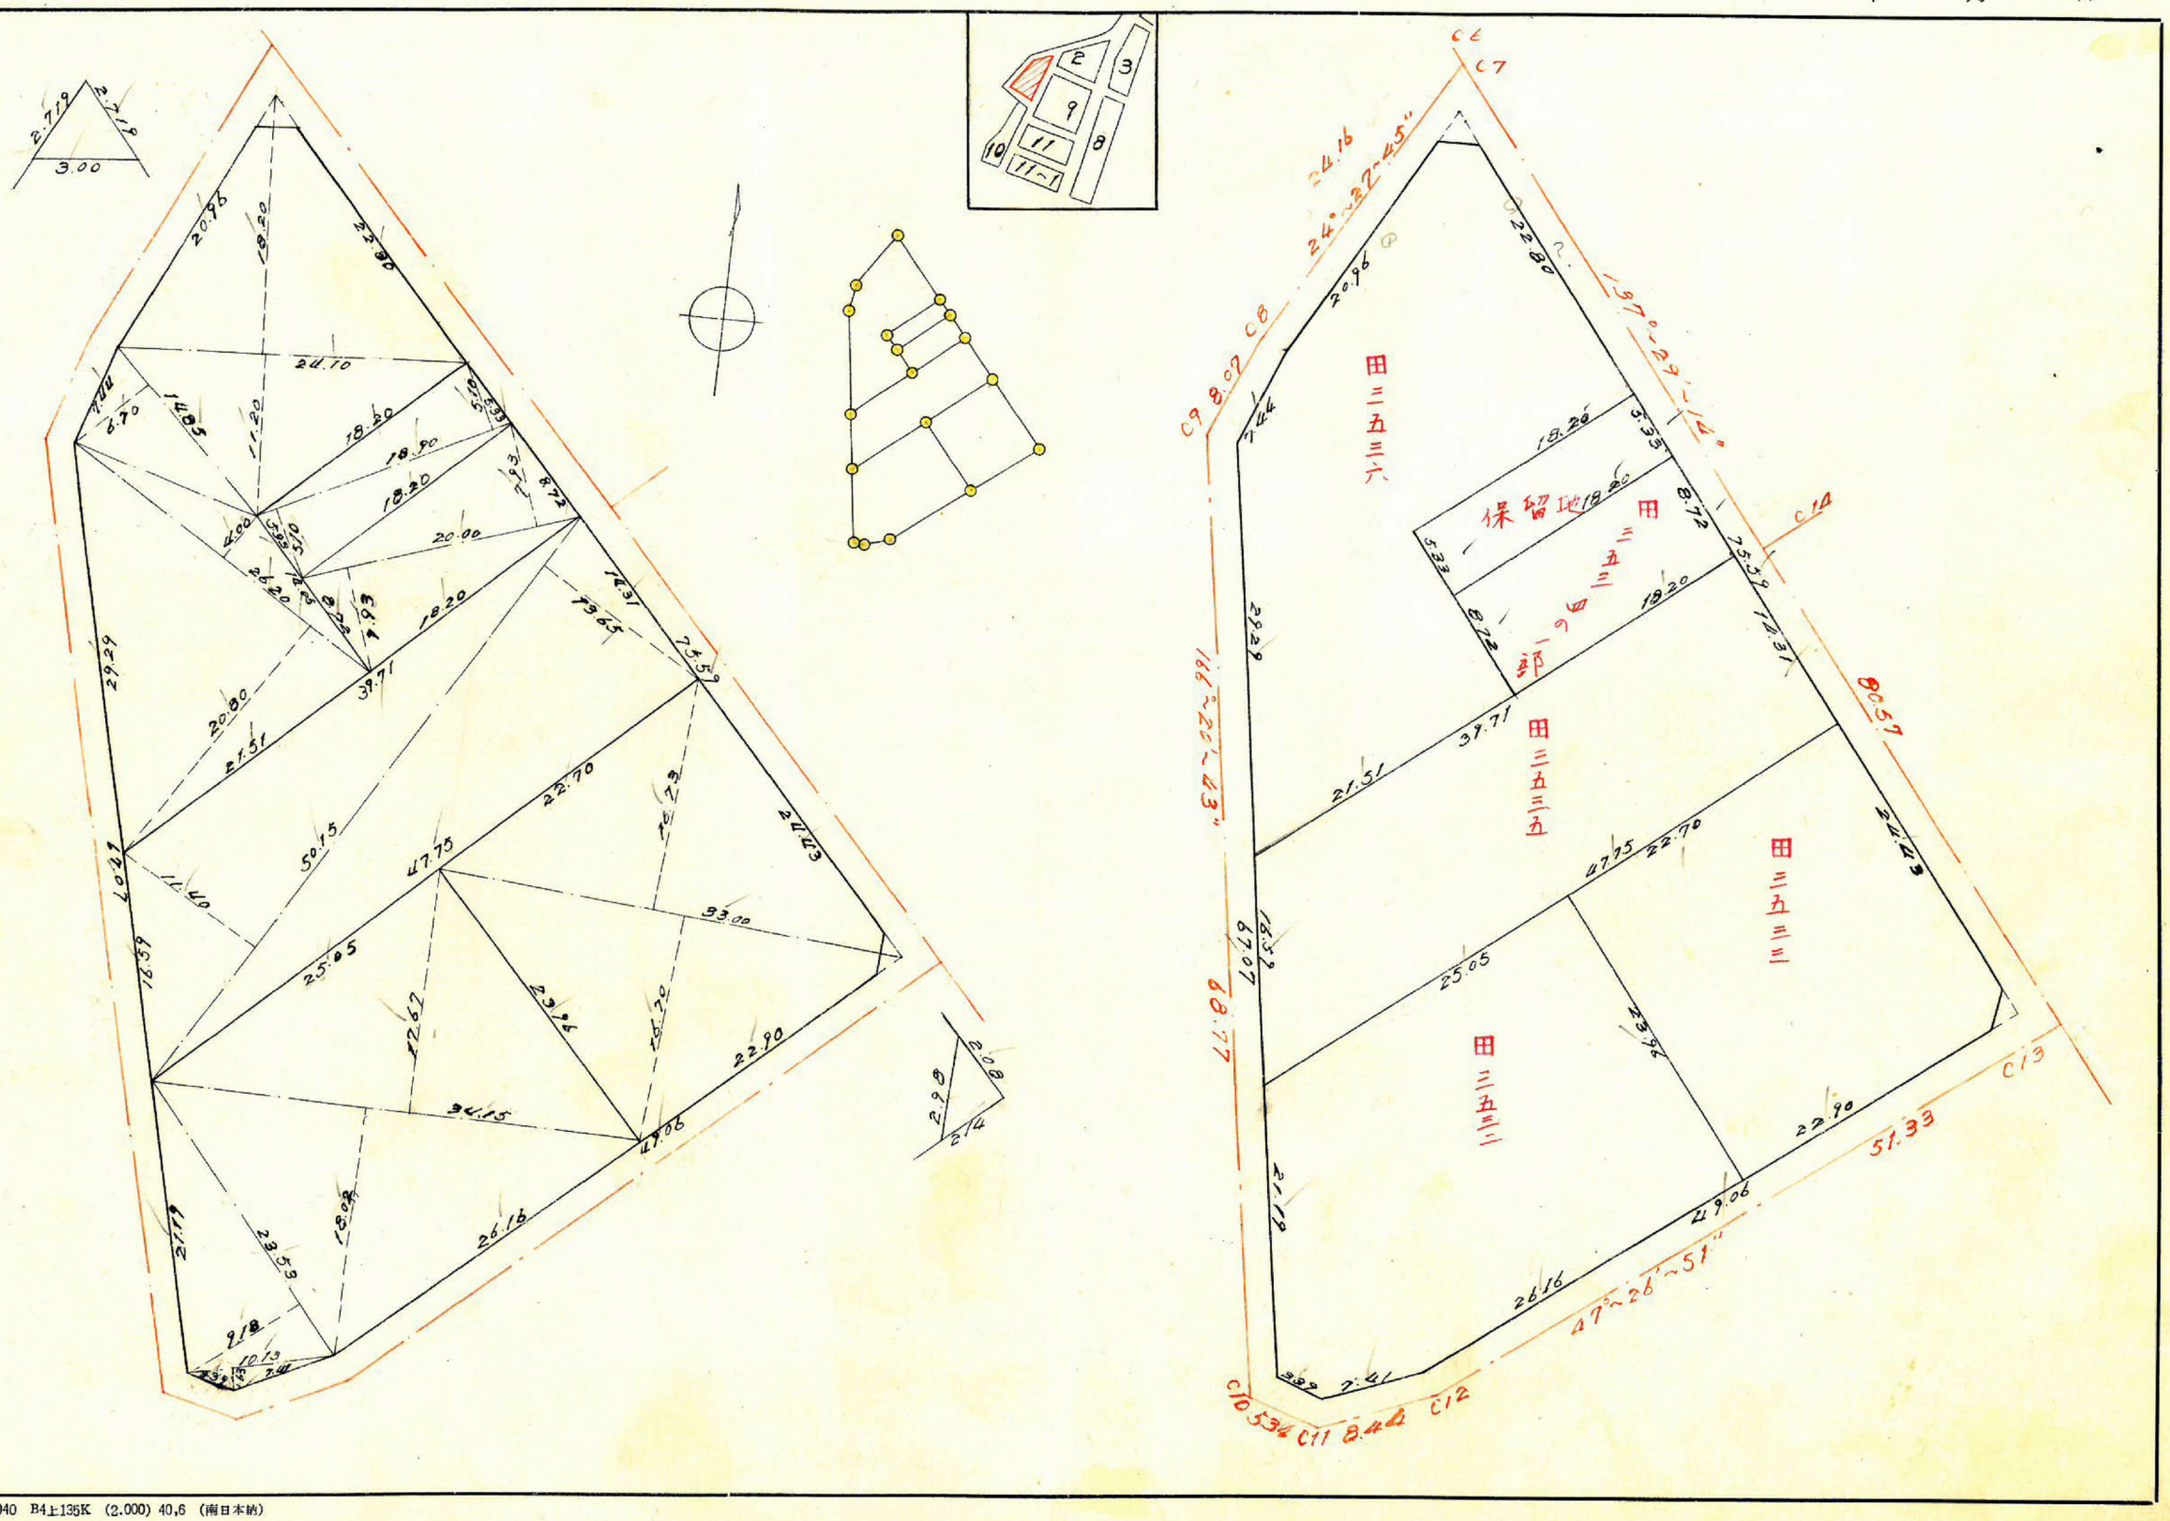

管 3040 B4上135K (2.000) 40,6 (南日本紙)

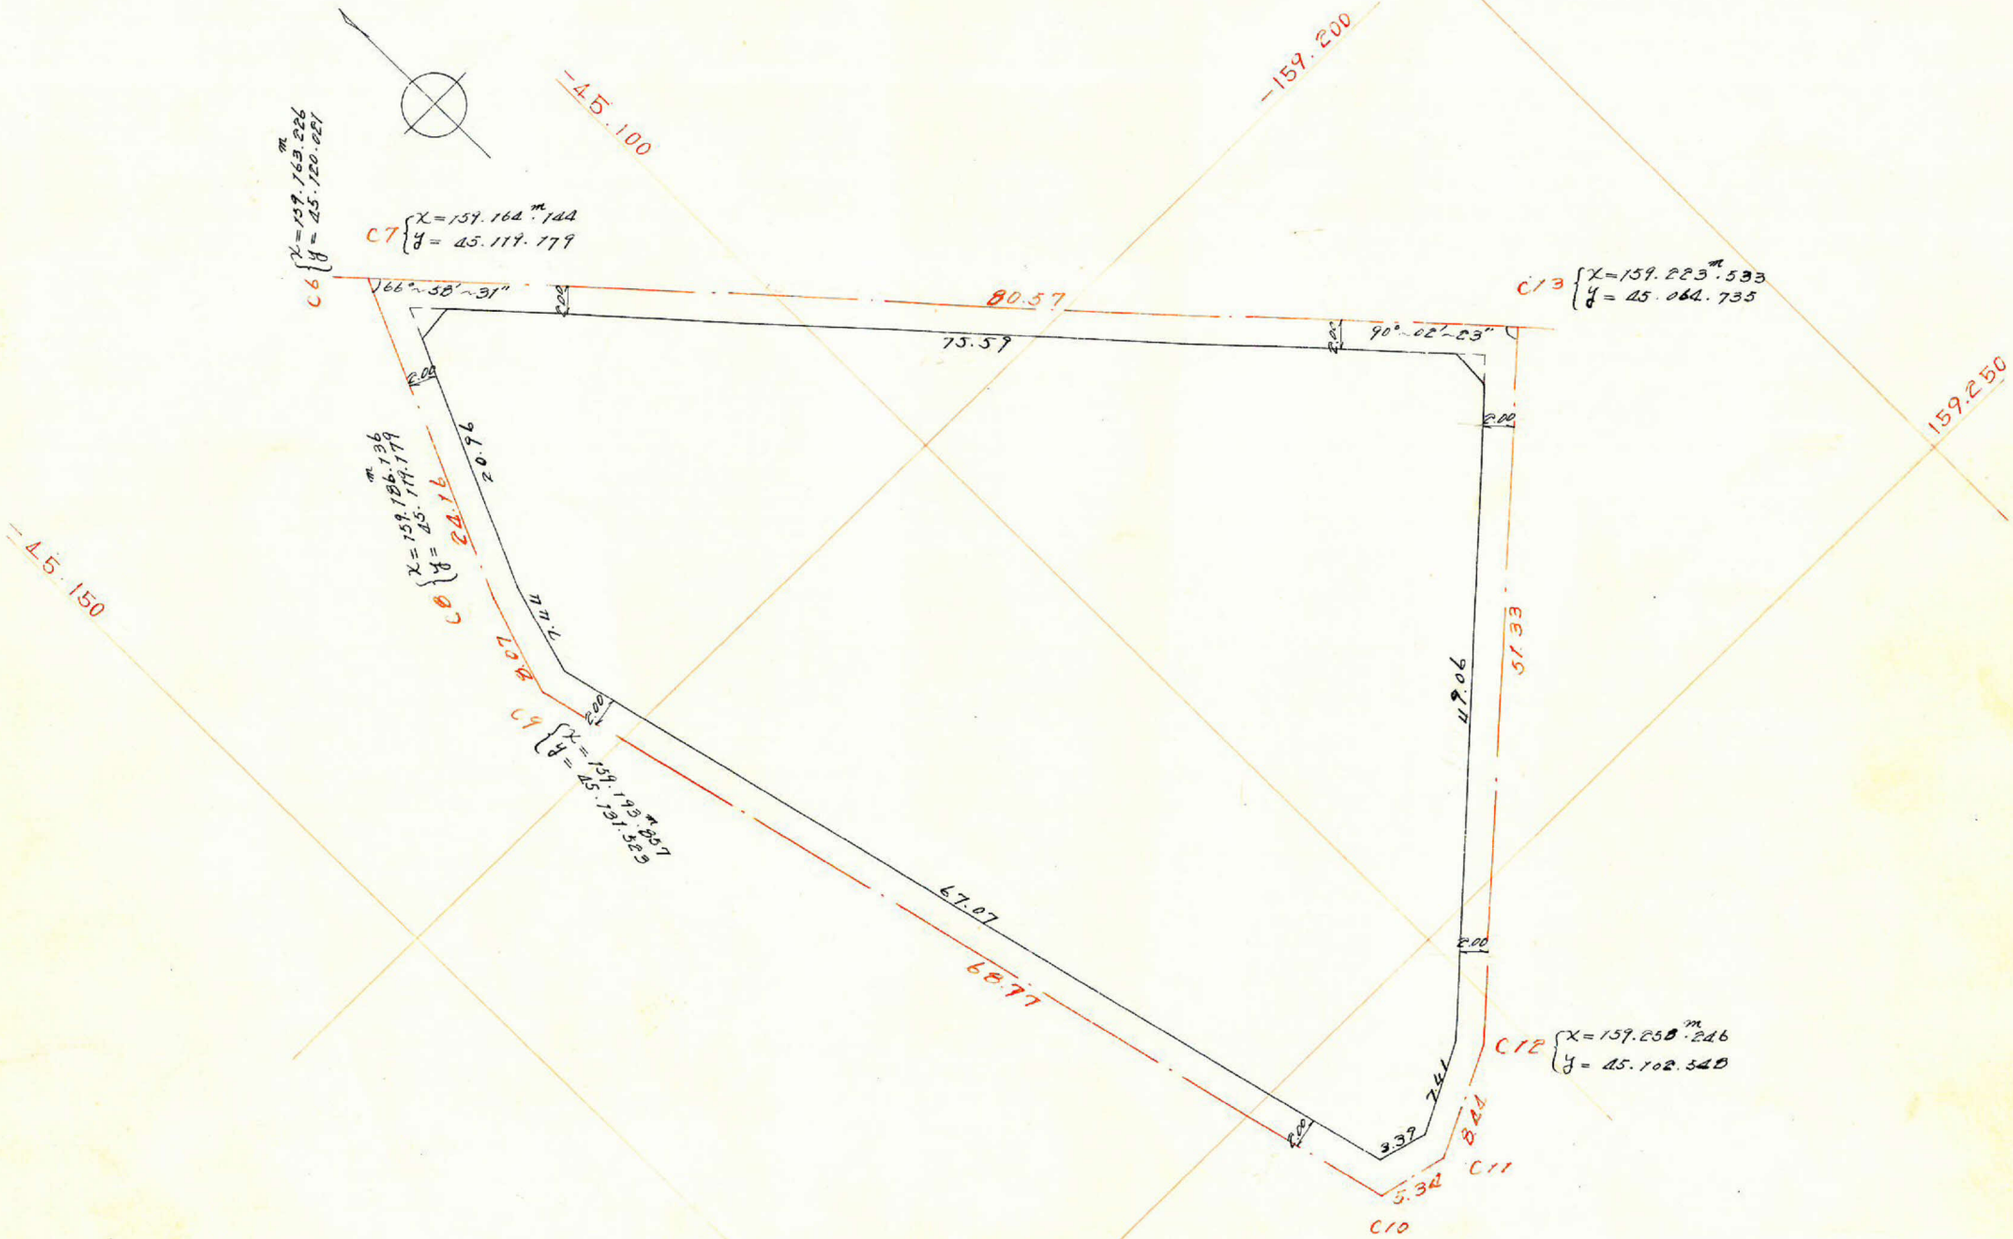

合計面積 = 2,889.29 m²
剰除面積 3.40 + 2.22 = 5.62 m²
割込面積 = 2883.67 m²

この図面等は、土地区画整理事業に関する参考資料として提供しています。
○図面等は換地処分時のものであり、現在の状況とは異なる場合があります。
○図面等によって、境界等が確定されるものではありません。