

課長	係長	測士	係





(分筆前)

確定面積平面圖 $S = \frac{1}{600}$

ブロック番号 城南 29-2 号

新地名 町 丁目

26年 5月 27日

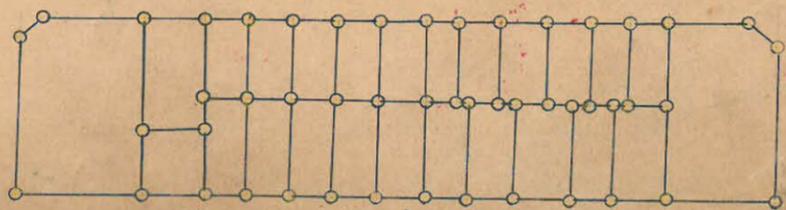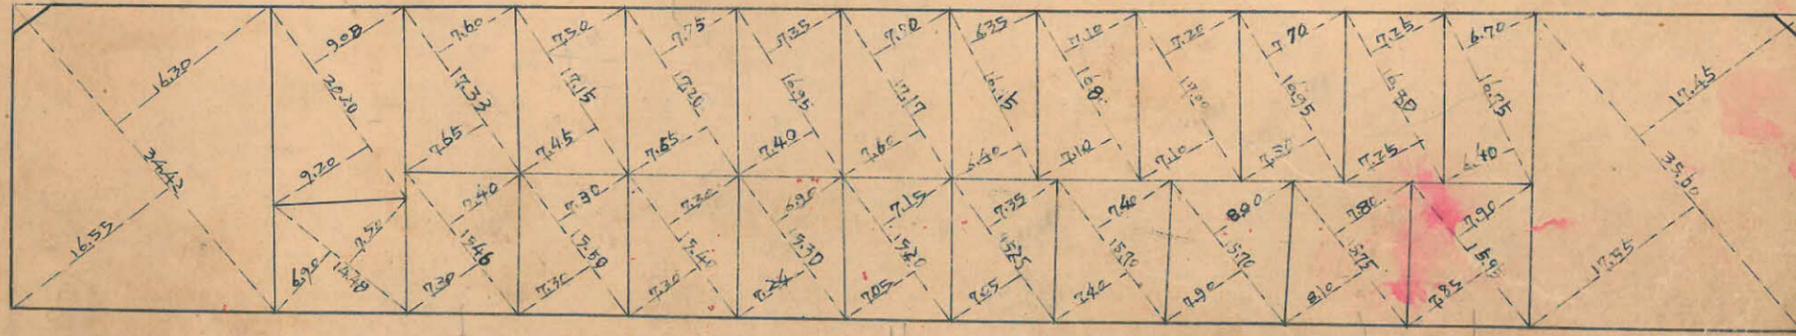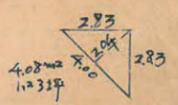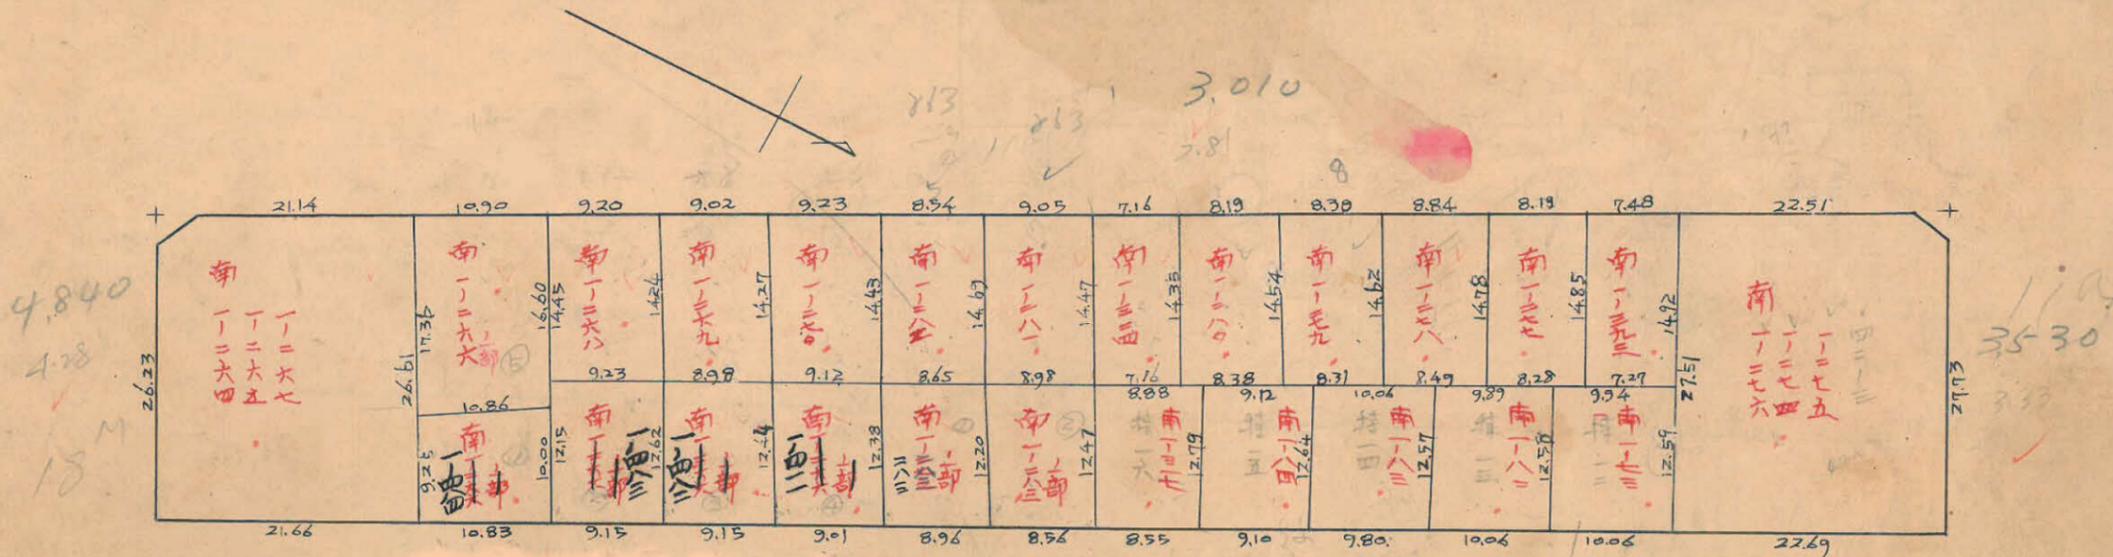


測士	測士	測士	測士

この図面等は、土地区画整理事業に関する参考資料として提供しています。
 ○図面等は換地処分時のものであり、現在の状況とは異なる場合があります。
 ○図面等によって、境界等が確定されるものではありません。

この図面等は、土地区画整理事業に関する参考資料として提供しています。
 ○図面等は換地処分時のものであり、現在の状況とは異なる場合があります。
 ○図面等によって、境界等が確定されるものではありません。

29~2
 トリム精度 1/9,000

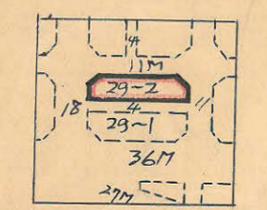










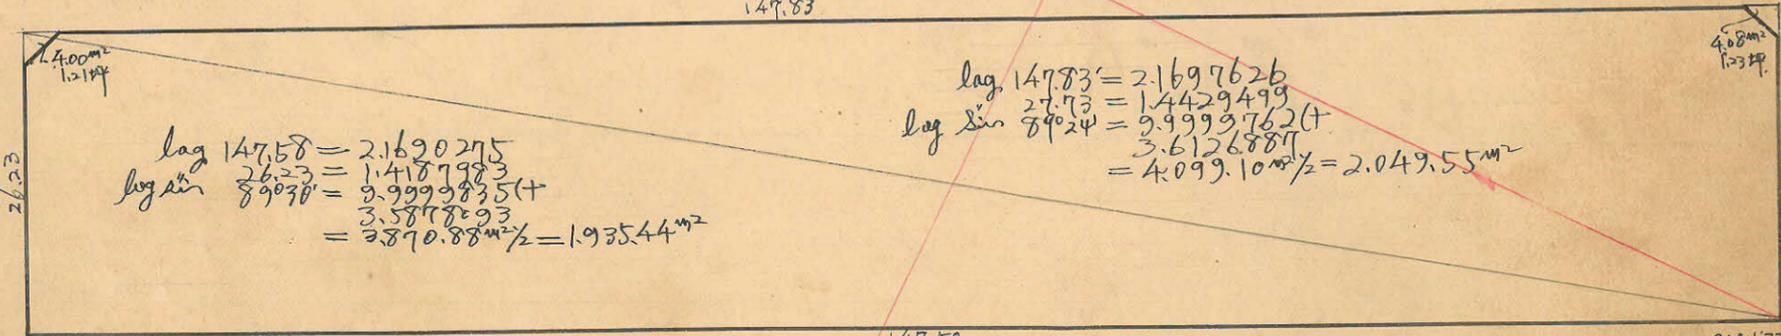

$\text{lag } 147.58 = 2.1690275$
 $\text{lag sin } 89^{\circ}30' = 1.4187983$
 $= 3.9999835 (+)$
 $= 3.5817893$
 $= 3.870.88 \text{ m}^2 / 2 = 1.935.44 \text{ m}^2$

$\text{lag } 147.83 = 2.1697626$
 $\text{lag sin } 89^{\circ}24' = 1.4429499$
 $= 3.99993762 (+)$
 $= 3.6126887$
 $= 4.099.10 \text{ m}^2 / 2 = 2.049.55 \text{ m}^2$

合計面積 $2.049.55 \text{ m}^2 + 1.935.44 \text{ m}^2 = 3.984.99 \text{ m}^2 = (x 0.3025 = 1.205.49 \text{ 坪}) = 1.205.32 \text{ 坪}$
 剪除 $4.00 \text{ m}^2 + 4.08 \text{ m}^2 = 8.08 \text{ m}^2 = (x 0.3025 = 2.44 \text{ 坪}) = 2.44 \text{ 坪}$
 地中 $= 3.976.91 \text{ m}^2 = (x 0.3025 = 1.203.01 \text{ 坪}) = 1.202.88 \text{ 坪}$
 割込 $= 3.976.91 \text{ m}^2 = 1.202.88 \text{ 坪}$

x=2/100