確定面積平面図 S=1/500

武・田上　地区　15 ブロック

新地名　町　丁目　27

年　月　日

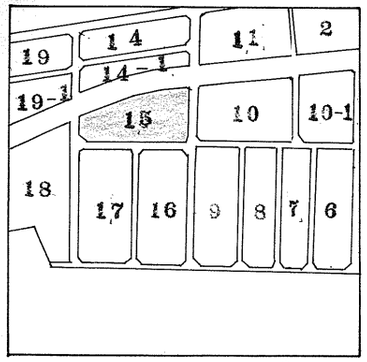

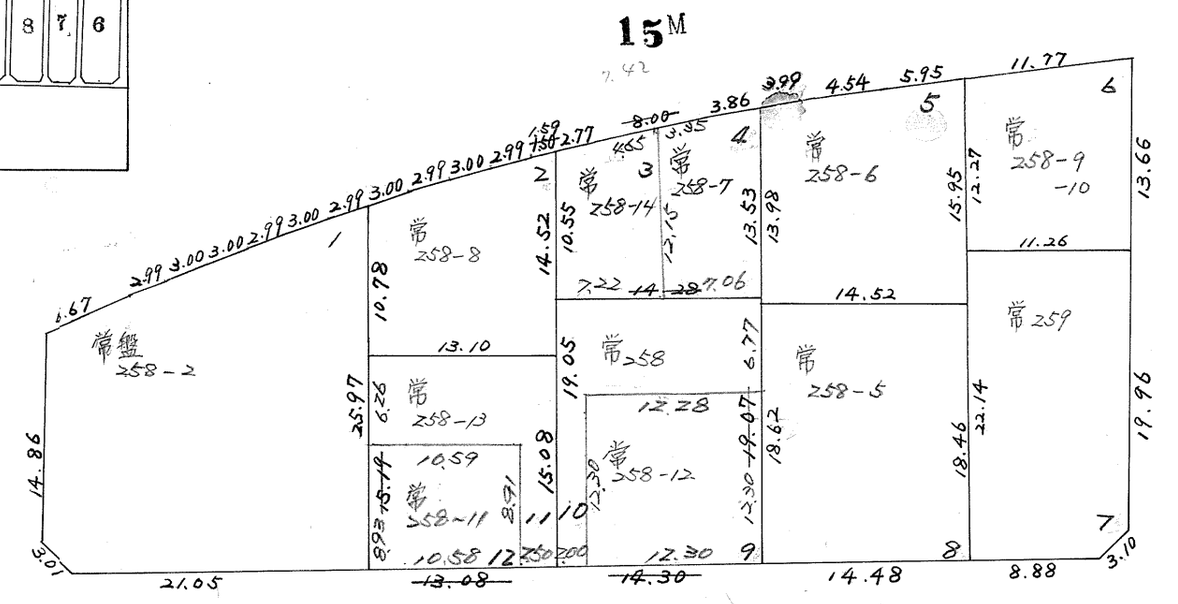

A=2.30 m²

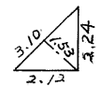

A=2.37 m²

この図面等は、土地区画整理事業に関する参考資料として提供しています。
○図面等は換地処分時のものであり、現在の状況とは異なる場合があります。
○図面等によって、境界等が確定されるものではありません。

管 3040 B4 上135K (1000) 58.2 モタニ紙