1：500

谷山第二地区　出来形確認測量図

43BL	西谷山三丁目　7

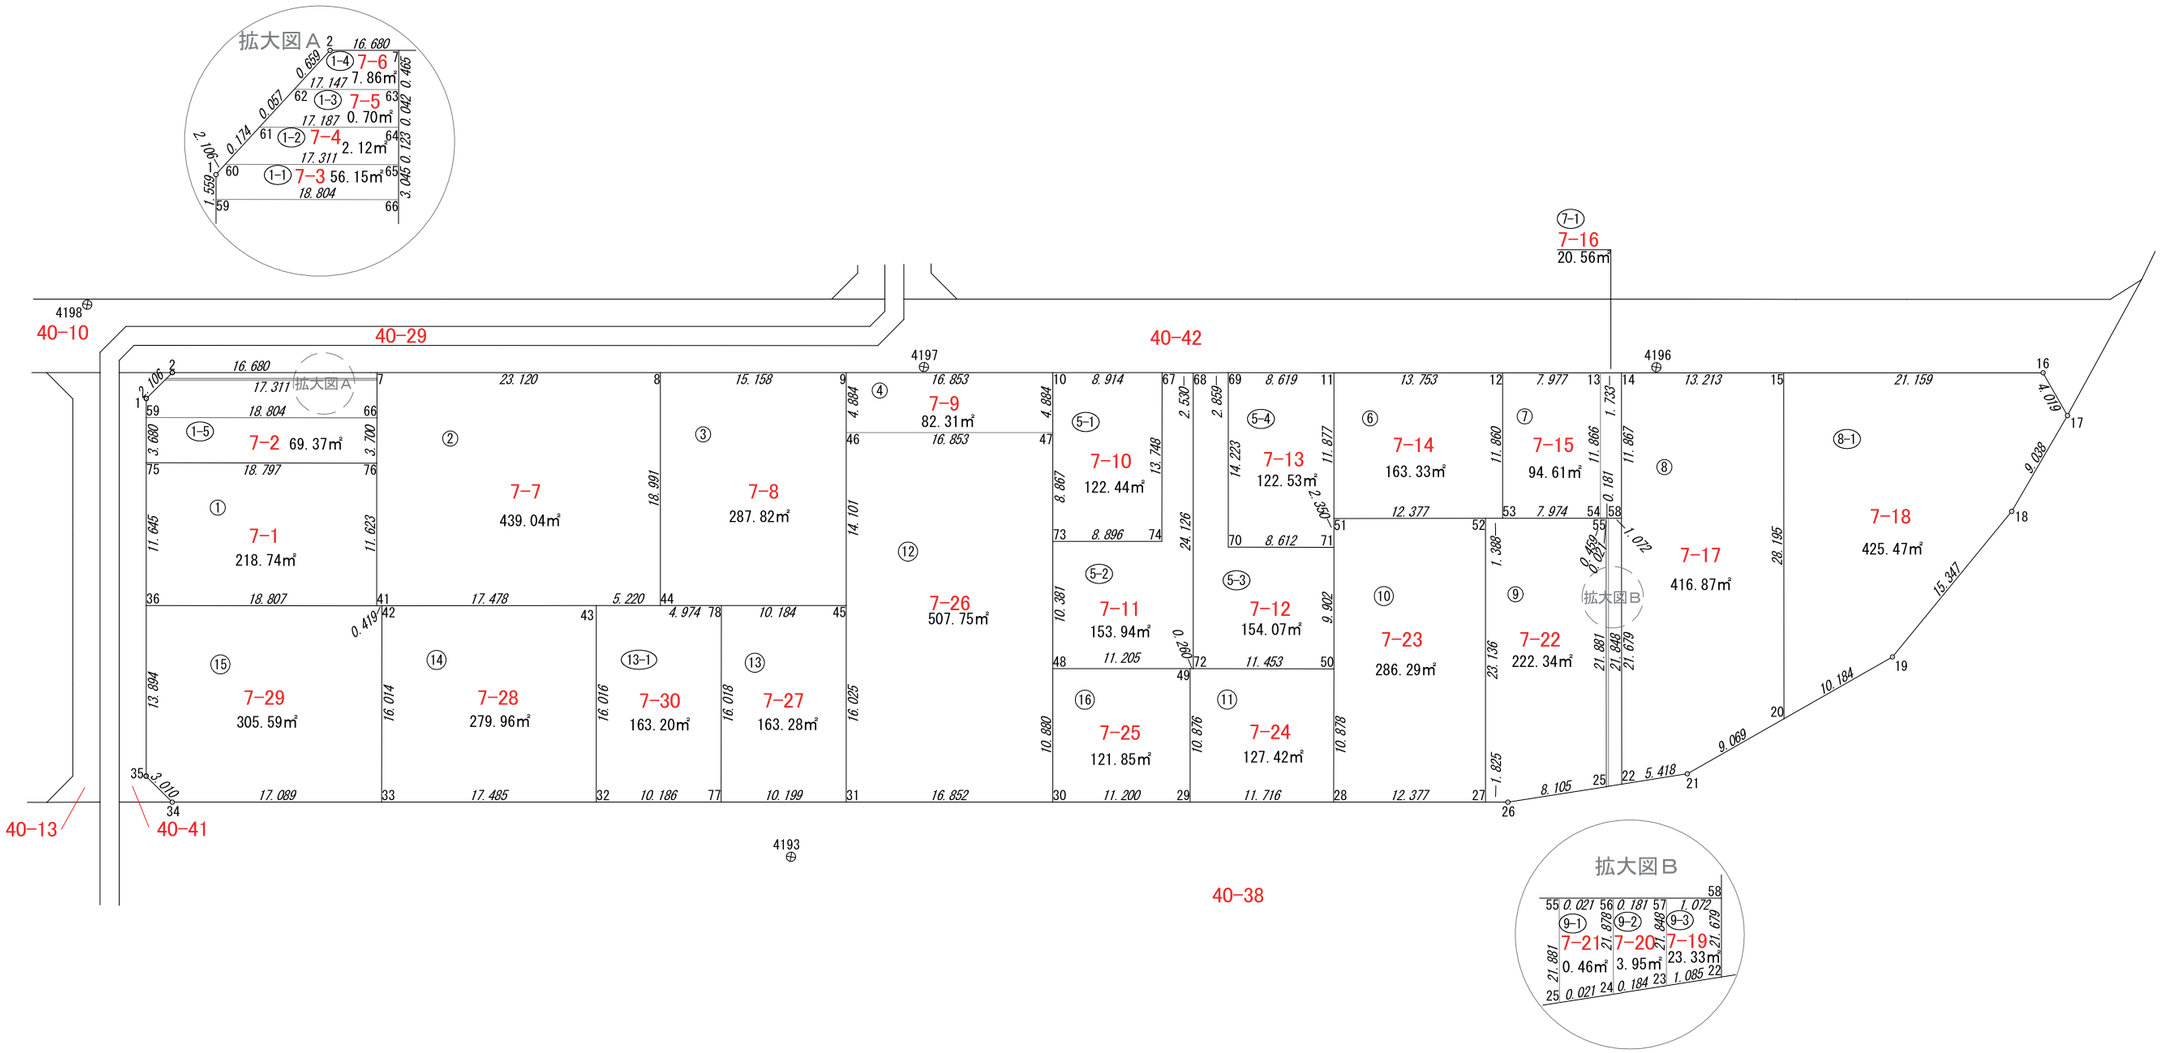

この図面等は、土地区画整理事業に関する参考資料として提供しています。
○図面等は換地処分時のものであり、現在の状況とは異なる場合があります。
○図面等によって、境界等が確定されるものではありません。